



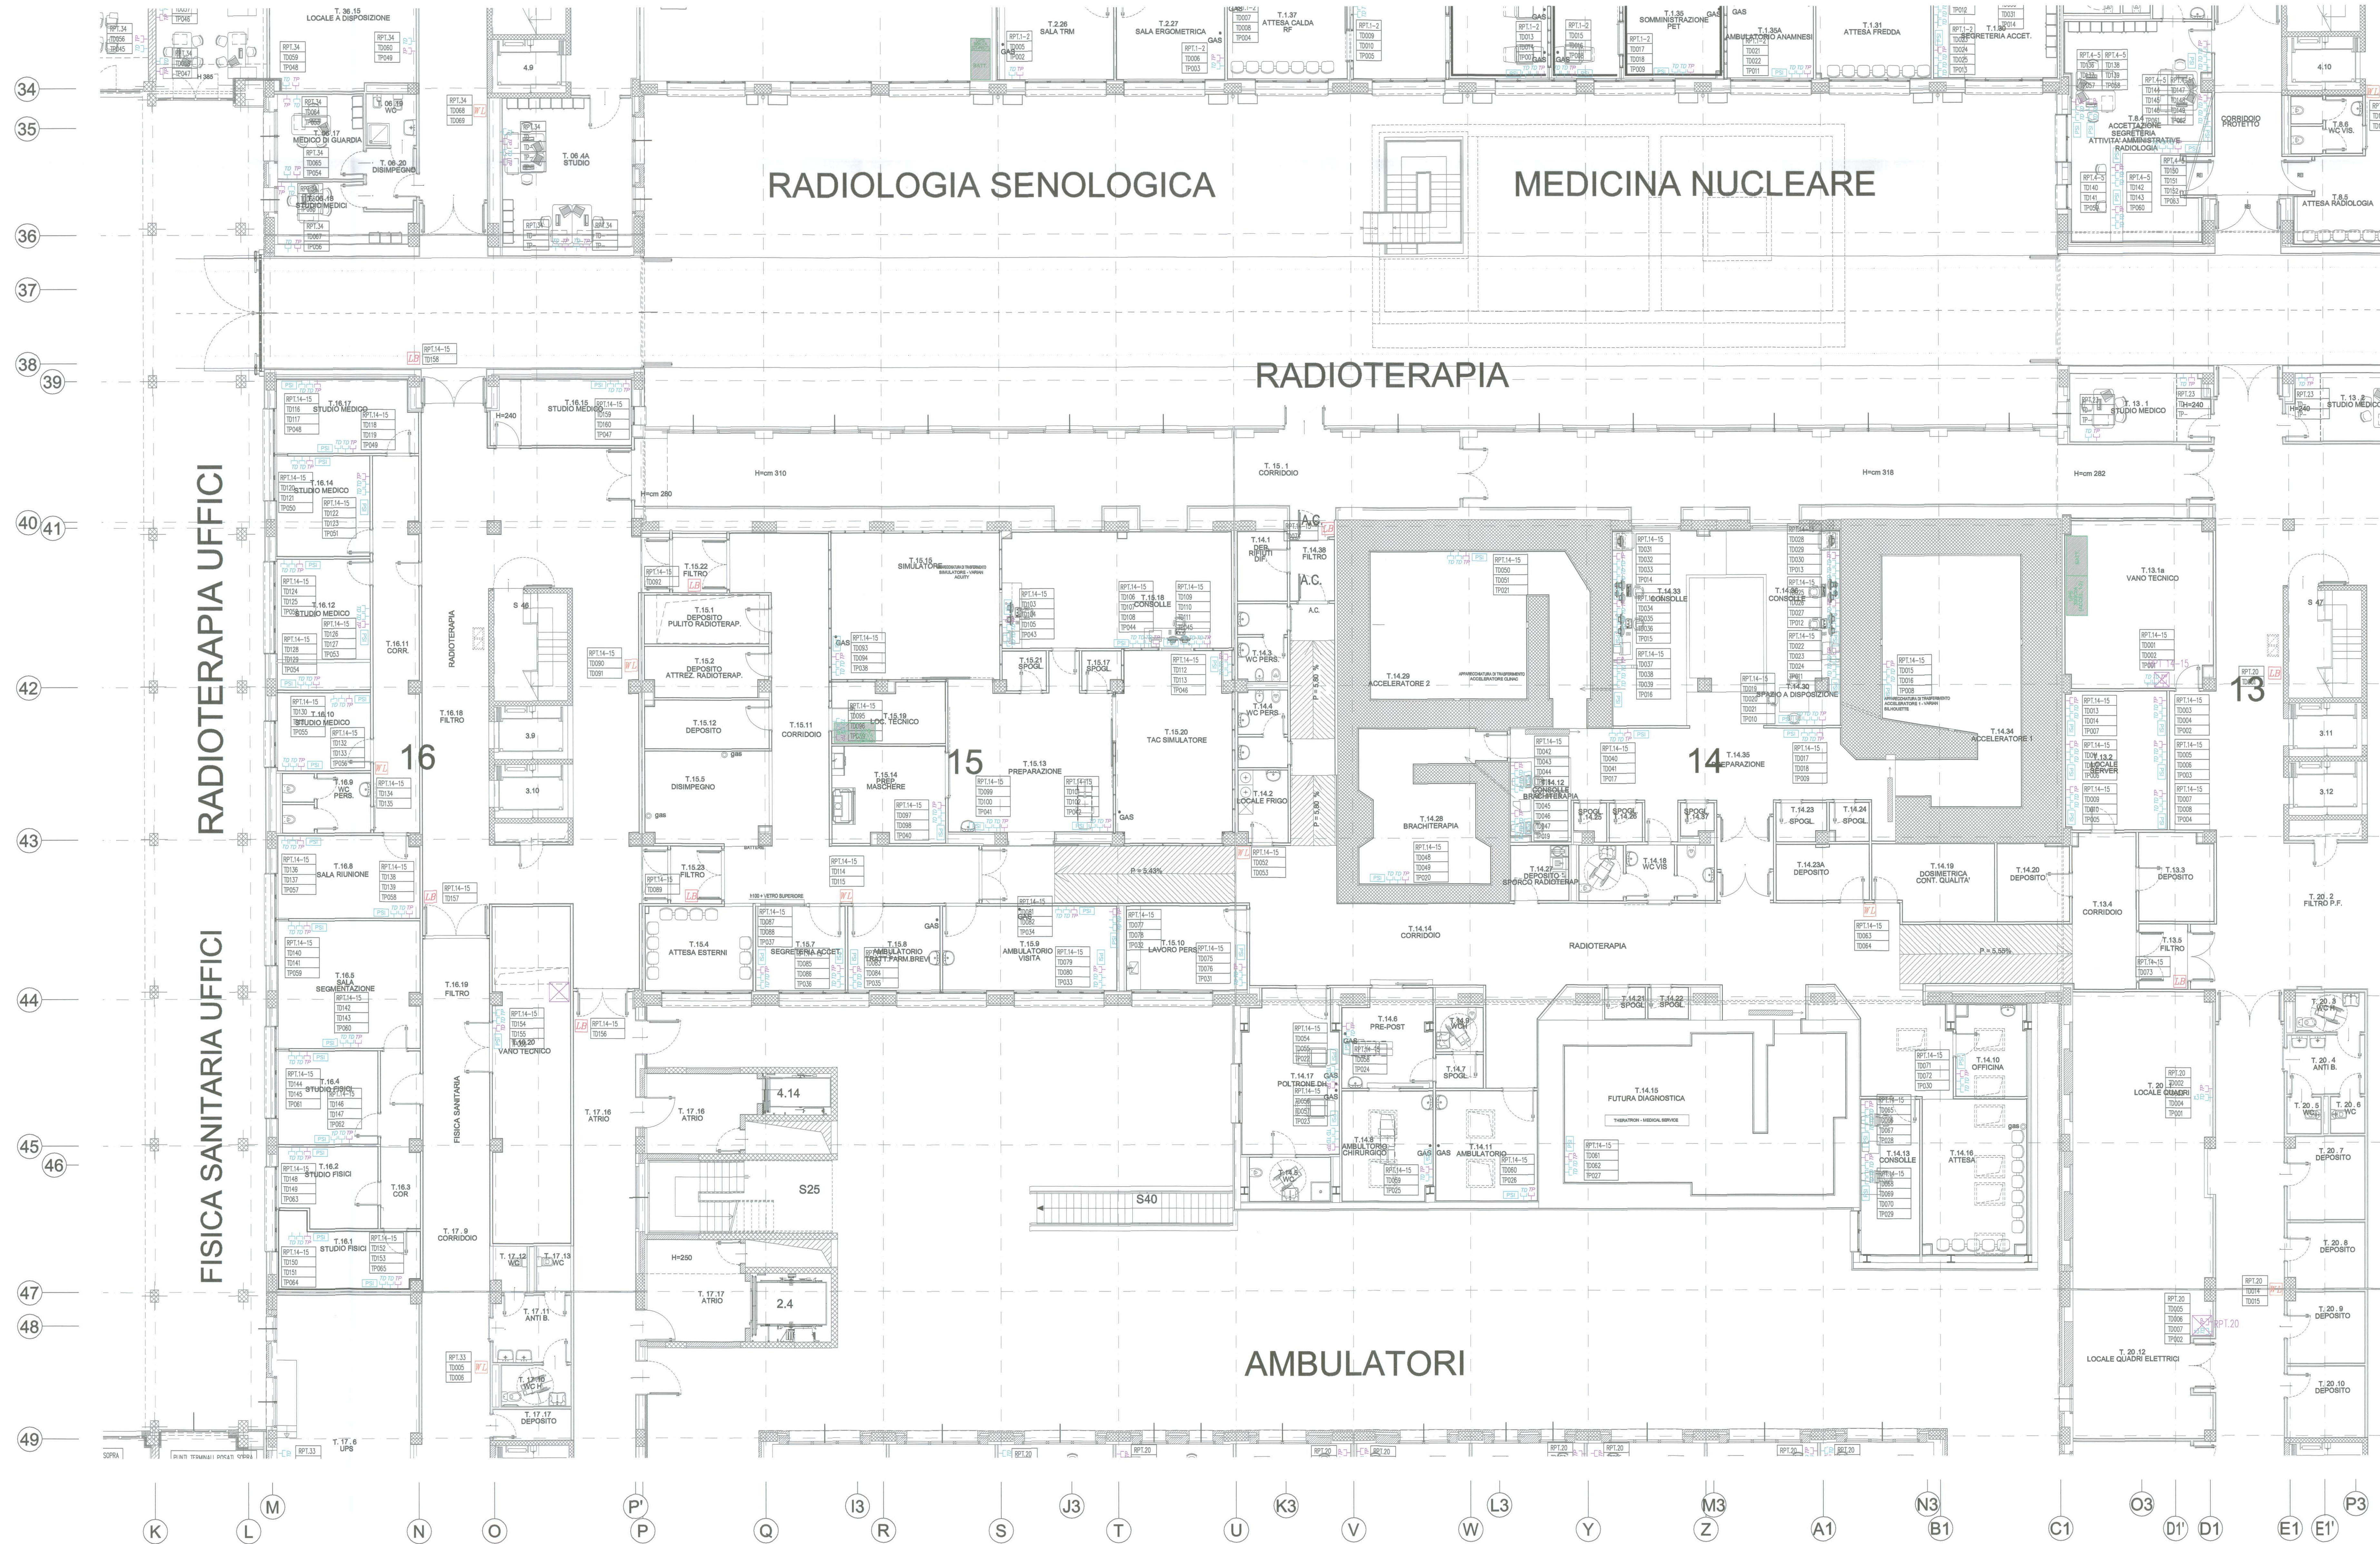

LEGENDA SIMBOLI - IMPIANTO CABLAGGIO STRUTTURATO	
SIMBOLO	DESCRIZIONE
	RACK TRASMISSIONE DATI/TELEFONO
	PUNTO PRESA RAS CAT 6 PER TELEFONO
	PUNTO PRESA RAS CAT 6 PER TRASMISSIONE DATI
	PRESIDIPORTAZIONE PRESA FIBRA OTTICA
	PUNTO ALLACCIAMENTO TELEFONO PUBBLICO
	PUNTO PRESA RETE WIRELESS
	PUNTO PRESA RETE WIRELESS INSTALLATO A PARETE ENTRO CONTROSPINTO
	LETTERE DI BADGE PER GESTIONE PRESENZE
	PRESIDIPORTAZIONE RETE WIRELESS CON SCATOLA PORTAFRUTTI INCASSATA, TUBAZIONE Ø20mm, FLO PILOTA E COPRIFOLO A FLO MURLO
	TRAVE TESTALETTO
	IDENTIFICAZIONE PUNTI CABLAGGIO STRUTTURATO
	1 - RACK O PUNTO PRESA
	2 - NUMERO PROGRESSIVO PRESA TRASMISSIONE DATI
	3 - NUMERO PROGRESSIVO PRESA TELEFONICA

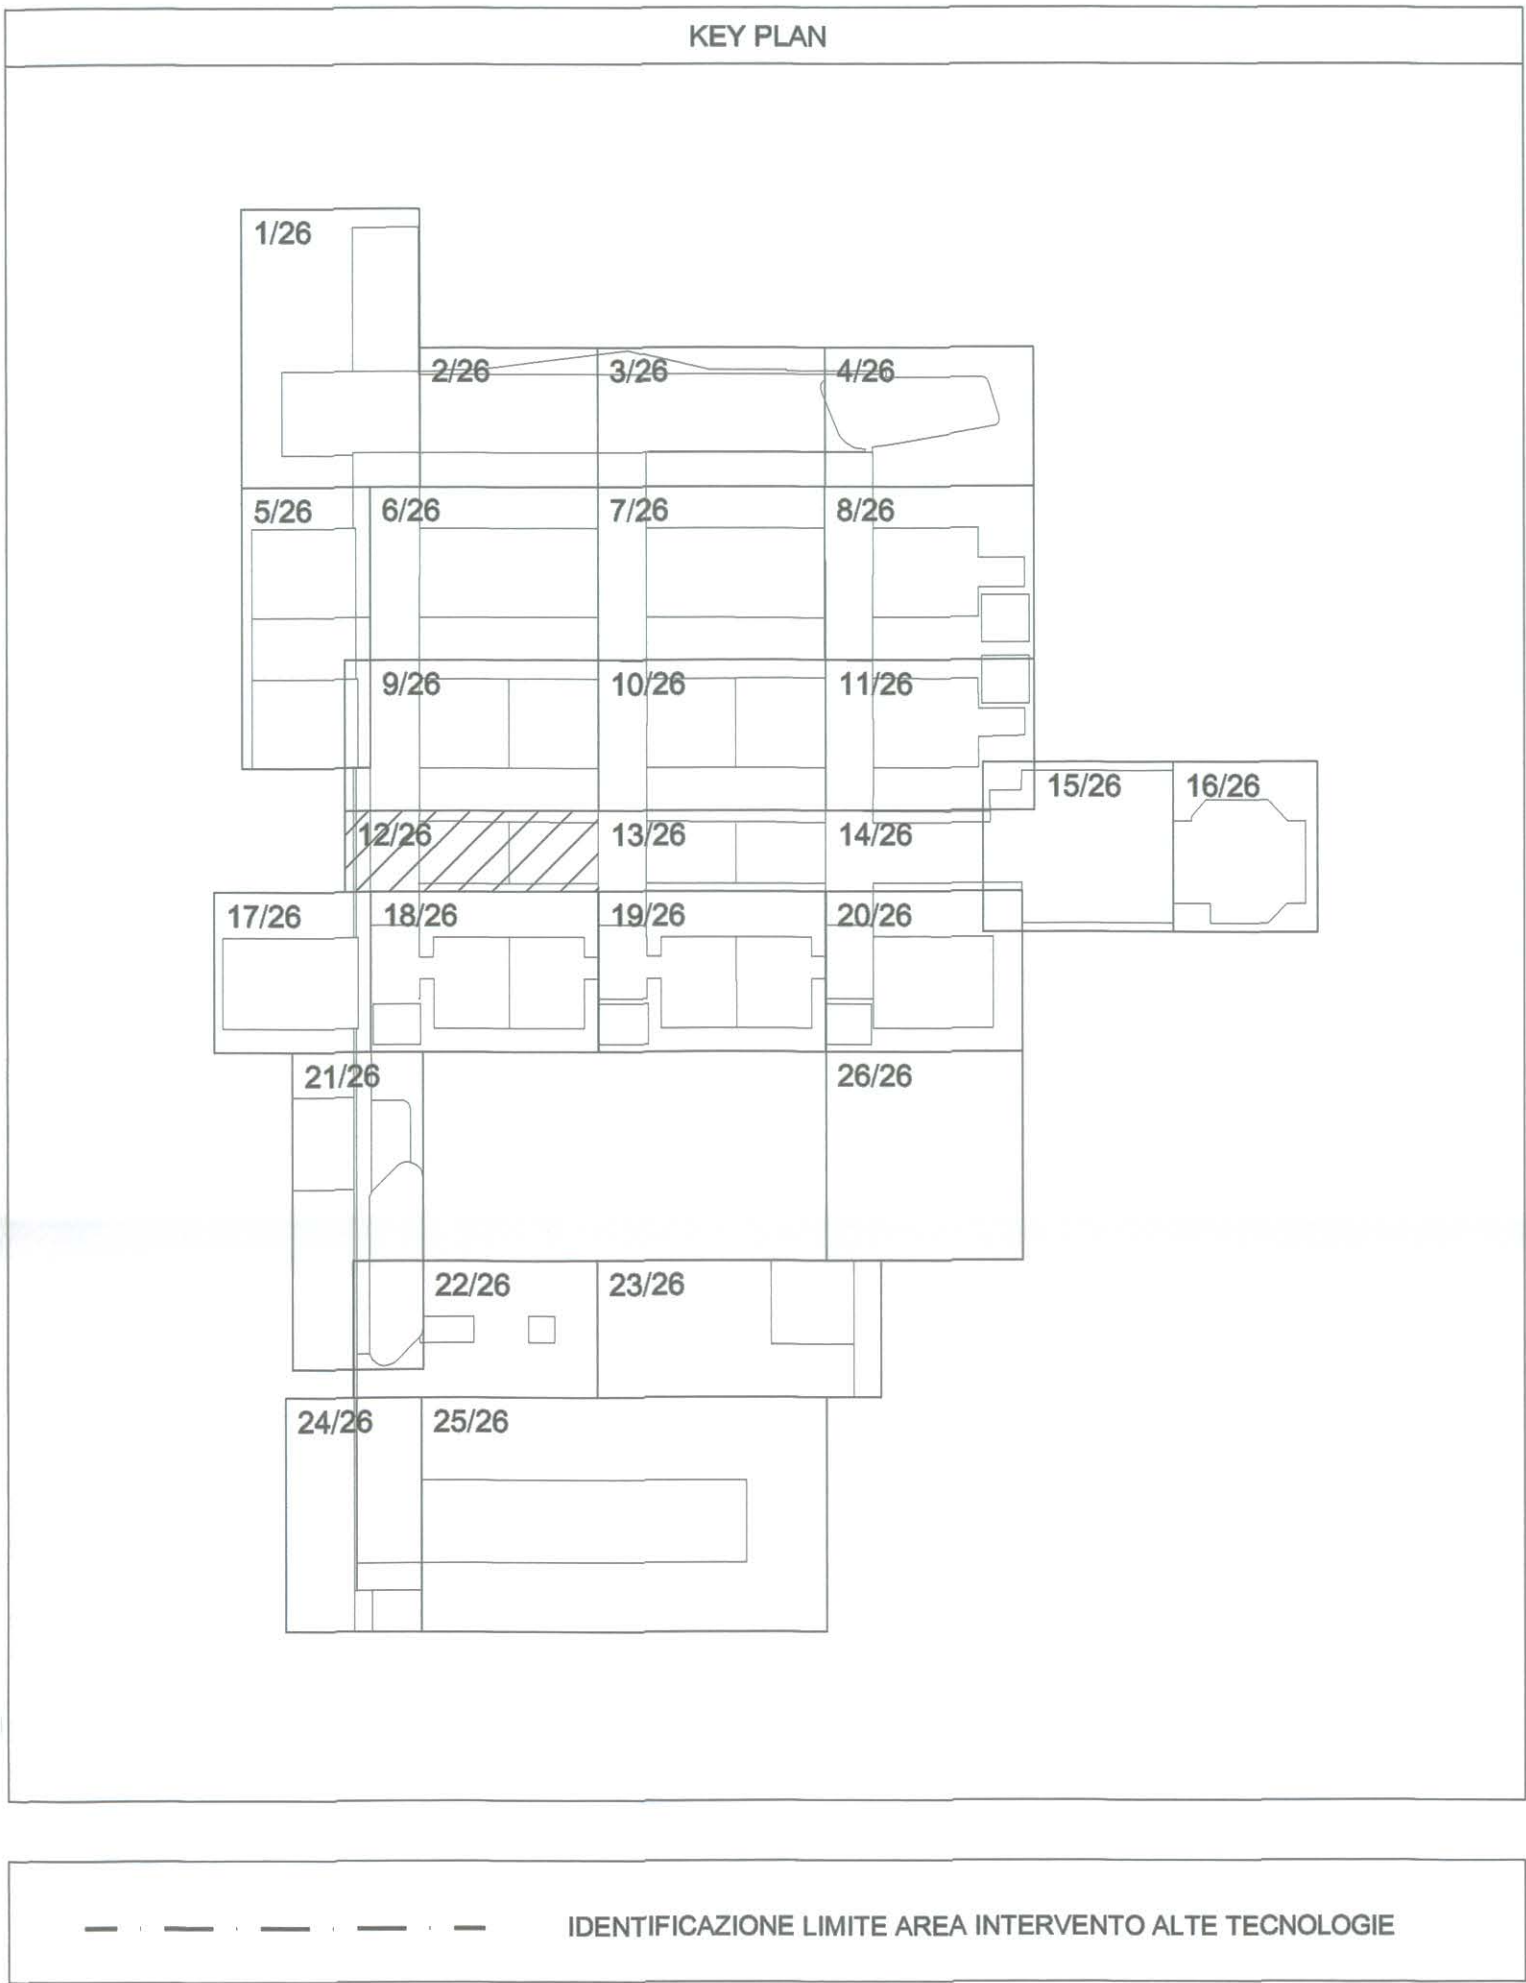

Rev.	Data	Descrizione	CONSORZIO CONA	CON IMPIANTI
0	2007/2009	EMISSIONE PER COSTRUZIONE	Verifica	Approvazione
1	30/06/2011	AS BUILT	Verifica	Approvazione
2				
3				
4				
5				

AZIENDA OSPEDALIERA UNIVERSITARIA DI FERRARA

COMPLETAMENTO DELLA NUOVA SEDE DELL'ARCISPEDALE SANT'ANNA IN CONA (FE)
TRAMITE CONCESSIONE DI PROGETTAZIONE DEFINITIVA ED ESECUTIVA, COSTRUZIONE E GESTIONE

PROGETTO ESECUTIVO

18 OTT 2011

Concessionaria: **PROG. ESTE Spa**
Affidataria lavori di progettazione e costruzione: **CONSORZIO CONA**

IMPRESE COSTRUTTRICI E GESTIONALI
CMB - Carpi (MO) - Mandataria
COOP. COSTRUZIONI - BO
CMR - Fido d'Argenta (FE)
CIAB - Bologna
SINTECO - Ferrara
BUSI IMPIANTI - Bologna
SINTEXCAL - Ferrara
Ing. SARTI G. & C. - Poggio R. (FE)
TUBI COSTRUZIONI - Ferrara
DALVA - Ferrara

IMPRESE COSTRUTTRICI E GESTIONALI
SIRAM - Milano
HERA - Cassano (FE)
PETROLIFERA Estense - Ferrara
CIDAS - Copparo (FE)
C.I.R. - Reggio Emilia
SERENISSIMA RIST. - Vicenza
COOPER - Ferrara
COOP SERVICE - Cavriago (RE)
SERVIZI ITALIA - Castellina di S.
Impresa BERTONCELLI - FE

PROGETTISTI
PROGETTAZIONE PROGETTO
ING. ALBERTO ALBERTI S.p.A.
Studio ALBERTI S.p.A.
Thiene (VI)
PROGETTAZIONE ARCHITETTONICA
ING. ALBERTO ALBERTI S.p.A.
Studio ALBERTI S.p.A.
Thiene (VI)

CONA IMPIANTI
SOCIETA' CONSORTILE A R.L.

BUSI
BUSI IMPIANTI S.p.A.
Dott. S. B. B.

clab
IMPIANTI
BOLOGNA - ITALY

Rev. Data Descrizione

1 30/06/2011 AS BUILT

CONSORZIO CONA Verifica Approvazione

CONA IMPIANTI Verifica Approvazione

REDAZIONE

REDAZIONE

IMPIANTO CABLAGGIO STRUTTURATO
PIANO QUOTA 0.00 - R.12/26 - BLOCCO 14, 15, 16, 50

000001

FILE: TD_PT_R01_AAT.DWG

SCALA: 1:100

FORMATO: A3