


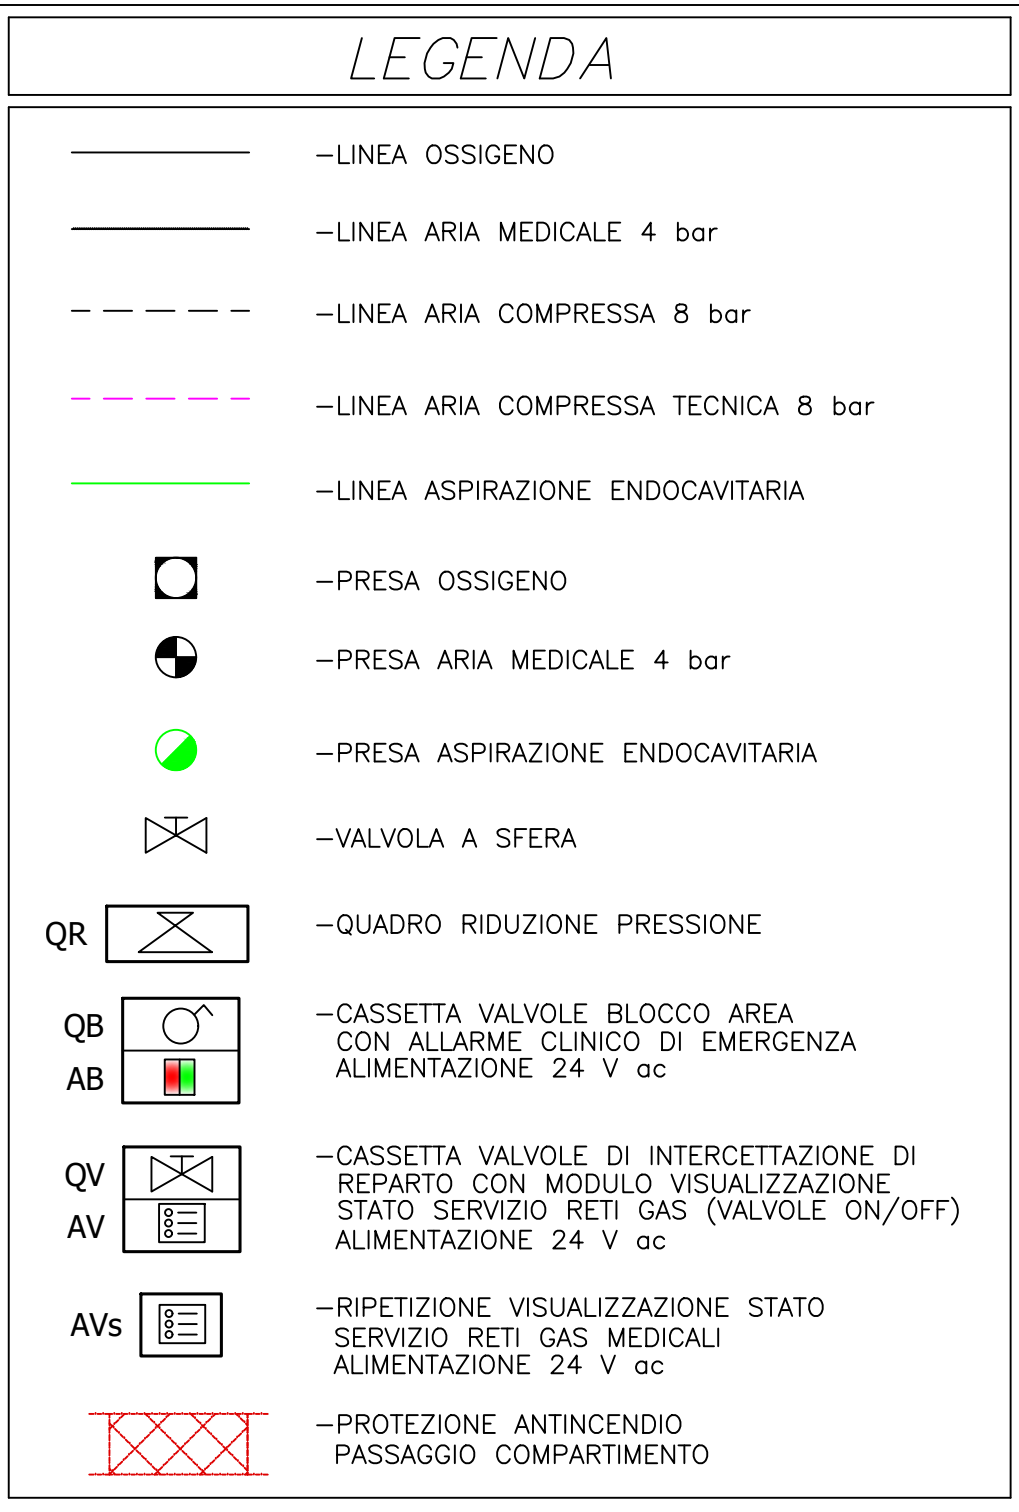

AZIENDA OSPEDALIERA UNIVERSITARIA DI FERRARA

**COMPLETAMENTO DELLA NUOVA SEDE DELL'ARCISPEDALE
SANT'ANNA IN CONA (FE)
TRAMITE CONCESSIONE DI PROGETTAZIONE DEFINITIVA ED
ESECUTIVA, COSTRUZIONE E GESTIONE**

PROGETTO ESECUTIVO

OSSIGENO

ARIA MED.

VUOTO

OSSIGENO

ARIA MED.

VUOTO

modulo stato di servizio reti
per moduli in cassetta
valvole di comparto

ALIMENTAZIONE:
24 V ac

ARIA TECN.

OSSIGENO

ARIA MED.

VUOTO

ARIA TECN.

OSSIGENO

ARIA MED.

VUOTO

modulo dotato di servizio reti
per moduli a cassetta
visuale in computer

ALIMENTAZIONE:
24 V ac.


In presenza di giunti strutturali verranno posizionati dei tratti di tubazioni opportunamente sagomati a compensazione di eventuali spostamenti degli edifici.


- 10/14
- 11/14
- 12/14
- 13/14
- 14/14
- 1/14
- 2/14
- 3/14
- 4/14
- 5/14
- 6/14
- 7/14
- 8/14
- 9/14

Concessionaria: PROG.ESTE Spa Affidataria lavori per progettazione e costruzione: CONSORZIO SCA		
IMPRESE COSTRUTTRICI E GESTIONALI		PROGETTISTI
CMB - Carpi (MO)-Mandataria- COOP. COSTRUZIONI - BO CMR - Filo d'Argenta (FE) CIAB - Bologna SINTECO - Ferrara BUSI IMPIANTI - Bologna SINTEXCAL - Ferrara Ing.SARTI G.&C. - Poggio R. (FE) TUBI COSTRUZIONI - Ferrara DALVA - Ferrara DS MEDICA Srl - PROGETTAZIONE ED ESECUZIONE IMPIANTI GAS MEDICALI	SIRAM - Milano HERA - Cassana (FE) PETROLIFERA Estense - Ferrara CIDAS - Copparo (FE) C.I.R. - Reggio Emilia SERENISSIMA RIST. - Vicenza COOPSER - Ferrara COOP SERVICE - Cavriago (RE) SERVIZI ITALIA - Castellina di S. Impresa BERTONCELLI - FE	PROGETTAZIONE ARCHITETTONICA NUOVE COSTRUZIONI E CONSOLIDAMENTO GENERALE DELLA PROGETTAZIONE STUDIO ALTIERI S.p.A. - Thiene (VI) Responsabile tecnico della progettazione Arch. Mario Delia Codice concessione: H0387PE PROGETTAZIONE ARCHITETTONICA DELLE RISTRUTTURAZIONI E PROGETTAZIONE STRUTTURALE STS Servizi Tecnologie Sistemi S.p.A. - Bologna Responsabile tecnico della progettazione Arch. Eugenio Andruzzi Codice concessione: 051122 PROGETTAZIONE IMPANTISTICA S.T.E.P. S.r.l. - Ferrara Responsabile tecnico della progettazione Ing. Aldo Alberto Tulli Codice concessione: 8418 PROGETTAZIONE DELLE ILLUMINAZIONI E PROGETTAZIONE STRUTTURALE U.T.E.CO. - Ferrara Responsabile tecnico della progettazione Arch. Tullio Pignatelli Codice concessione: 050112
Rev. Data Descrizione	CONSORZIO CONCA DS MEDICA SRL	
01 14/07/2011 AGGIORNAMENTO PER AS BUILT	Verifica Approvaz. Verifica Approvaz. Rotolito	P. Cepparelli S. Spazzone F. Dainassi
Determinazione:		
IMPIANTI GAS MEDICALI Bl. 14-15 a quota +0.00 - Radioterapia		
Codice elaborato: B H T X M 3 6 1 2 0		Codice concessione: 112801F73
FILE:		SCALA: 1:100 FORMATO: