



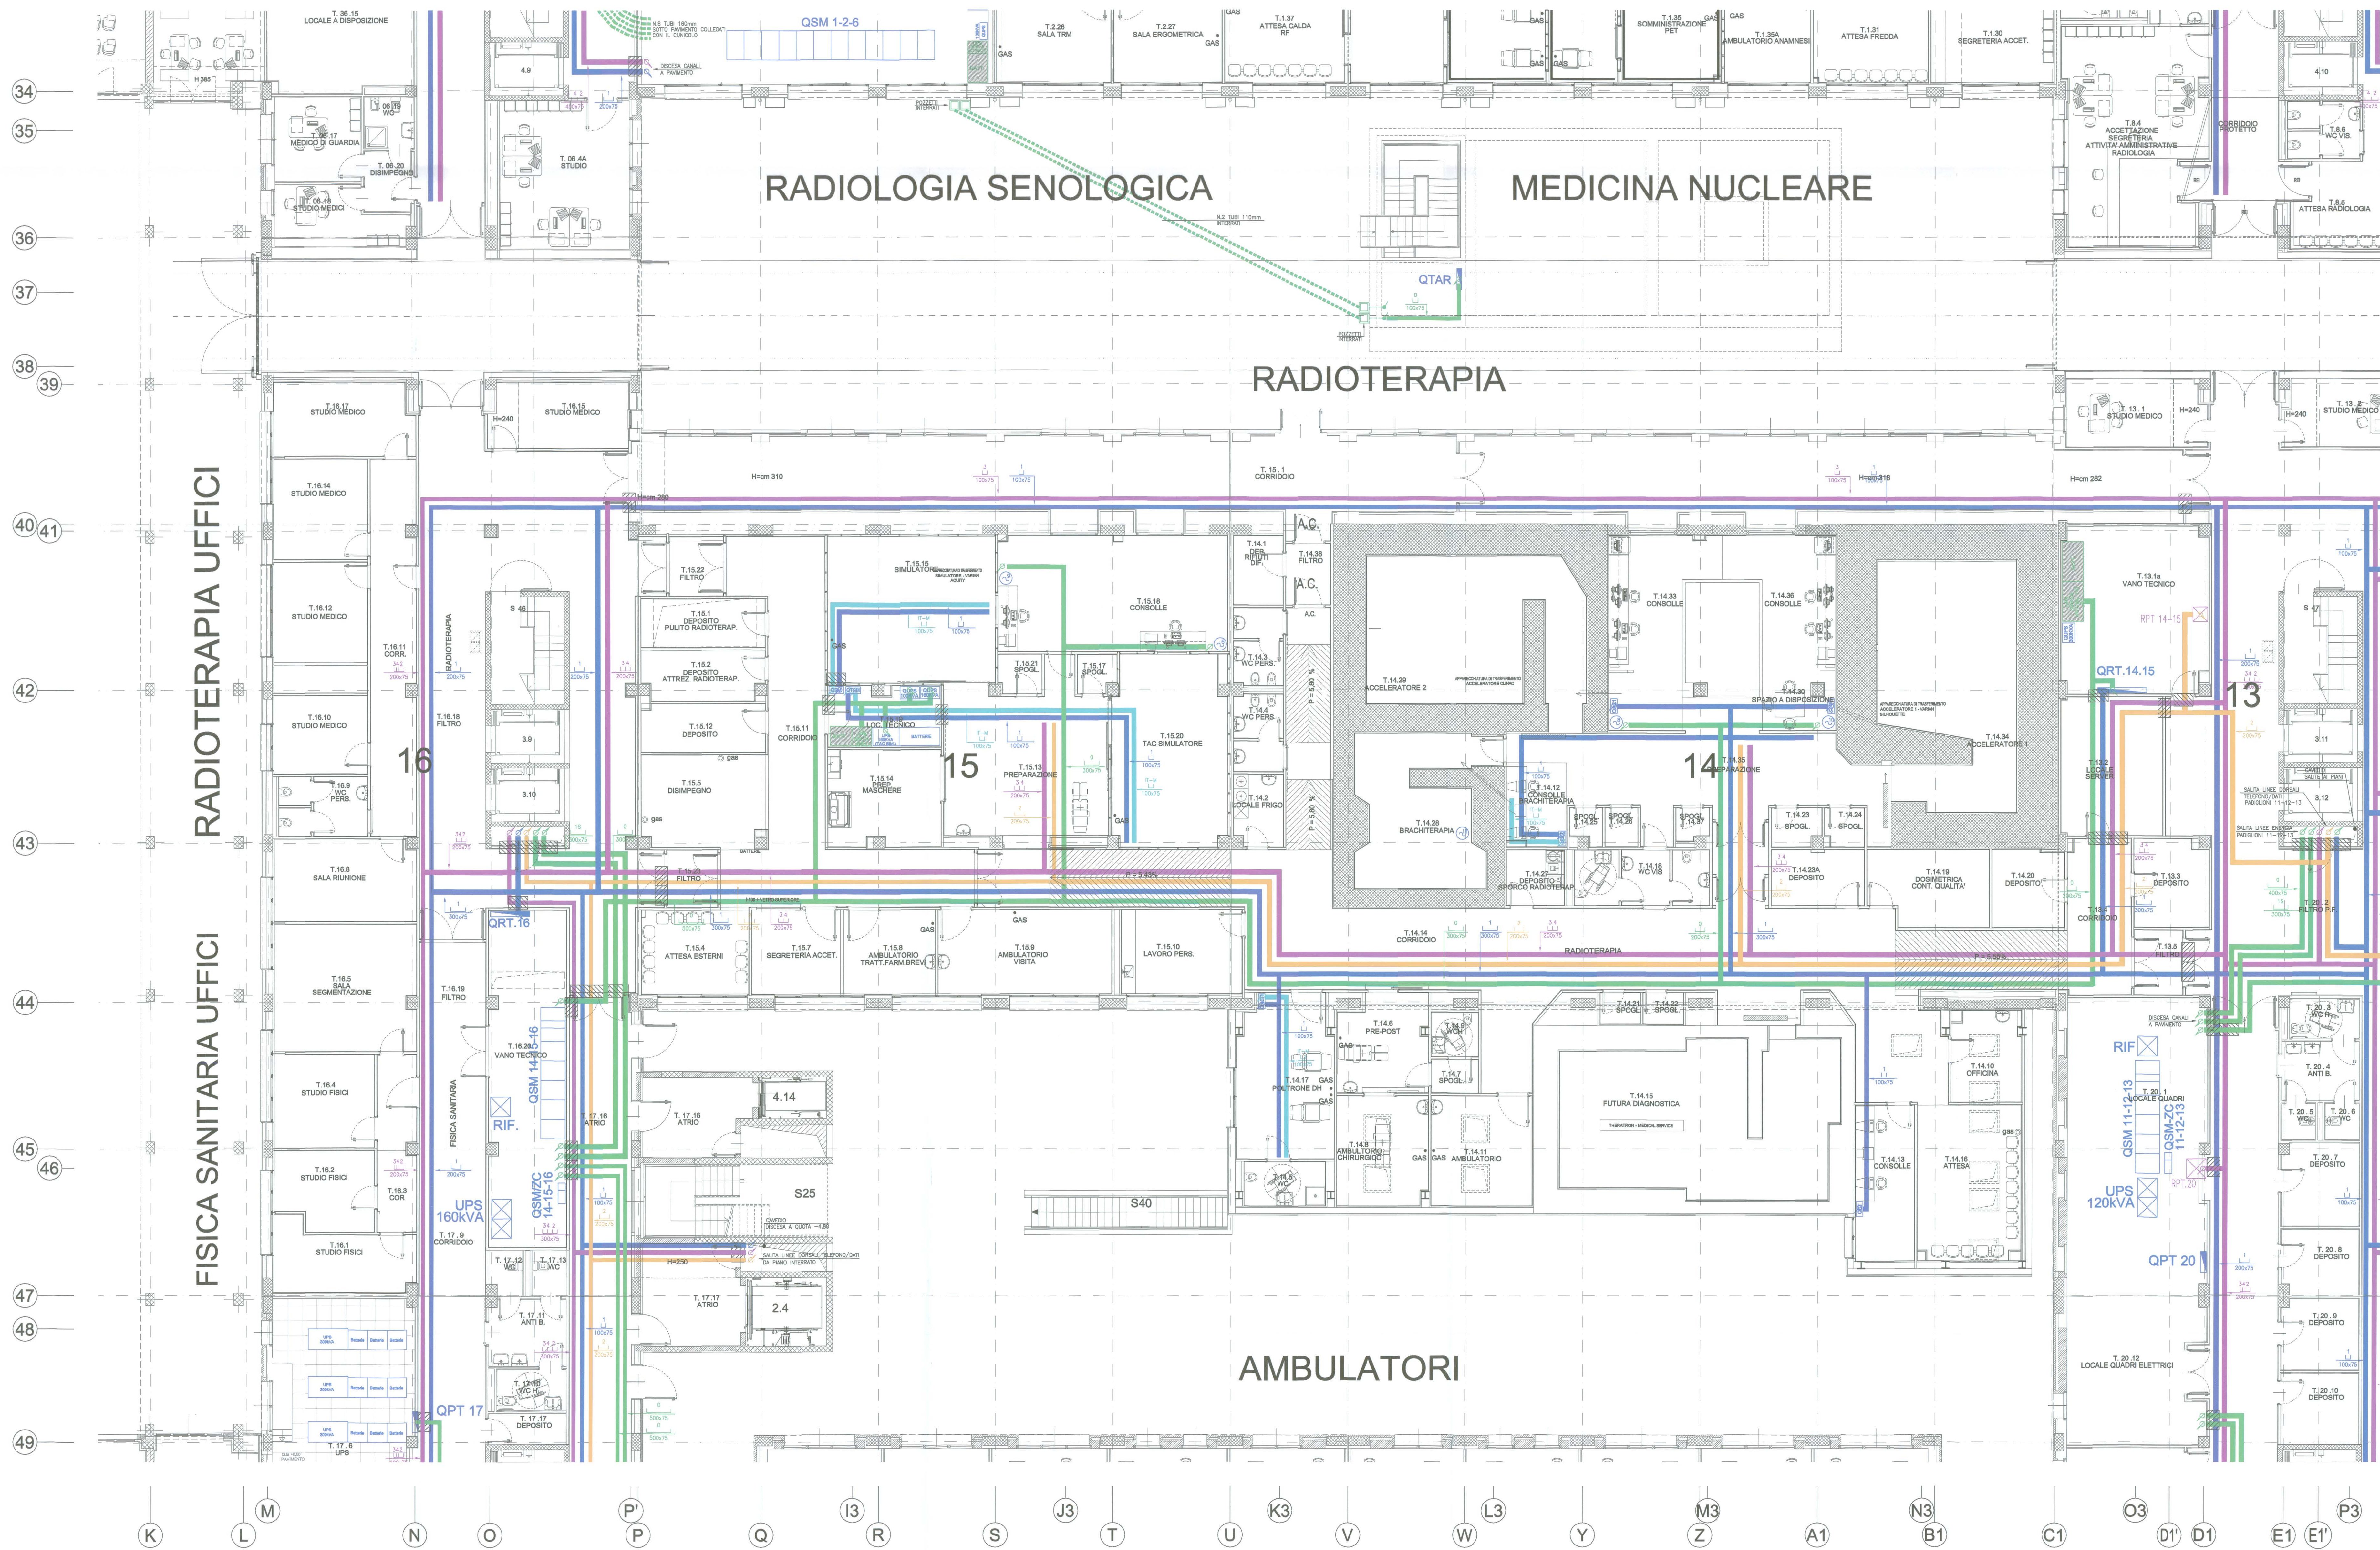

LEGENDA SIMBOLI - DISTRIBUZIONE PRINCIPALE	
SIMBOLO	DESCRIZIONE
	QUADRO ELETTRICO DI NUOVA INSTALLAZIONE
	QUADRO ELETTRICO ESISTENTE
	QUADRO DI BY PASS MANUALE PER MANUTENZIONE UPS
	GRUPPO DI CONTINUITA'
	BATTERIE GRUPPO DI CONTINUITA' (NON FORNITO)
	BATTERIE GRUPPO DI CONTINUITA' (NON FORNITO)
	CANALE O SETTORE DI CANALE PER LINEE PRIMARIE DI ENERGIA
	CANALE O SETTORE DI CANALE PER LINEE LUCE, F.M., AUSILIARI DI COMANDO E SEGNALEZIONE
	CANALE O SETTORE DI CANALE PER LINEE ENERGIA SENSIBILE
	CANALE O SETTORE DI CANALE PER IMPIANTI SOTTO TRASFORMAZIONE ISOLAMENTO (STAB)
	CANALE O SETTORE DI CANALE PER IMPIANTI TELEFONICI E TRASMISSIONE DATI
	CANALE O SETTORE DI CANALE PER IMPIANTI DI RILEVAZIONE INCENDIO E GAS, DIFFUSIONE SONORA
	CANALE O SETTORE DI CANALE PER IMPIANTI CHIAMATA E COMUNICAZIONE OSPEDALIERA, CONTROLLO ACCESSI TV
	OROLOGI ELETTRICI, ANTINTRUSIONE, RICEZIONE E DISTRIBUZIONE SEGNALI TV
	CANALE O SETTORE DI CANALE PER IMPIANTI DI MONITORAGGIO
	CANALE O SETTORE DI CANALE PER IMPIANTI CONVENIENTI DEROL
	CANALE O SETTORE DI CANALE PER IMPIANTI TV
	CANALE O SETTORE DI CANALE PER IMPIANTI INTERFONICI
	CANALE PORTACAVI IN ACCIAIO ZINCATO
	SALETTI/BOZZE/CAVALAZIONE PORTACAVI
	BARRIERA TAGLIAPUOCO

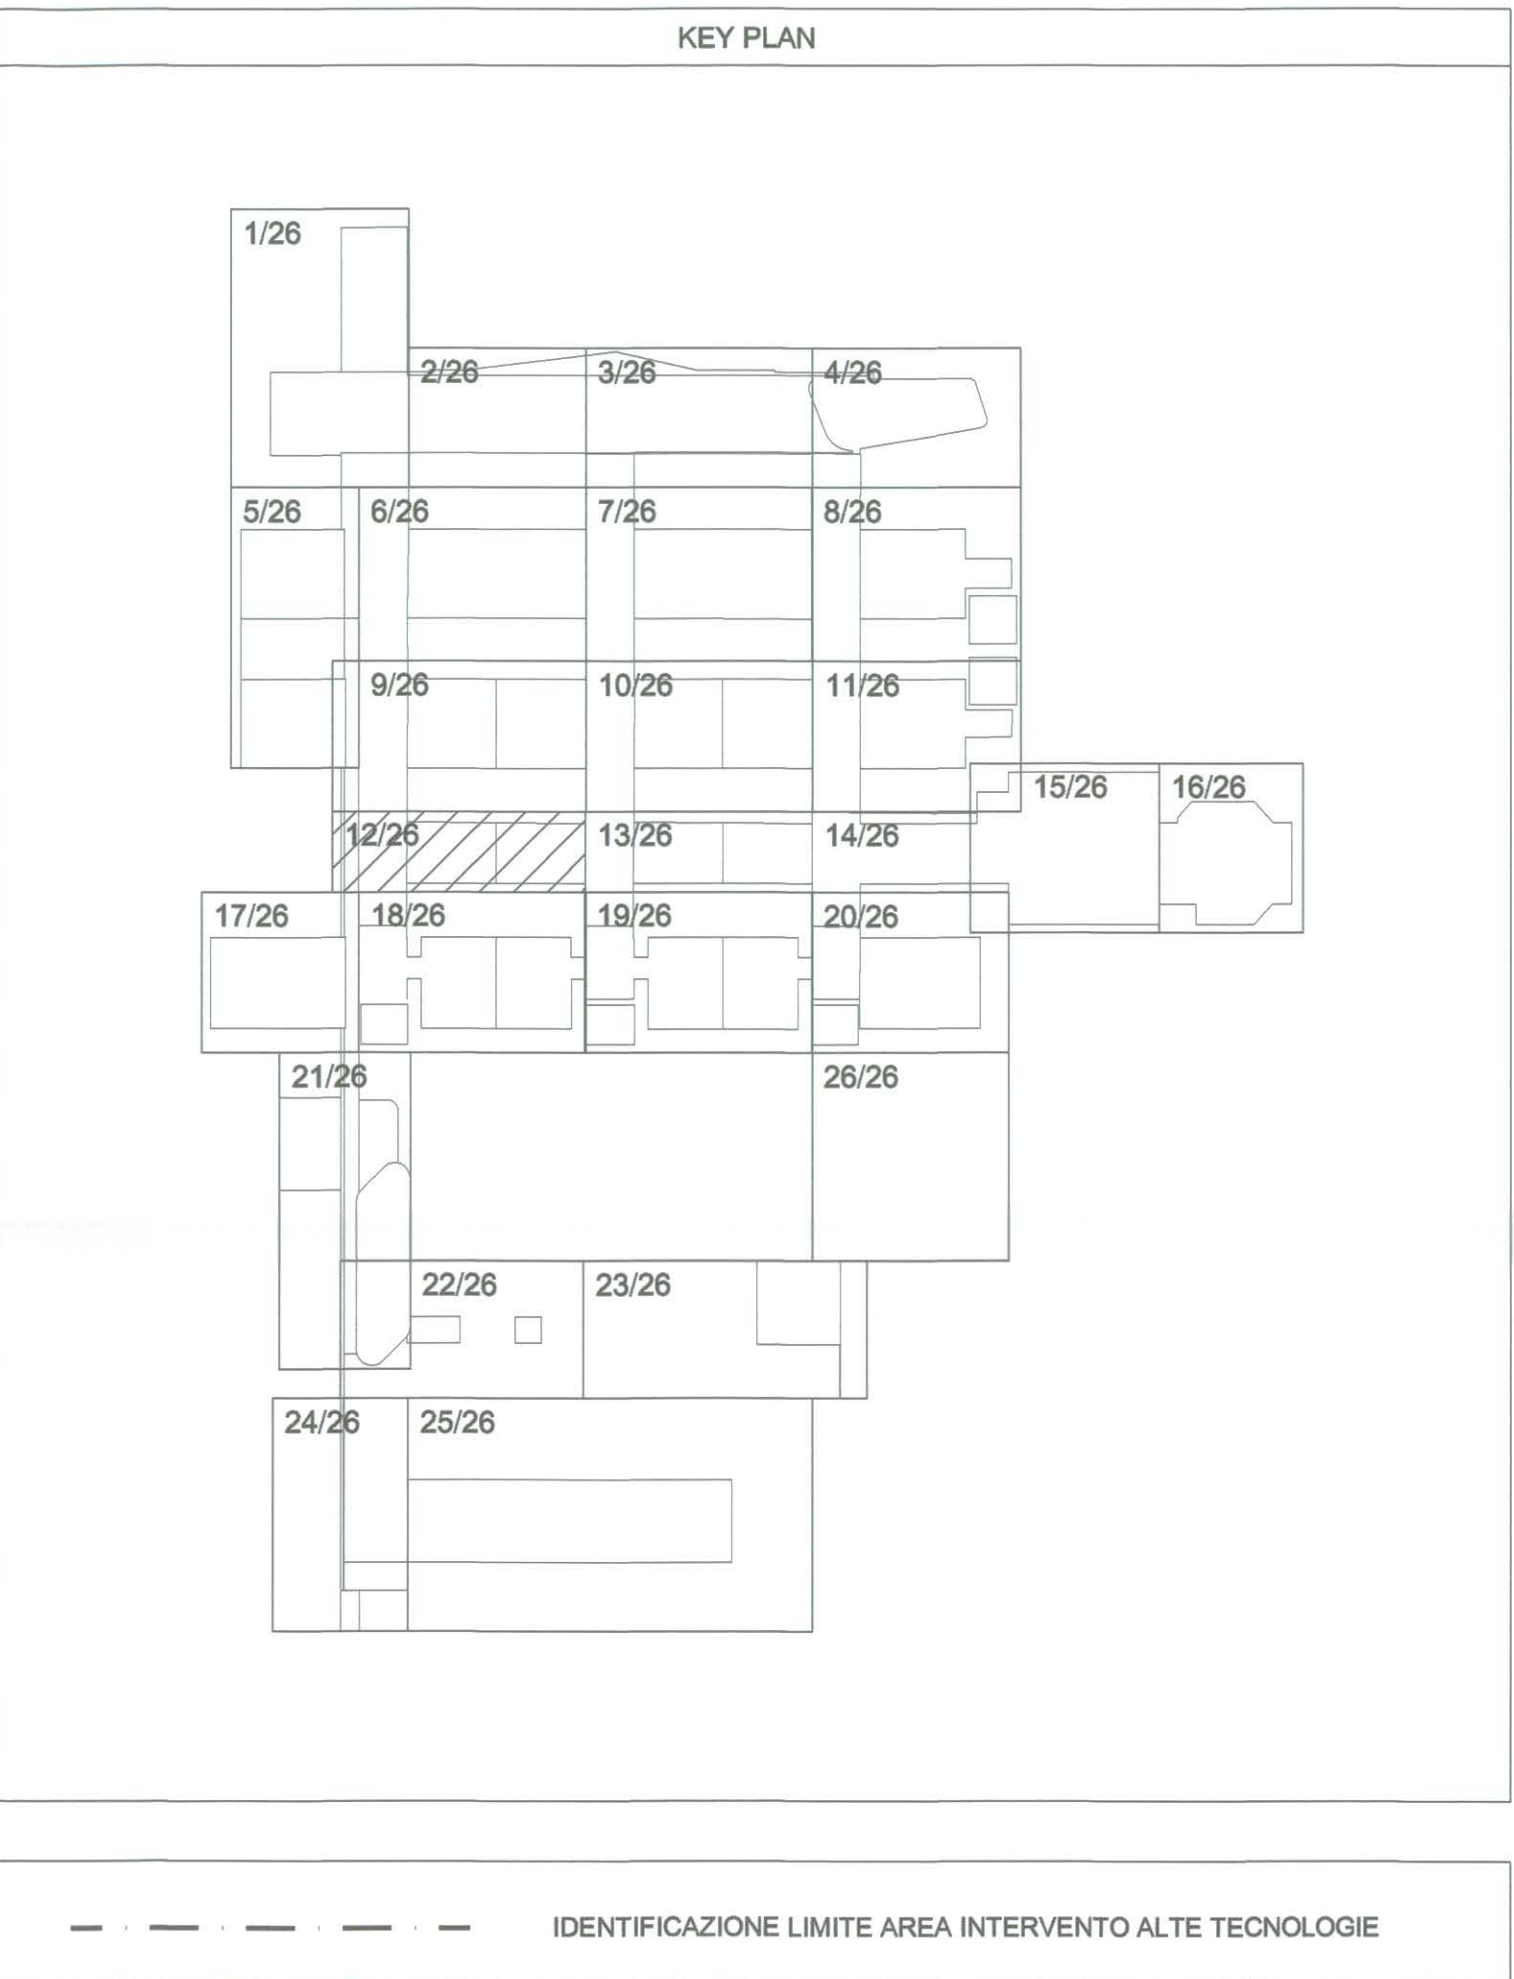

--- IDENTIFICAZIONE LIMITE AREA INTERVENTO ALTE TECNOLOGIE

Rev.	Data	Descrizione	CONSORZIO CONA	CONA IMPIANTI
0	2007/2008	EMISSIONE PER COSTRUZIONE	Verifica	Approvato
1	30/06/2011	AS BUILT	Verifica	Approvato
2			Verifica	Approvato
3			Verifica	Approvato
4			Verifica	Approvato
5			Verifica	Approvato

AZIENDA OSPEDALIERA UNIVERSITARIA DI FERRARA

COMPLETAMENTO DELLA NUOVA SEDE DELL'ARCISPEDALE SANT'ANNA IN CONA (FE)

TRAMITE CONCESSIONE DI PROGETTAZIONE DEFINITIVA ED ESECUTIVA, COSTRUZIONE E GESTIONE

PROGETTO ESECUTIVO

Comune di Ferrara

Concessionaria: **PROG.ESTE Spa**

Affidataria lavori di progettazione e costruzione: **CONSORZIO CONA**

IMPRESE COSTRUTTRICI E GESTIONALI

CMB - Capi (MO) Mandatarie
COOP. COSTRUZIONI - BO
CMR - Filo d'Argento (FE)
CIAB - Bologna
SINTECO - Ferrara
BUSI IMPIANTI - Bologna
Ing SARTI G&C - Poggio R. (FE)
TUBI COSTRUZIONI - Ferrara
DALVA - Ferrara

SIRAM - Milano
HERA - Cassano (FE)
PETROLIFERA Estense - Ferrara
CIDAS - Copparo (FE)
C.I.R. - Reggio Emilia
SERENISSIMA RIST. - Vicenza
COOPSER - Ferrara
COOP SERVICE - Cavriago (RE)
SERVIZI ITALIA - Castellina di S.
Impresa BERTONCELLI - FE

PROGETTISTI

PROGETTAZIONE PROGETTISTICA
PROGETTAZIONE PROGETTISTICA
STUDIO ALTIERI S.p.A. -
Thiene (VI)
Progettazione Progettistica
SIS Servizi Tecnologie
Salotti S.p.A. - Bologna
Progettazione Progettistica
Progettazione Progettistica

PROGETTAZIONE PROGETTISTICA
S.T.E.P. S.n.c. - Ferrara
Progettazione Progettistica
Progettazione Progettistica

PROGETTAZIONE PROGETTISTICA
U.T.E.CO. - Ferrara
Progettazione Progettistica
Progettazione Progettistica

CONA IMPIANTI

SOCIETA' CONSORTILE A R.L.
Via Cassanese, 108
41018 BOLOGNA (BO)

BUSI

Rev. Data Descrizione

1 30/06/2011 AS BUILT

CONSORZIO CONA

Verifica Approvato

CONA IMPIANTI

Verifica Approvato

Verifica Approvato

Verifica Approvato

DISTRIBUZIONE PRINCIPALE - IMPIANTI ELETTRICI E SPECIALI

PIANO QUOTA 0.00 - R.12/26 - BLOCCO 14, 15, 16, 50

Scala: 1:100

FORMATO: A0