


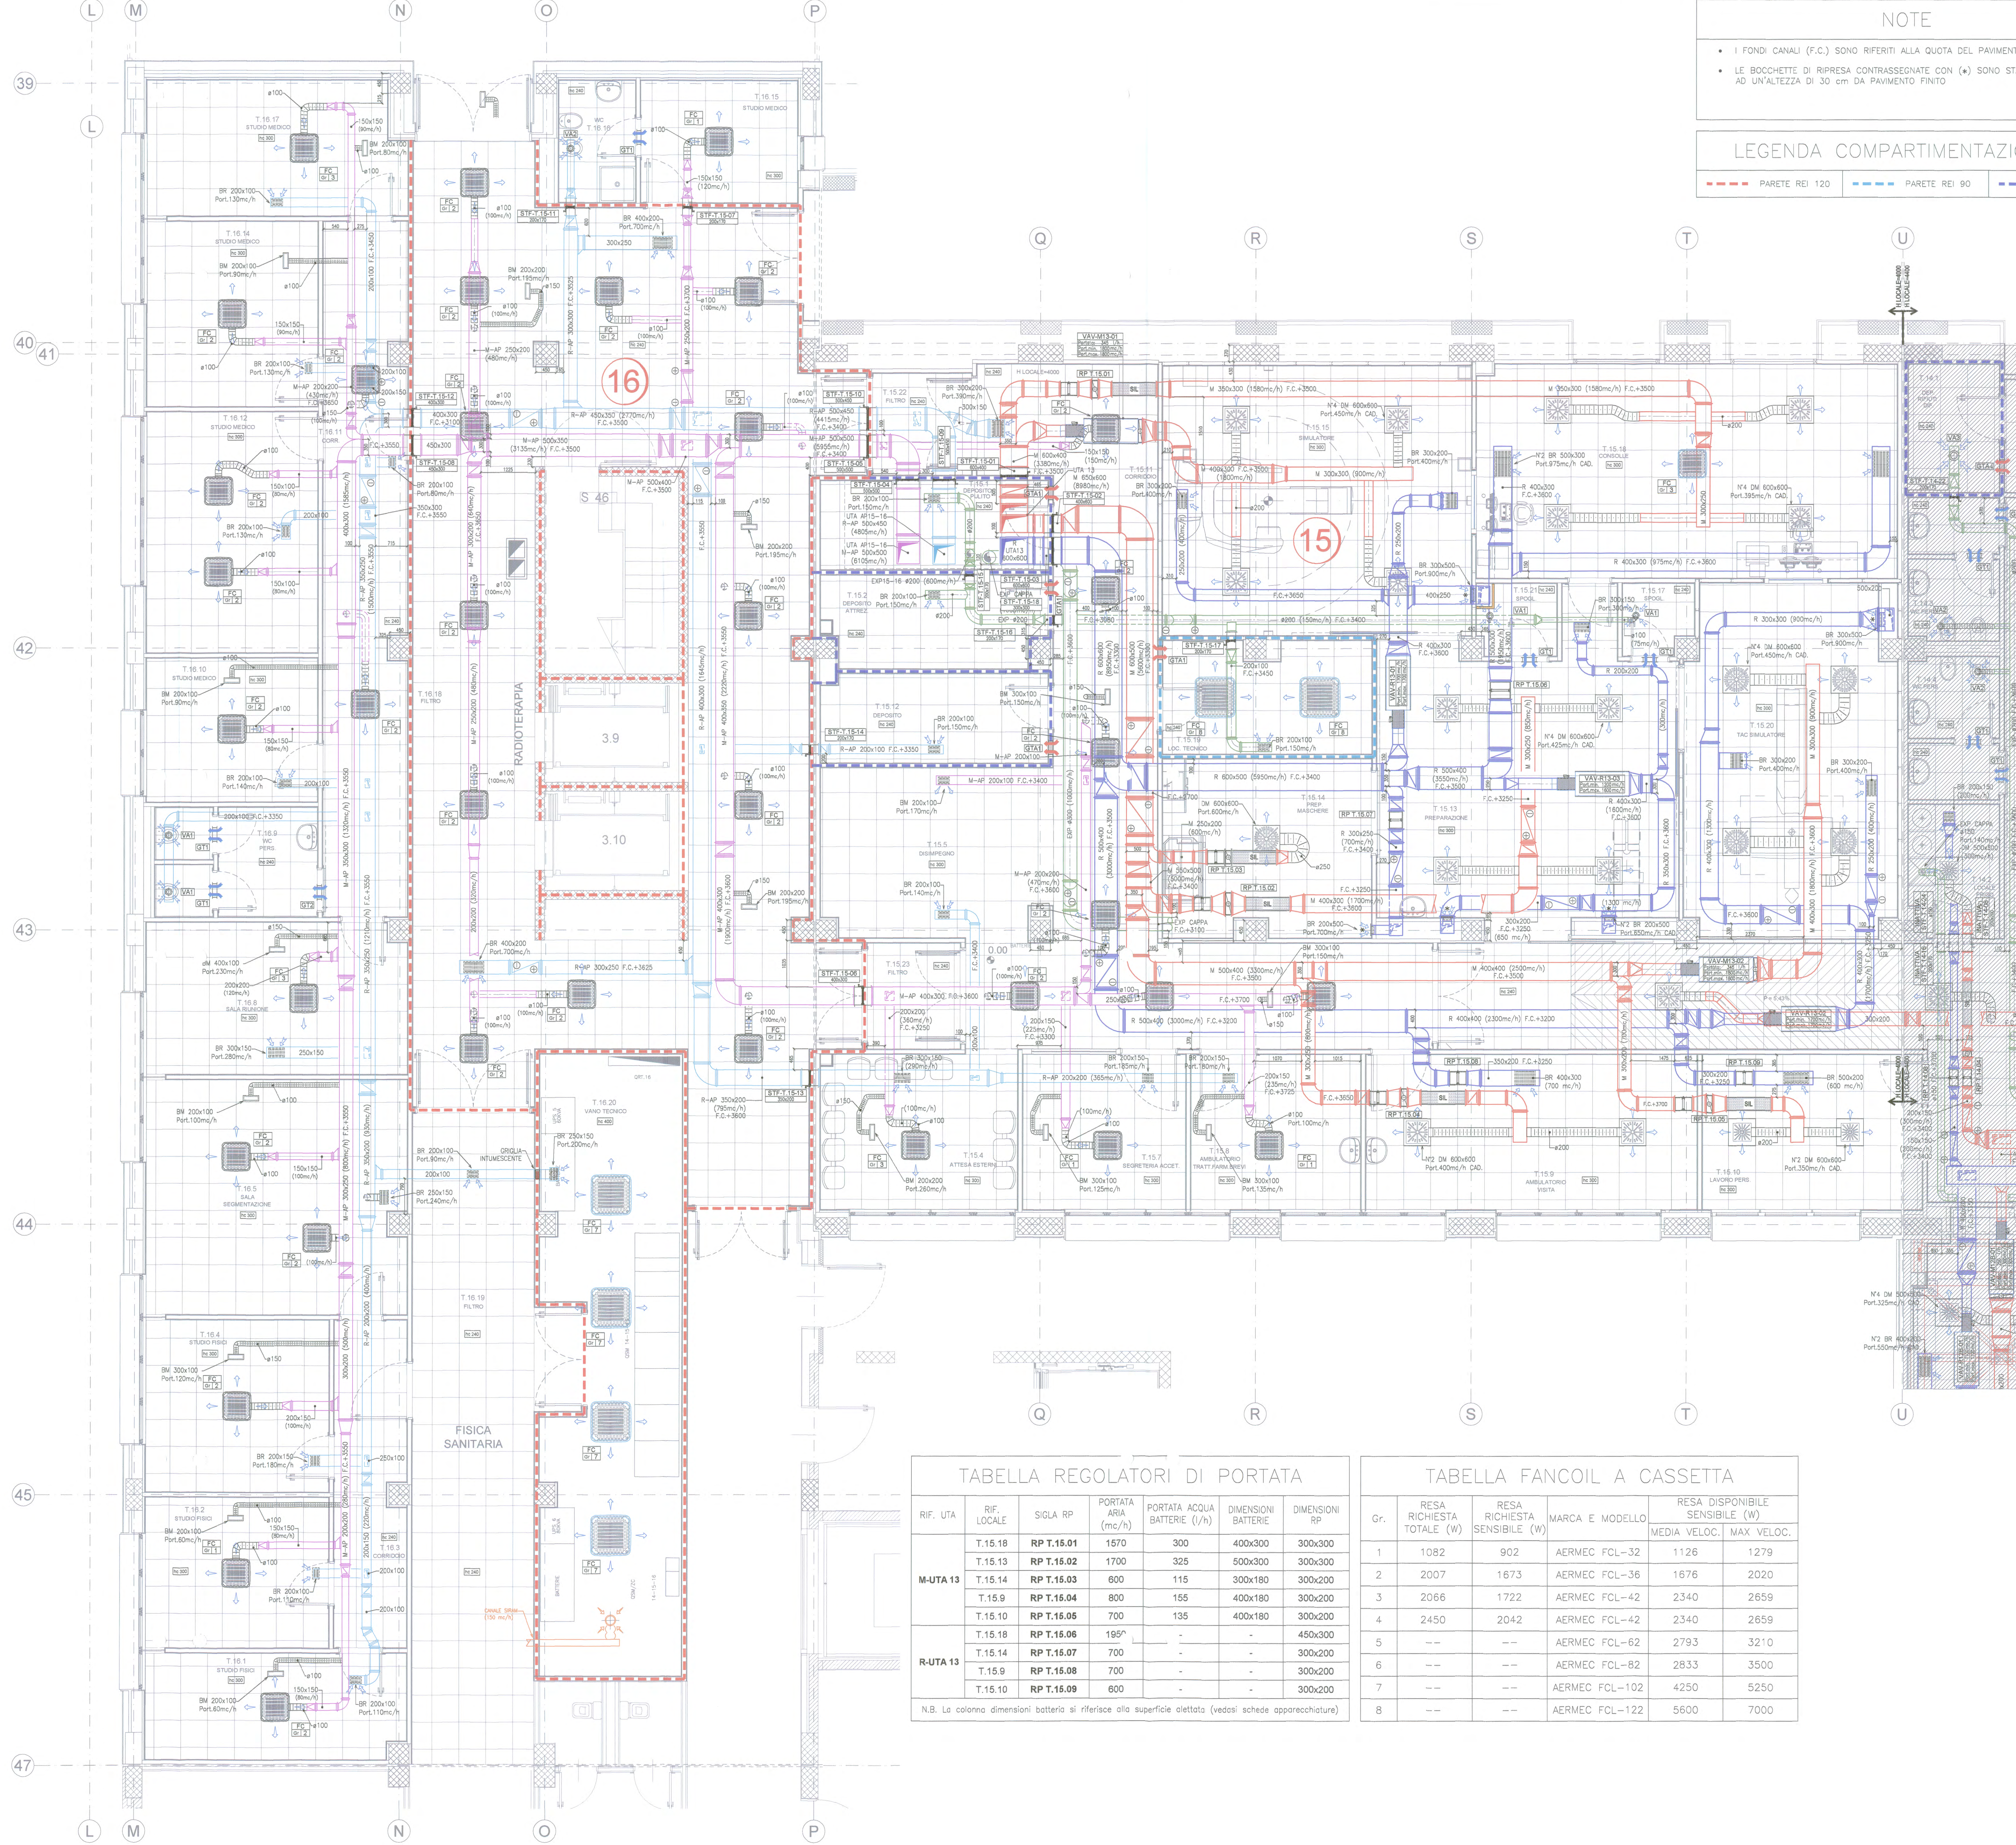

NOTE

- I FONDI CANALI (F.C.) SONO RIFERITI ALLA QUOTA DEL PAVIMENTO FINITO
- LE BOCCHEE DI RIPRESA CONTRASSEGNAE CON (*) SONO STATE INSTALLATE AD UN'ALTEZZA DI 30 CM DA PAVIMENTO FINITO


LEGENDA COMPARTIMENTAZIONE REI

PARETE REI 120

PARETE REI 90

PARETE REI 30

LEGENDA		
SIMBOLO	SIGLA	DESCRIZIONE
	M	CANALE DI MANDATA ARIA
	R	CANALE DI RIPRESA ARIA
	M-AP	CANALE DI MANDATA ARIA PRIMARIA
	R-AP	CANALE DI RIPRESA ARIA PRIMARIA
	EXP	CANALE DI ESTRAZIONE ARIA
	STF	SERRANDA TAGLIAFUOCO
	RP	REGOLATORE A PORTATA COSTANTE
	RP	REGOLATORE A PORTATA COSTANTE COMPLETO DI BATTERIA DI POSTRISCALDAMENTO (Per dimensioni e portata aria vedi disegno)
	SIL	SILENZIATORE
	DM	DIFFUSORE DI MANDATA ARIA A LANCIO ELICOIDALE CON DEFLETTORI REGOLABILI COMPLETO DI PLENUM, EGUALIZZATORE E SERRANDA DI TARATURA (Per dimensioni e portata aria vedi disegno)
	BR	BOCCHETTA DI RIPRESA ARIA AD ALLETTE FISSE INSTALLATA A SOFFITTO COMPLETA DI SERRANDA DI TARATURA (Per dimensioni e portata aria vedi disegno)
	BR	BOCCHETTA DI RIPRESA ARIA AD ALLETTE FISSE INSTALLATA A PARETE COMPLETA DI SERRANDA DI TARATURA (Per dimensioni e portata aria vedi disegno)
	VA	VALVOLA DI ASPIRAZIONE ARIA
	GT	GRIGLIA DI TRANSITO ARIA PER MONTAGGIO SU PORTA
	GTA	GRIGLIA DI TRANSITO ANTIFUOCO PER MONTAGGIO SU PARETE REI
	FC	FANCOIL A CASSETTA CON INDICAZIONE GRANDEZZA (Per caratteristiche vedi tabelle apparecchiature)

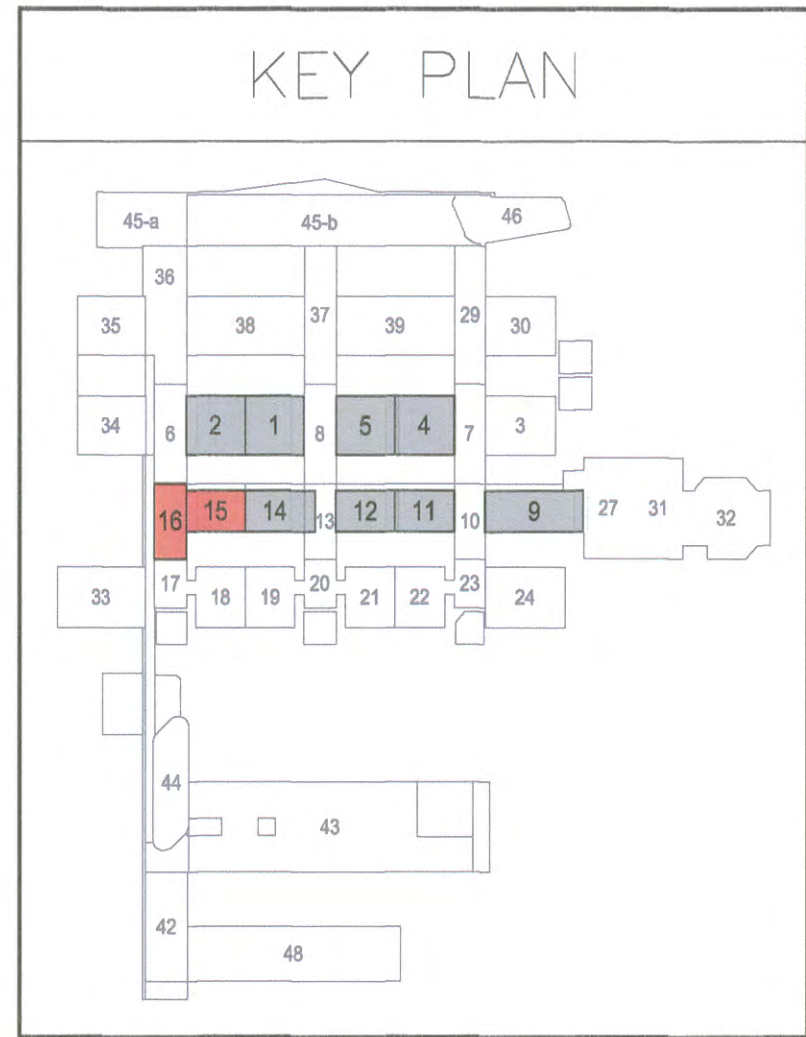

Rev.	Data	Descrizione	CONSORZIO CONA	GIANNI BENVENUTO S.p.A.
0	21-08-2009	EMISSIONE PER APPROVAZIONE	Verifica	Approva
1	05-02-2010	REVISIONE GENERALE	Ing. Gianni	Ing. Gianni
2	29-07-2010	AGG. CONTROSOFFITTI, COMPARTIMENTAZIONI REI E REV. IMPIANTI	Ing. Gianni	Ing. Gianni
3	09-05-2011	AS-BUILT	Ing. Gianni	Ing. Gianni
4				
5				

AZIENDA OSPEDALIERA UNIVERSITARIA DI FERRARA

COMPLETAMENTO DELLA NUOVA SEDE DELL'ARCISPEDALE SANT'ANNA IN CONA (FE)

TRAMITE CONCESSIONE DI PROGETTAZIONE DEFINITIVA ED ESECUTIVA, COSTRUZIONE E GESTIONE

AREE ALTE TECNOLOGIE

PROGETTO ESECUTIVO

CONFERMA 18 OTT 2011

Concessionaria: PROG. ESTE Spa

Affidatari lavori di progettazione e costruzione: CONSORZIO CONA

Sinteco Engineering

SINTECO ENGINEERING S.p.A.
Via Provinciale, 29 - 44100 Ferrara
Tel. +39 0532 718111
Fax +39 0532 718122
info@sintecoengineering.it
www.sintecoengineering.it

Coordinamento: Ing. Domenico Mitronna

Progettazione architettonica: Arch. Marino Fiel

Collaboratori progetto architettonico: Ing. Stefano Franceschini, Arch. Marcella Leoni, Geom. Massimo Campi, Arch. Elisa Bertoni, Arch. Maria Chiara Bonora

Progettazione impianti elettrici: CONSILIUM s.r.l. - Firenze

Progettazione impianti meccanici: CONSILIUM s.r.l. - Firenze

Progettazione strutturale: INTECH s.r.l. - Ferrara

Ing. Francesco Mascellani

CDZ-19

IMPIANTI MECCANICI

IMPIANTO DI CONDIZIONAMENTO DISTRIBUZIONE CANALI

BLOCCHI 15-16

Quota 40.00

FILE: 6079_M15-16_4003.DWG

DATA: 09-05-2011

REV: 03

SCALA: 1:50

FORMATO: A3+