


XF 521A ANALOGUE INPUT MODULE

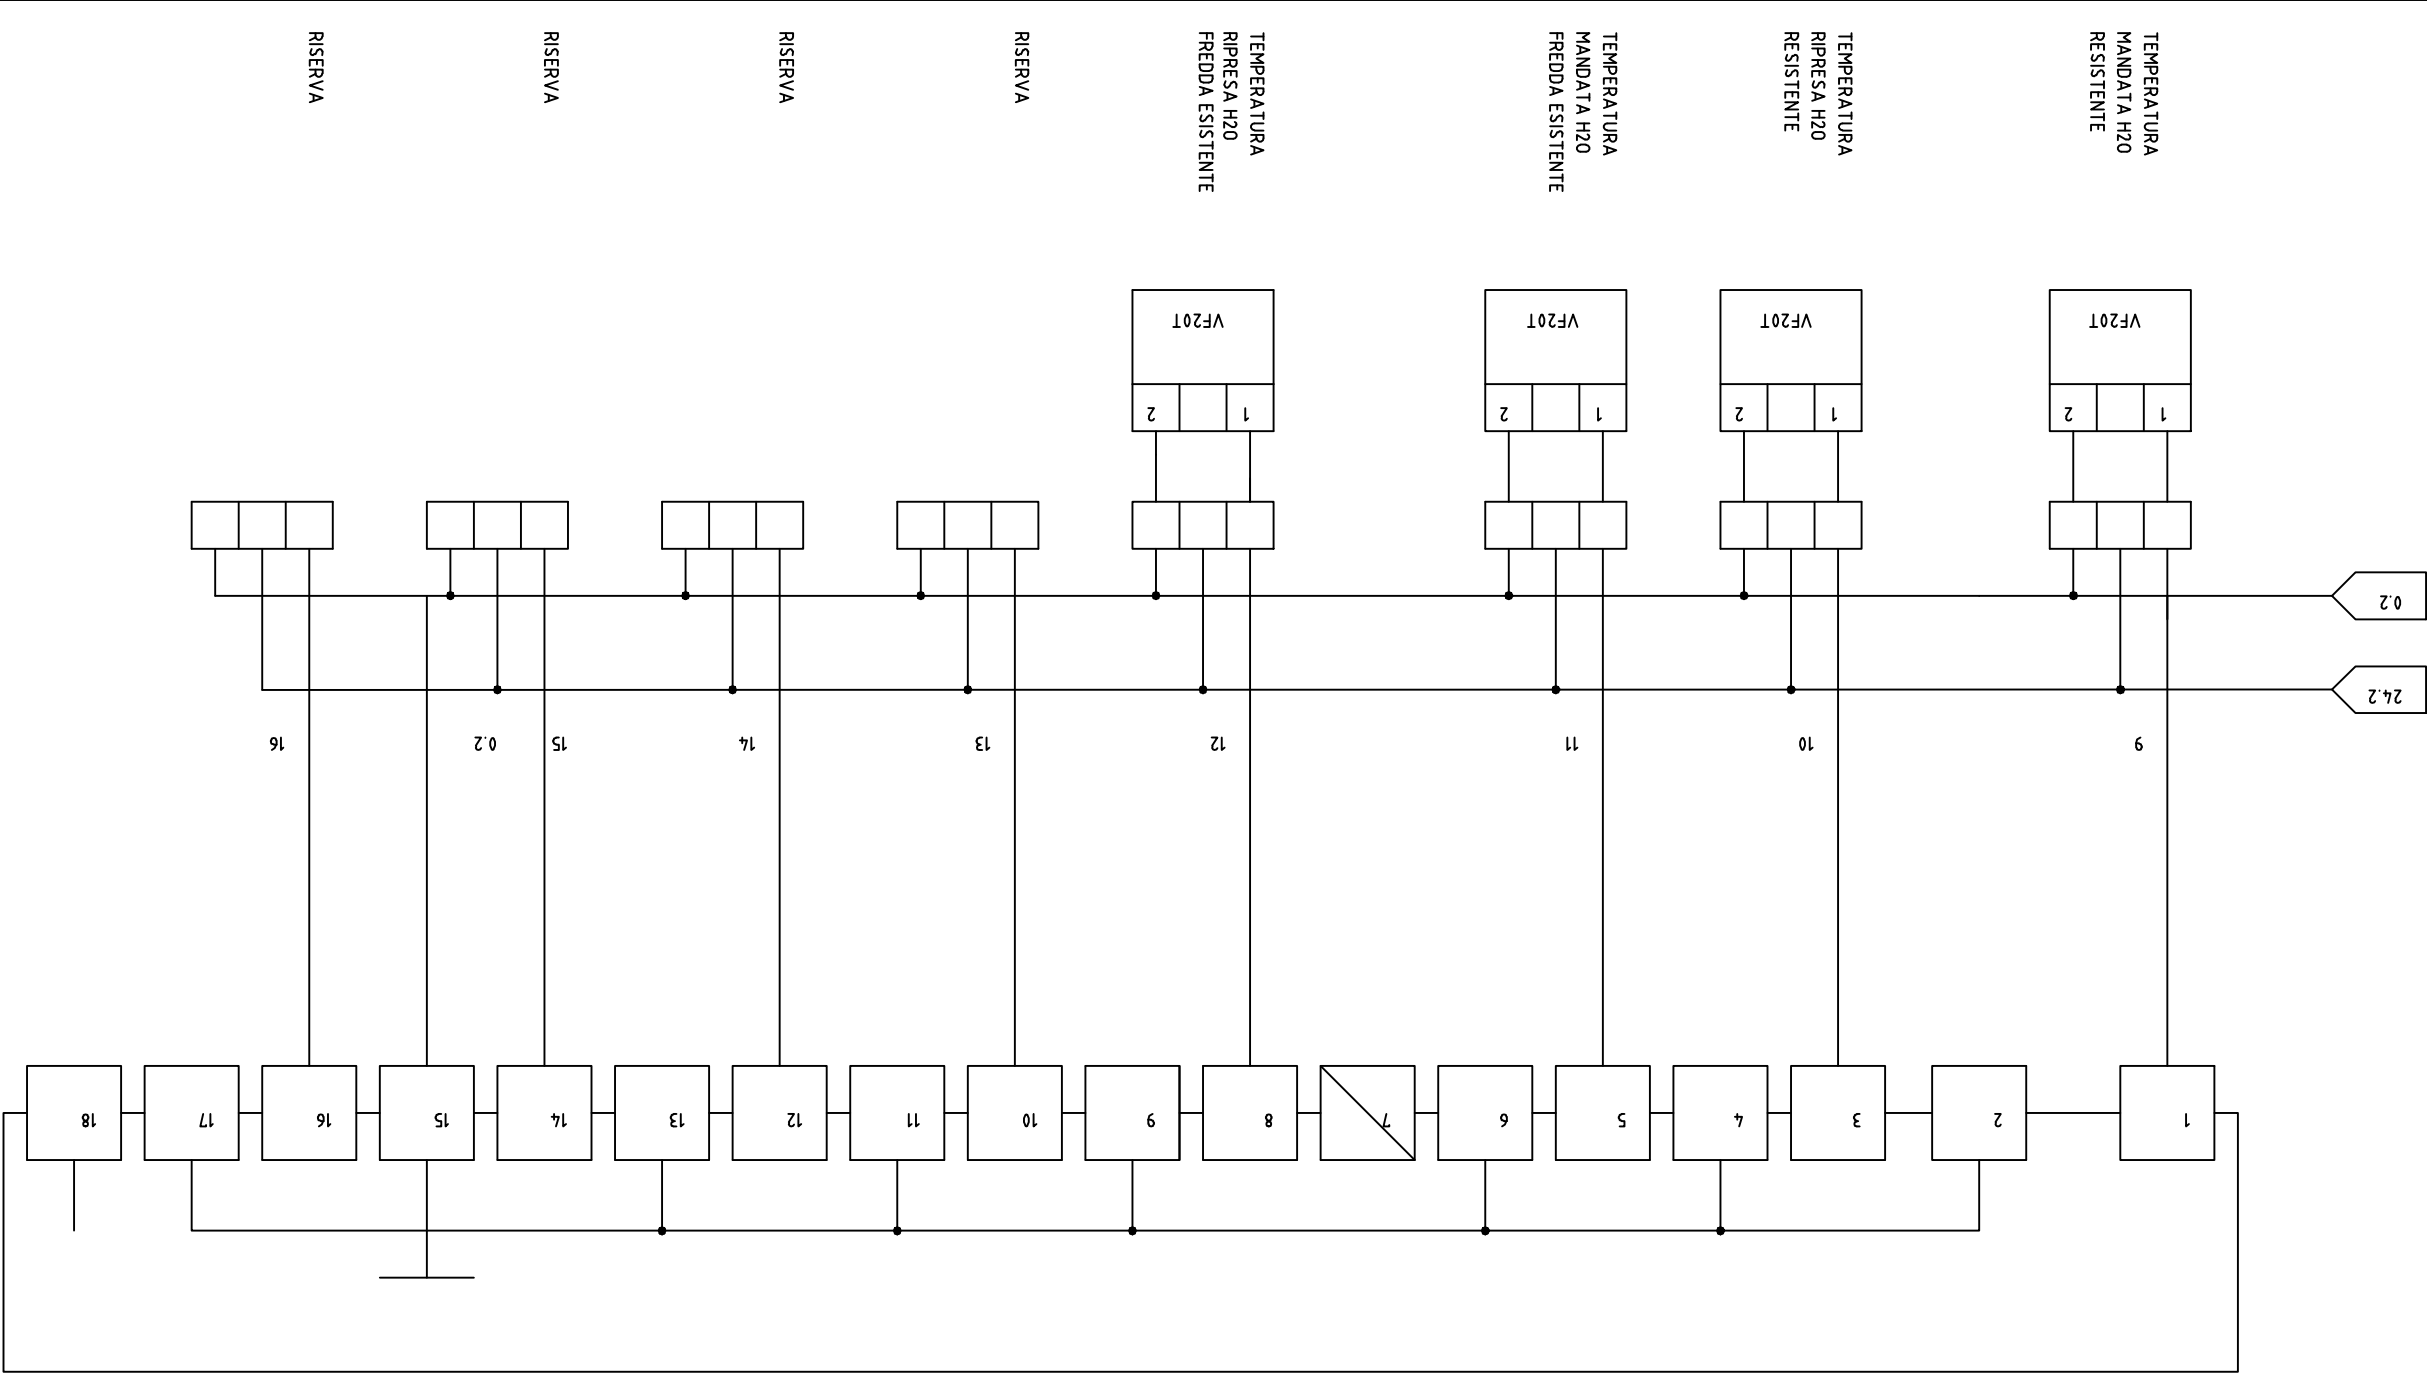

CLIENTE: Elettronogamma S.r.l.		IMPIANTO: Q.c.d.z. + regolazione 1	
DATA: Nov. 03		Disegnatore: DRAW	
PAG. 6 DI 17		Nome file: Q077.6	
TAVOLA 6			