


— LEGENDA —	
TIPO LINEA	DESCRIZIONE
— — — — —	ALIMENTAZIONI F.M. NORMALE
—	ALIMENTAZIONI F.M. PREFERENZIALE (GRUPPO ELETTROGENO)
—————	ALIMENTAZIONI F.M. CONTINUITA' (UPS)

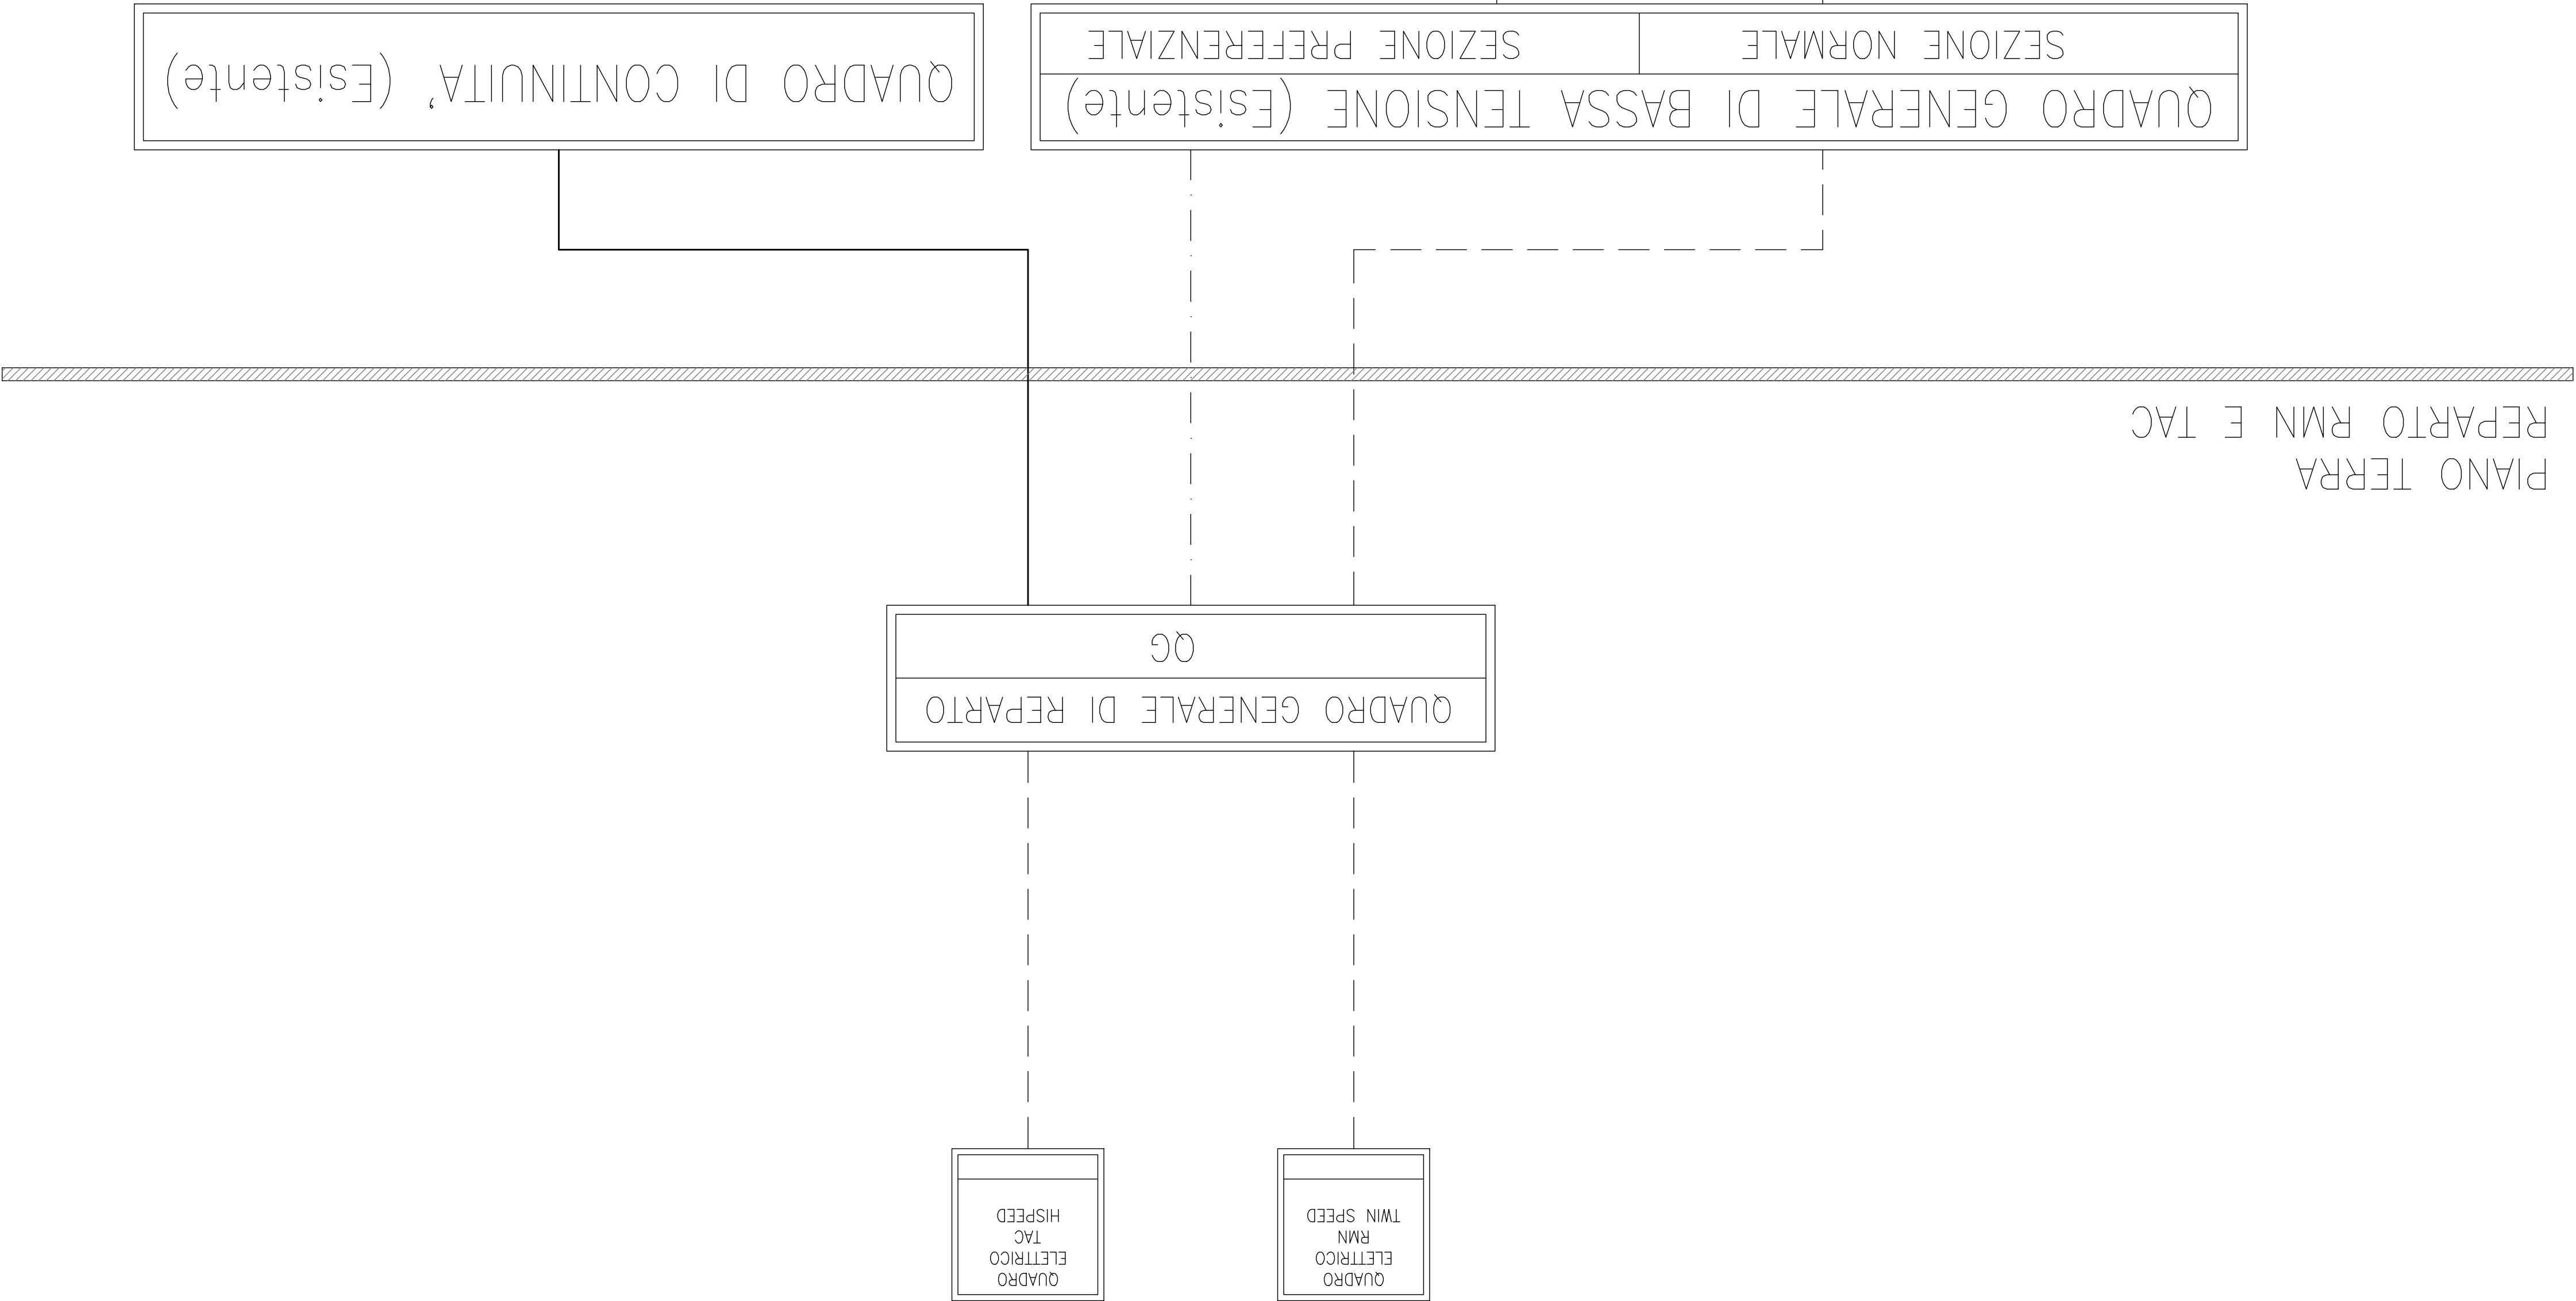

ELEABORATO AS BUILT 14/12/2003

Ditta esecutrice impianti elettrici
ELETTROGAMMA Snc di Bottini Fiorano & C
Via Matteotti 141 — 40013 Castelmaggiore Bologna

IL COMMITTENTE

IL PROGETTISTA

IL DIRETTORE DEI LAVORI

L'IMPRESA

02	30-04-2003	REVISIONE	1325-ELE-001-2.dwg	L.G.
01	10-02-2003	REVISIONE	1325-ELE-001-1.dwg	F.S.
00	22-01-2003	EMISSIONE	1325-ELE-001-0.dwg	F.S.
REV. N.	DATA	DESCRIZIONE	FILE	VISTO

STRUTTURATA

STUDIO DI PROGETTAZIONE E CONSULENZA
PER L'INGEGNERIA CIVILE E STRUTTURALE
DI ING. ALFREDO DI NUNZIO

20090 Pieve Emanuele (MI) Via Sardegna n.29
tel. 02-90.42.21.71 fax 02-90.72.73.72
e-mail: struttura@tin.it

GE Medical Systems Italia

ARCHITECTURAL PLANNING

GE Medical Systems Italia S.p.A. - Viale Fulvio Testi 280, 20126 Milano, Italia
Tel: +39 2 64220.1, Fax: +39 2 64220.401
Sede legale: via V. Pisani 6, 20124 Milano

COMMITTEE: ISTITUTI ORTOPEDICI RIZZOLI		STR		FDO N.	
- BOLOGNA -		1325/01		-	
OGGETTO: APPALTO CONCONSO PER LA FORNITURA ED INSTALLAZIONE A NOLEGGIO E/O ACQUISTO DI UN SISTEMA PER RISONANZA MAGNETICA NUCLEARE AD ALTO CAMPO SECONDO LA FORMULA CHIAVI IN MANO					
IMPIANTO ELETTRICO SCHEMA A BLOCCHI		VISTO		10-02-2003	
L.Giordano		SCALA		DATA	