

OPERE E FORNITURE A CARICO DELL'IMPRESA ESECUTRICE


N. 4 SUPERICI DI APPOGGIO A PAVIMENTO PER MAGNETE

TUBAZIONI IN PVC POSIZIONATE NEL CONTROSOFFITTO


CANALINA ISPEZIONABILE A PAVIMENTO DIVISA IN DUE SETTI

CANALINA ESTERNA A PAVIMENTO (500x4.220)


LE CANALIZZAZIONI INDICATE NEL LAYOUT SONO STRETTAMENTE RISERVATE AL COLLEGAMENTO TRA LE APPARECCHIATURE FORNITE DA GEMSL.

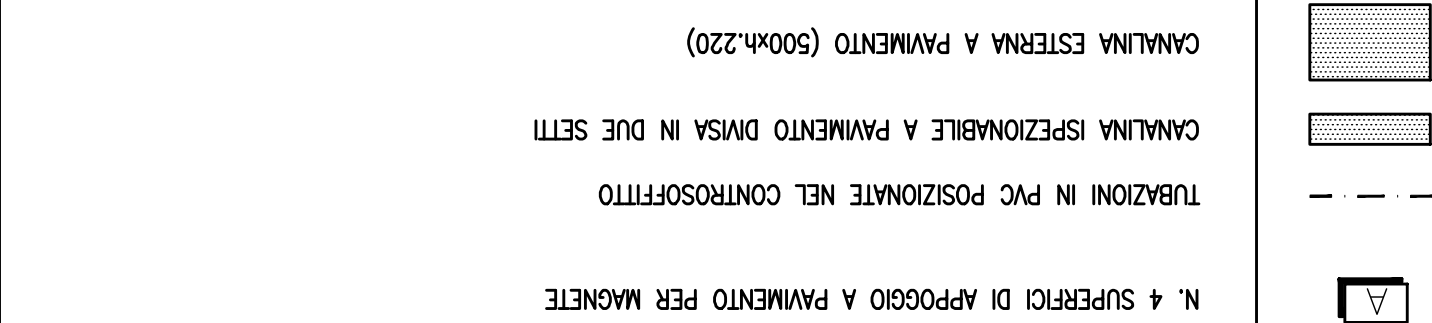

PARTICOLARI

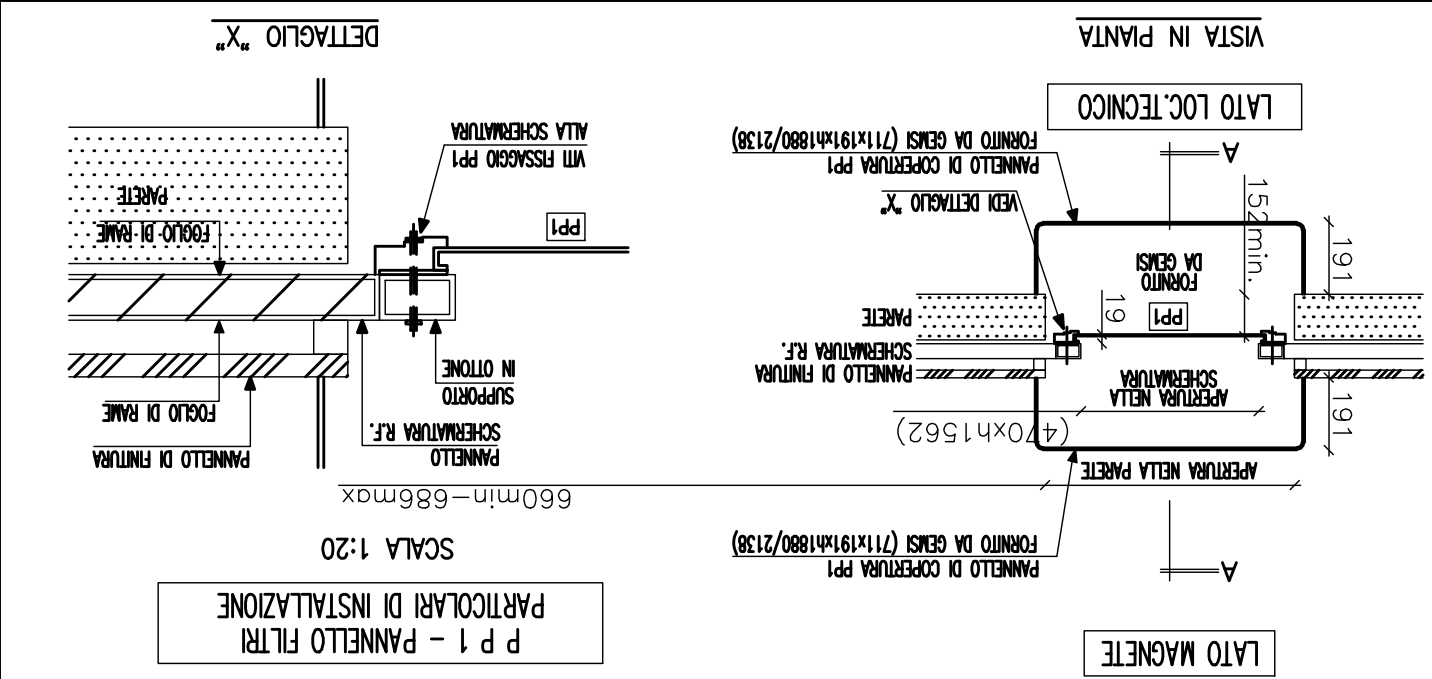


ISPETTATO AL PAVIMENTO DELLOCALE SOPRALEVATO

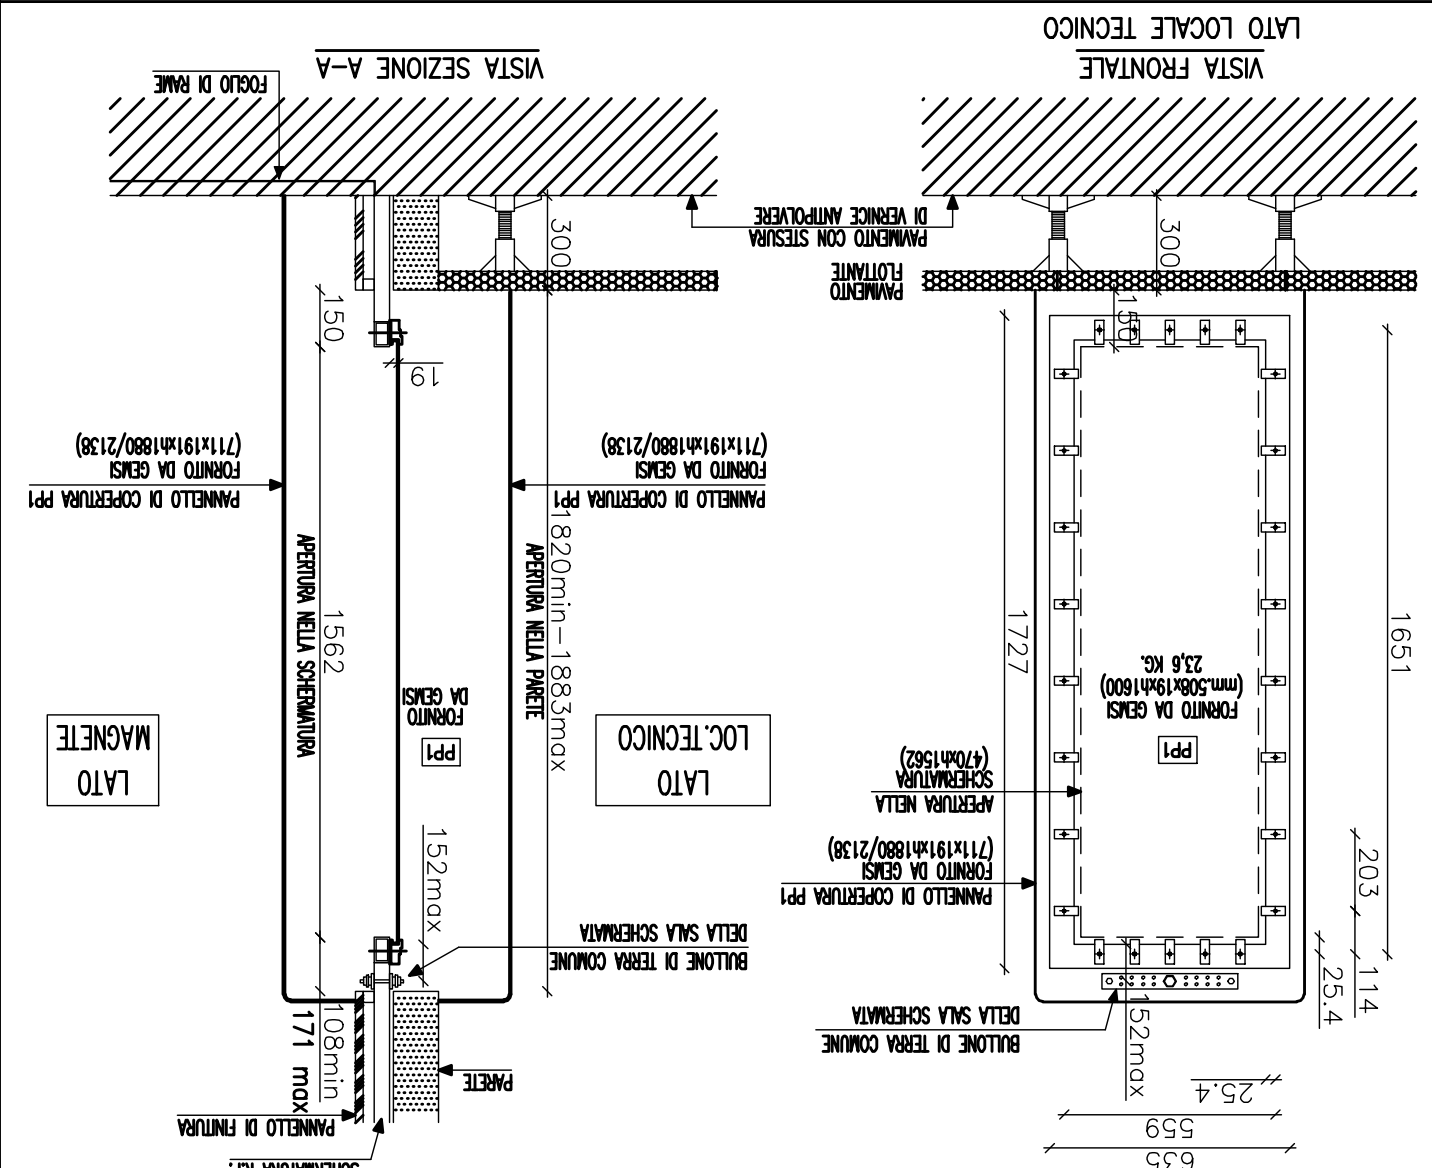

APPOGGI MAGNETE


SCALA 1:20

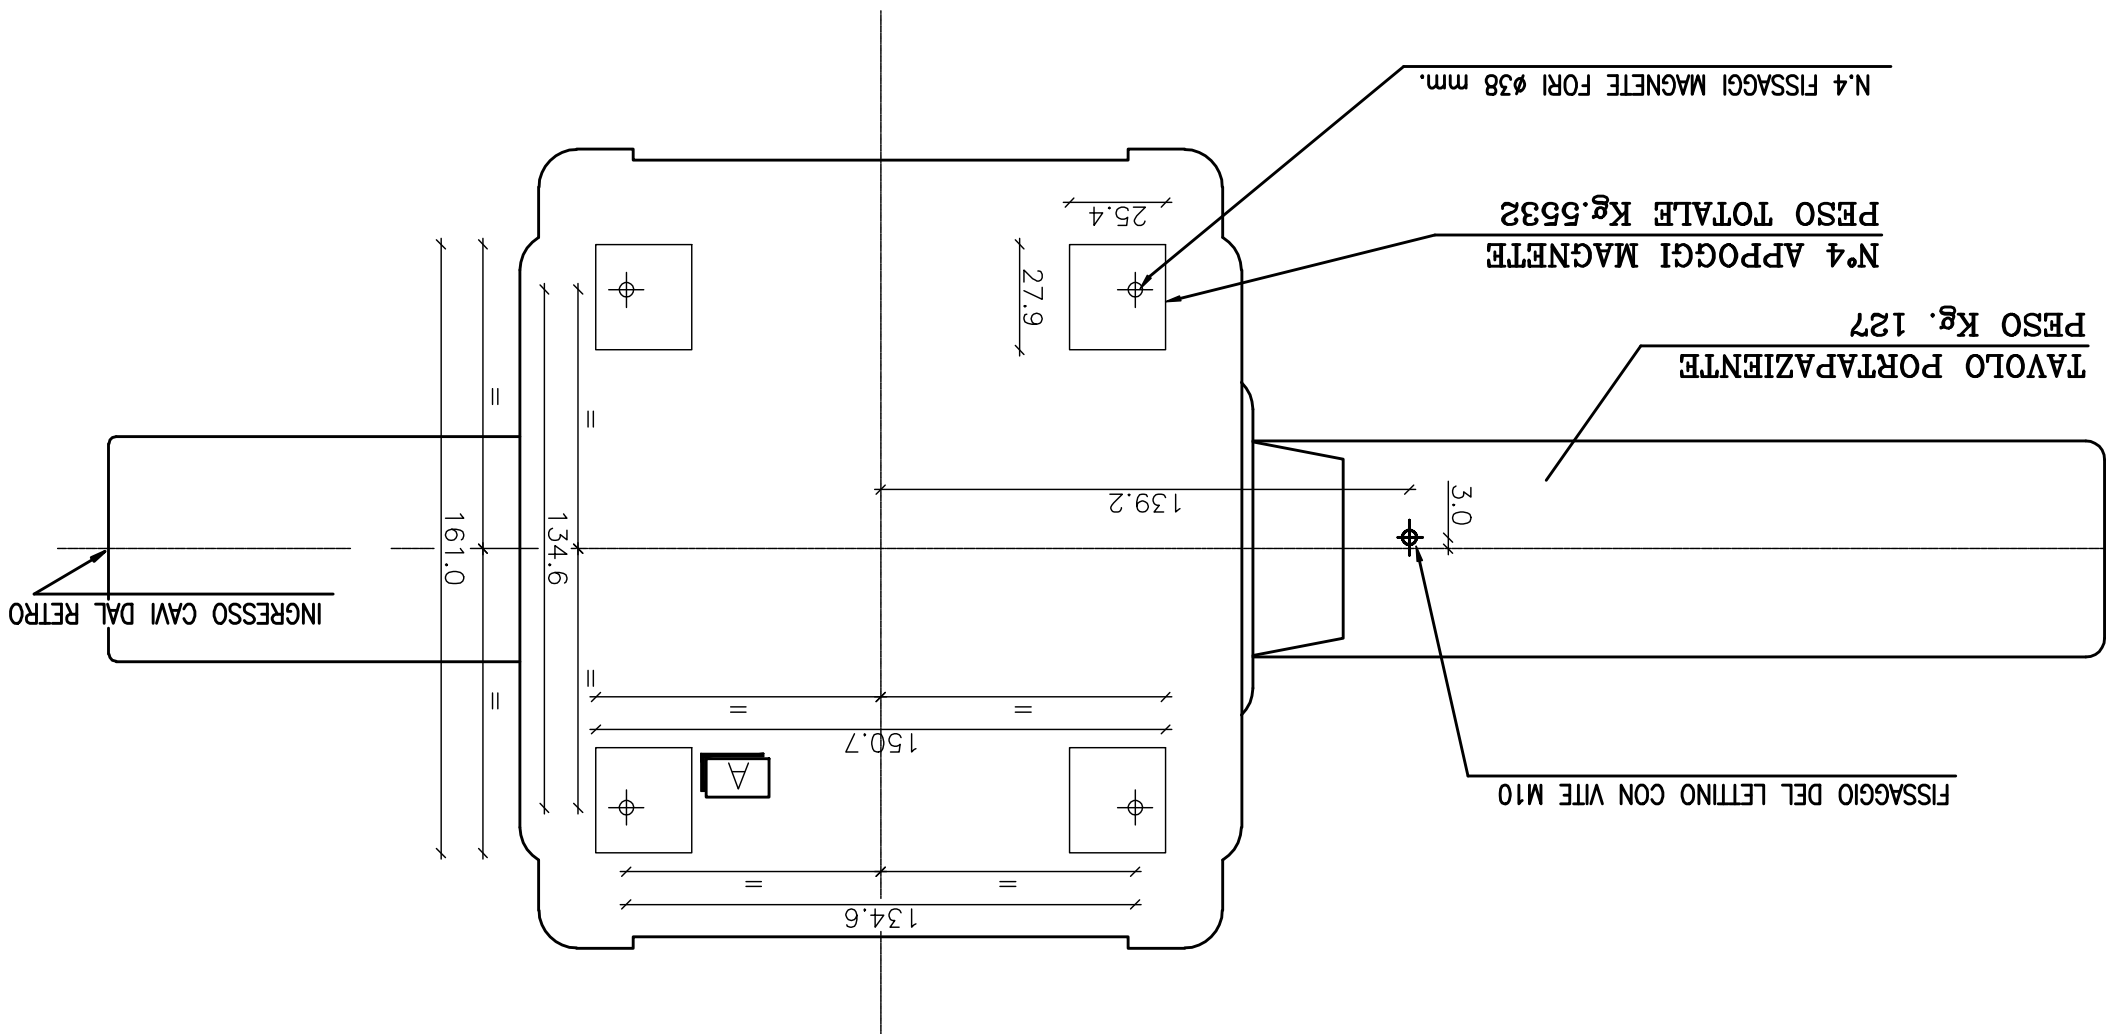


PARTICOLARE DEL RINFORZO STRUTTURALE
VEDERE TAVOLA N. RM-02A

PRESCRIZIONI PER I MATERIALI

- * CEMENTO: DOSAGGIO 3,5 qll per me di IMPASTO. RESISTENZA CARATTERISTICA R_{bk} > 250 kg/cm² (FONDAZIONE)
- * INERTI: RAPPORTO A/C: 0,42 - 0,45
- * ACCIAIO PER CLS: F_{ed} 44 K
- * INERTI: COMPOSIZIONE GRANULOMETRICA CONTINUA PROSSIMA ALLA CUR-
- * RAPPORTO A/C: 0,42 - 0,45
- * ACCIAIO PER CLS: F_{ed} 44 K

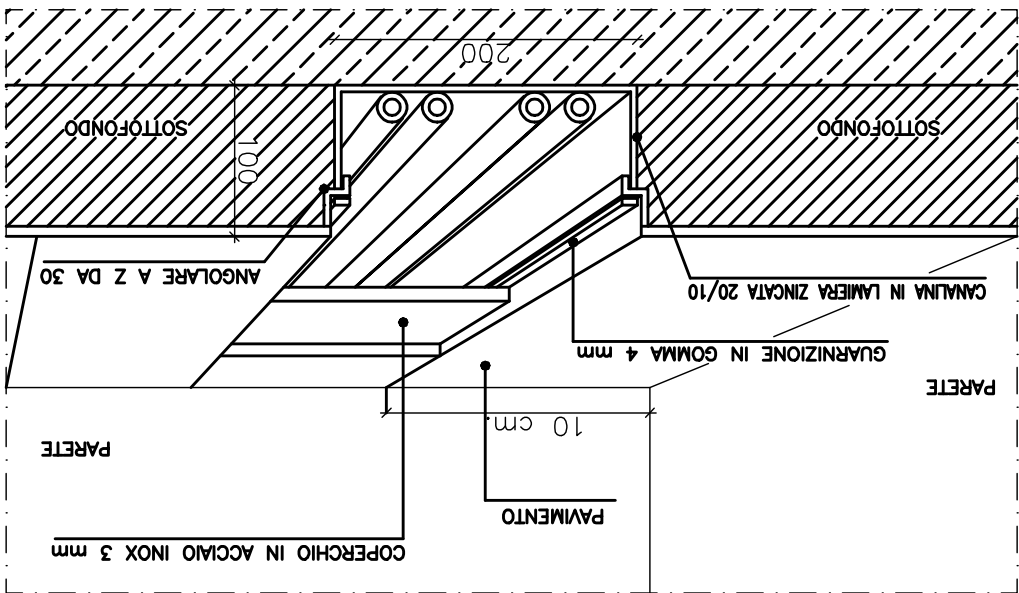

PARTICOLARE CANALINA ISPEZIONABILE

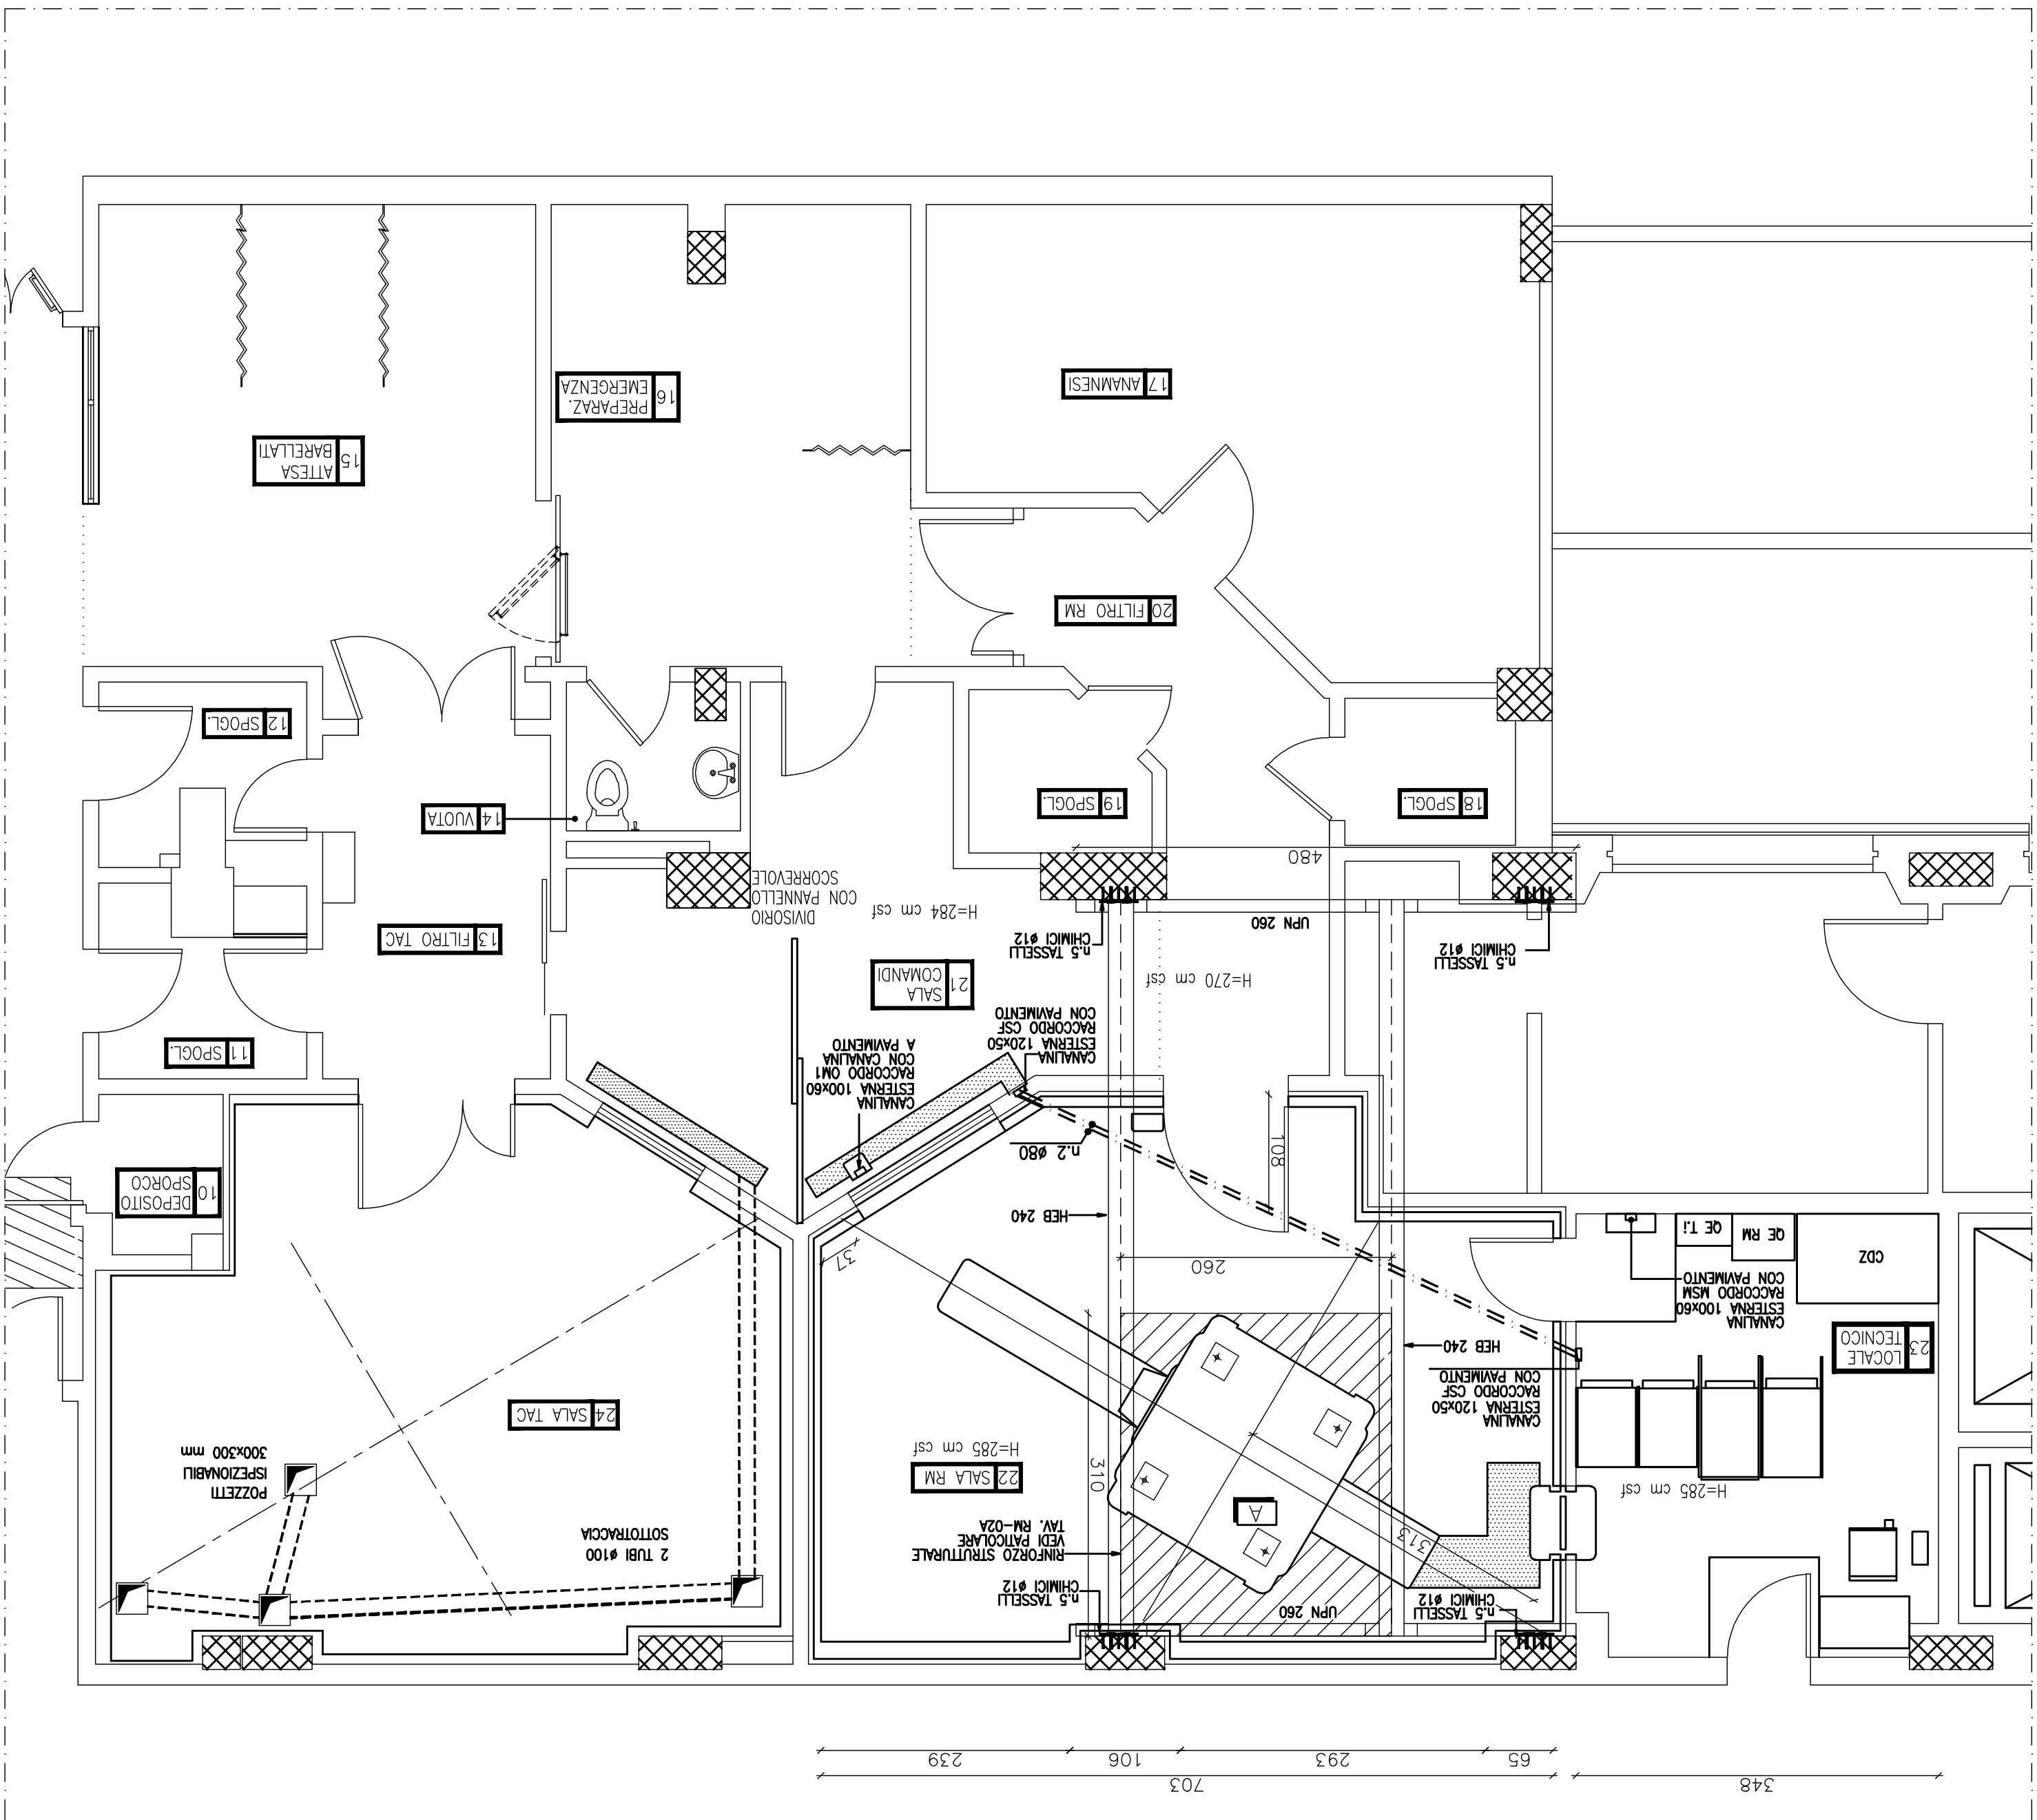

REV. N.	DATA	DESCRIZIONE	FILE	VISTO
07	28-01-2004	as built	1325 RM-02-7.dwg	DDN
06	28-01-2004	REVISIONE	1325 RM-02-6.dwg	L.G.
05	19-12-2003	REVISIONE	1325 RM-02-5.dwg	FB
04	28-07-2003	REVISIONE	1325 RM-02-4.dwg	DDN
00	29-01-2003	EMMISSIONE	1325 RM-02.dwg	L.G.

STUDIO DI PROGETTAZIONE E CONSULENZA
PER L'INGEGNERIA CIVILE E STRUTTURALE

DI ING. ALFREDO DI NUNZIO
e-mail: struttura@tin.it

20090 Pieve Emanuele (MI) Via Sardegna n.29

tel. 02-90.42.21.71, fax 02-90.72.73.72

Sede legale: via V. Pisani 6, 20124 Milano

GE Medical Systems Italia S.p.A. - Viale Filiberto Testi 280, 20126 Milano, Italia

ARCHITECTURAL PLANNING

COMMITTEE: ISTITUTI ORTOPEDICI RIZZOLI

STR 1325/01

DISegno N. REV. N.

RM-02 07as built

SCALA DATA

VISTO 28-01-2004

ing. D. di Nunzio

OPERE STRUTTURALI

INSTALLAZIONE APPARECCHIATURE

OGGETTO: APPALTO CONCORSO PER LA FORNITURA ED INSTALLAZIONE

A NOLEGGIO E/O ACQUISTO DI UN SISTEMA PER

RISONANZA MAGNETICA NUCLEARE AD ALTO CAMPO

SECONDO LA FORMULA CHIAVI IN MANO

