


XF 523A DIGITAL INPUT MODULE

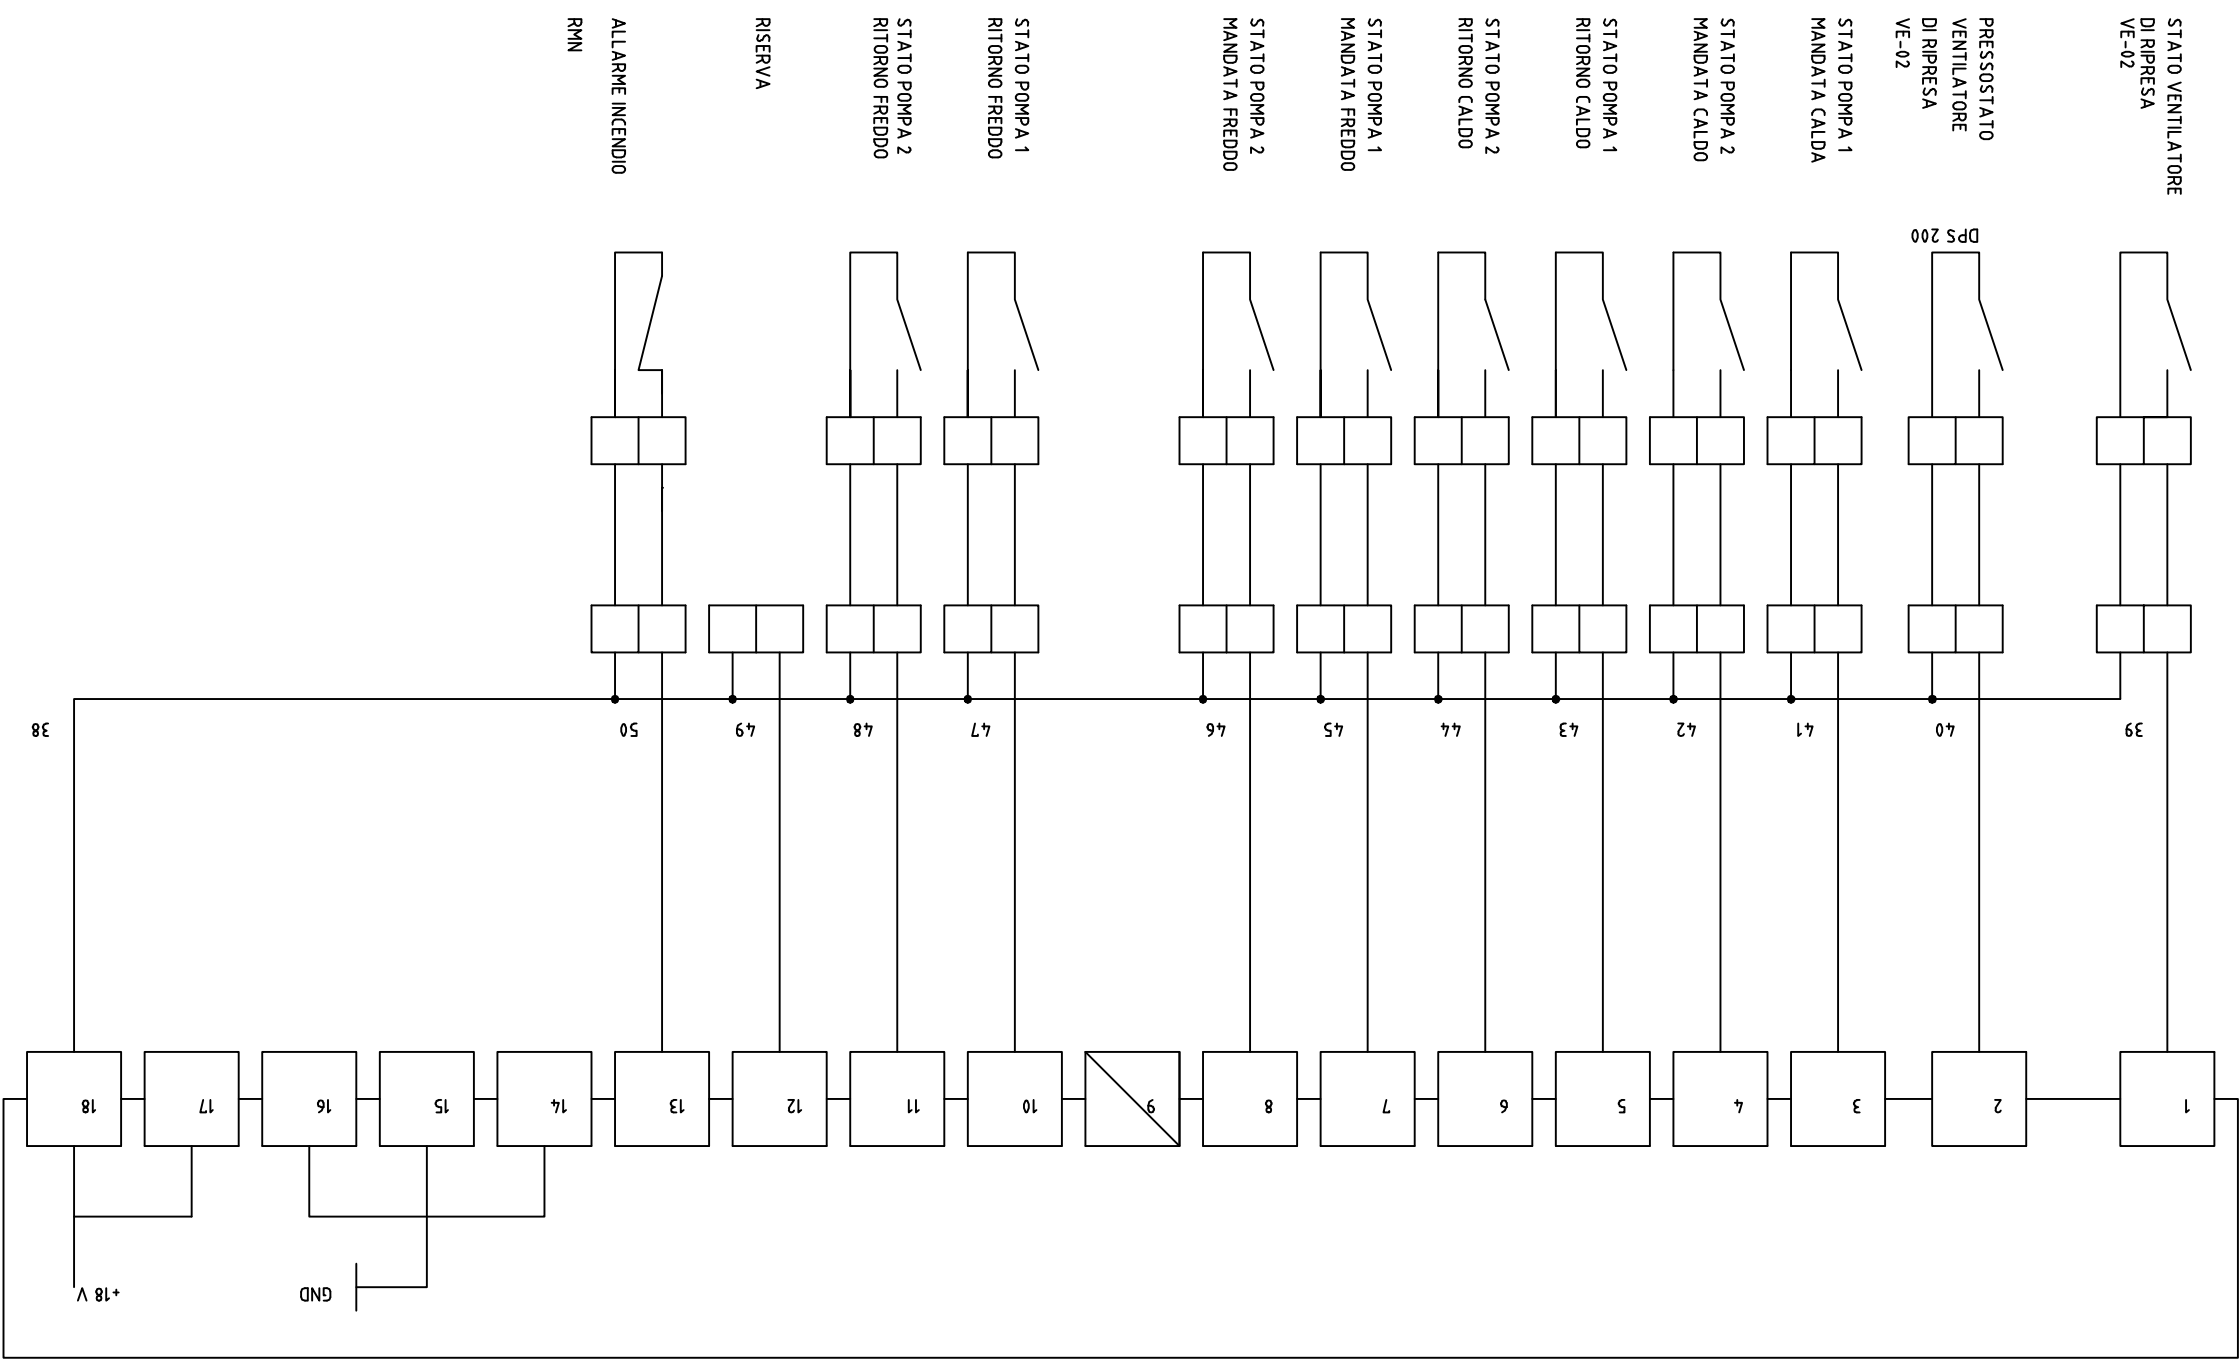

CLIENTE: Elettronica S.r.l.

IMPIANTO: Q.c.d.n. + regolazione 1

Disegnatore: DRAW

Nome file: Q077.9

DATA: Nov.03

PAG. 9 DI 17

TAVOLA 9