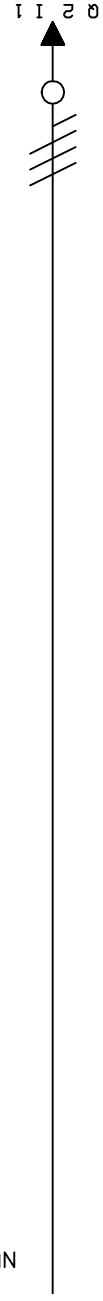


NUOVO INTERUTTORE DA INSERIRE NEL
QUADRO GENERALE ESISTENTE

[illegible]