


⊕	CORPO ILLUMINANTE DA INCASSO CON LAMPADE FLUORESCENTI COMPATTE 2x18W SCHEMIO SFACCETTATO 2X18W MARCA ZUMTOBEL O SIMILARE		
☼	CORPO ILLUMINANTE DA INCASSO NEL CONTROSOFITTO CON LAMPADE FLUORESCENTI COMPATTE 1x18W CON VETRO PER GARANTIRE GRADO DI PROTEZIONE IP44 MARCA DISANO O SIMILARE	♀	VARIATORE DI LUCE PER LAMPADE ALOGENE
1x36W	CORPO ILLUMINANTE A SOFFITTO cm CON LAMPADA FLUORESCENTE 1x36W	⬆	PULSANTE PER VARIAZIONE FLUSSO LUMINOSO LAMPADE FLUORESCENTI
☰	CORPO ILLUMINANTE A PLAFONE 60x60 cm CON LAMPADA FLUORESCENTE 4x18W CON SCHEMIO OPALÉ MARCA DISANO O SIMILARE	☉	PULSANTE UNIPOLARE 10A
☒	CORPO ILLUMINANTE DA INCASSO NEL CONTROSOFITTO 60x60 cm CON LAMPADA FLUORESCENTE 4x18W, REATTORI ELETTRONICI DIMMERABILI CON SCHEMIO OPALÉ MARCA DISANO O SIMILARE	♂	DEVATORE UNIPOLARE 10A
☒	CORPO ILLUMINANTE DA INCASSO NEL CONTROSOFITTO 60x60 cm CON LAMPADA FLUORESCENTE 4x18W CON SCHEMIO OPALÉ MARCA DISANO O SIMILARE	☾	CORPO ILLUMINANTE MONTATO A PARETE CON LAMPADA FLUORESCENTE COMPATTA 11W
	CANALINA IN FILI DI ACCIAIO ZINCATO 3500x105 mm INSTALLATA NEL CONTROSOFITTO PER CIRCUITI LUCE F.M.	U.S.	CORPO ILLUMINANTE PER LUCE DI EMERGENZA CON GRUPPO AUTONOMO MONTATO A PARETE CON LAMPADA FLUORESCENTE COMPATTA 11W CON PITTORGRAMMA "USCITA DI SICUREZZA" COLLEGATO AL GRUPPO DI CONTINUITA' ESISTENTE
◀▶	QUADRO ELETTRICO	◻	FLUORESCENTE COMPATTA 11W COLLEGATO AL GRUPPO DI CONTINUITA' ESISTENTE
⊗	DESCRIZIONE SIMBOLO	⊗	CORPO ILLUMINANTE PER LUCE DI EMERGENZA CON GRUPPO AUTONOMO MONTATO A PARETE CON LAMPADA TIPO CARDAN 1/100W012 FL MARCA ZUMTOBEL O SIMILARE
LEGENDA			
CORPO ILLUMINANTE DA INCASSO NEL CONTROSOFITTO CON LAMPADE ALOGENA 100W			

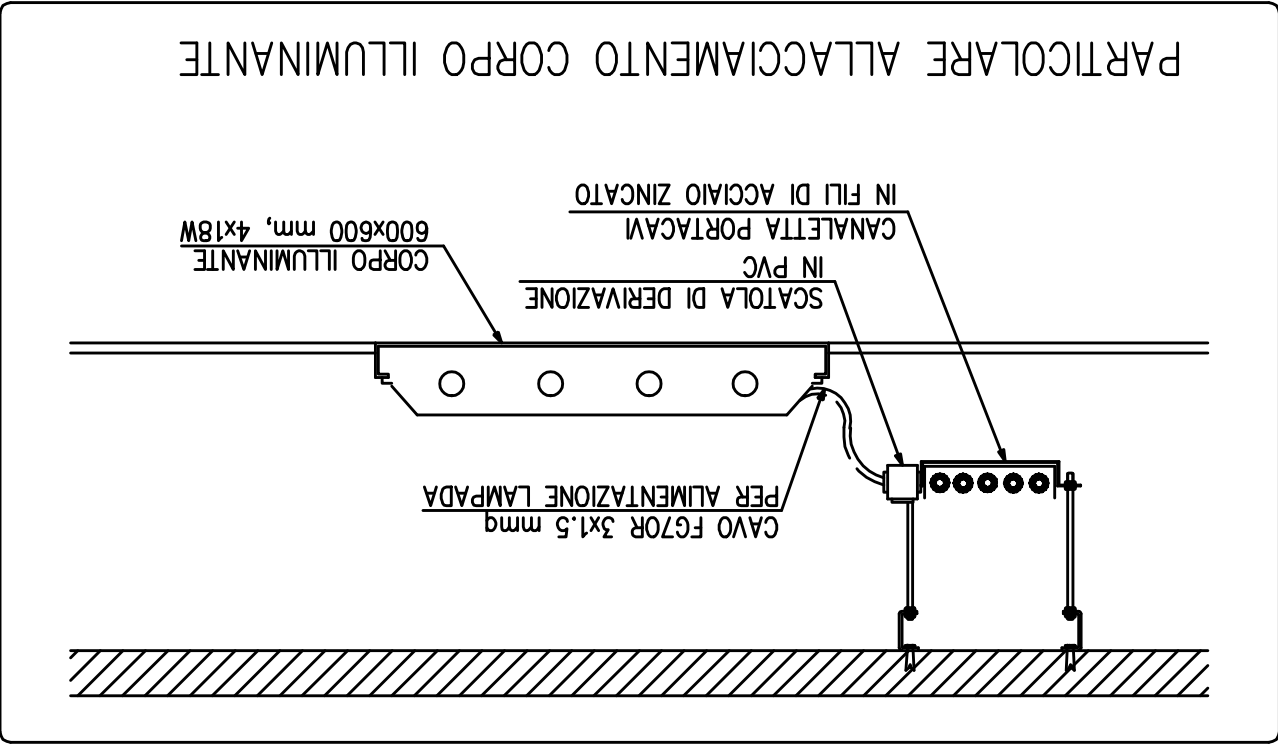

COMMITTEE: ISTITUTI ORTOPEDICI RIZZOLI		STR		FDO N.	
1325/01		-		-	
DISIGNO N. REV. N.		ELF-008 03		DATA	
30-04-2003		VISTO		L.Giordano	
IMPIANTO DI ILLUMINAZIONE NORMALE E DI EMERGENZA					
IMPIANTO ELETTRICO - PIANTA PIANO TERRA					
OGGETTO: APPALTO CONCORSO PER LA FORNITURA ED INSTALLAZIONE A NOLEGGIO E/O ACQUISTO DI UN SISTEMA PER RISONANZA MAGNETICA NUCLEARE AD ALTO CAMPO SECONDO LA FORMULA CHIAVI IN MANO					

ARCHITECTURAL PLANNING  
GE Medical Systems Italia S.p.A. - Viale Fulvio Testi 280, 20126 Milano, Italia  
Tel. +39 2 64220.1, fax +39 2 64220.401  
Sede legale: via V. Pisani 6, 20124 Milano

STRUTTURA

STUDIO DI PROGETTAZIONE E CONSULENZA PER L'INGEGNERIA CIVILE E STRUTTURALE  
ING. ALFREDO DI NUNZIO  
20090 Pieve Emanuele (MI) Via Sardegna n.29  
tel. 02-90.42.21.71 fax 02-90.72.73.72  
e-mail: struttura@tin.it

REV. N.	DATA	DESCRIZIONE	FILE	VISTO
03	30-04-2003	REVISIONE	1325-ELF-008-3.dwg	L.G.
02	26-02-2003	REVISIONE	1325-ELF-008-2.dwg	F.S.
01	10-02-2003	REVISIONE	1325-ELF-008-1.dwg	F.S.
00	22-01-2003	Emissione	1325-ELF-008-0.dwg	F.S.

IL COMMITTEE	IL PROGETTISTA	IL DIRETTORE DEI LAVORI	L'IMPRESA
--------------	----------------	-------------------------	-----------

Via Matteotti 141 - 40013 Costelmaggiore Bologna  
ELETTROGAMMA Snc di Dottini Floriano & C  
Offita esecurisce impianti elettrici

LABORATO AS BUILT 14/12/2003

