


XF 523A DIGITAL INPUT MODULE

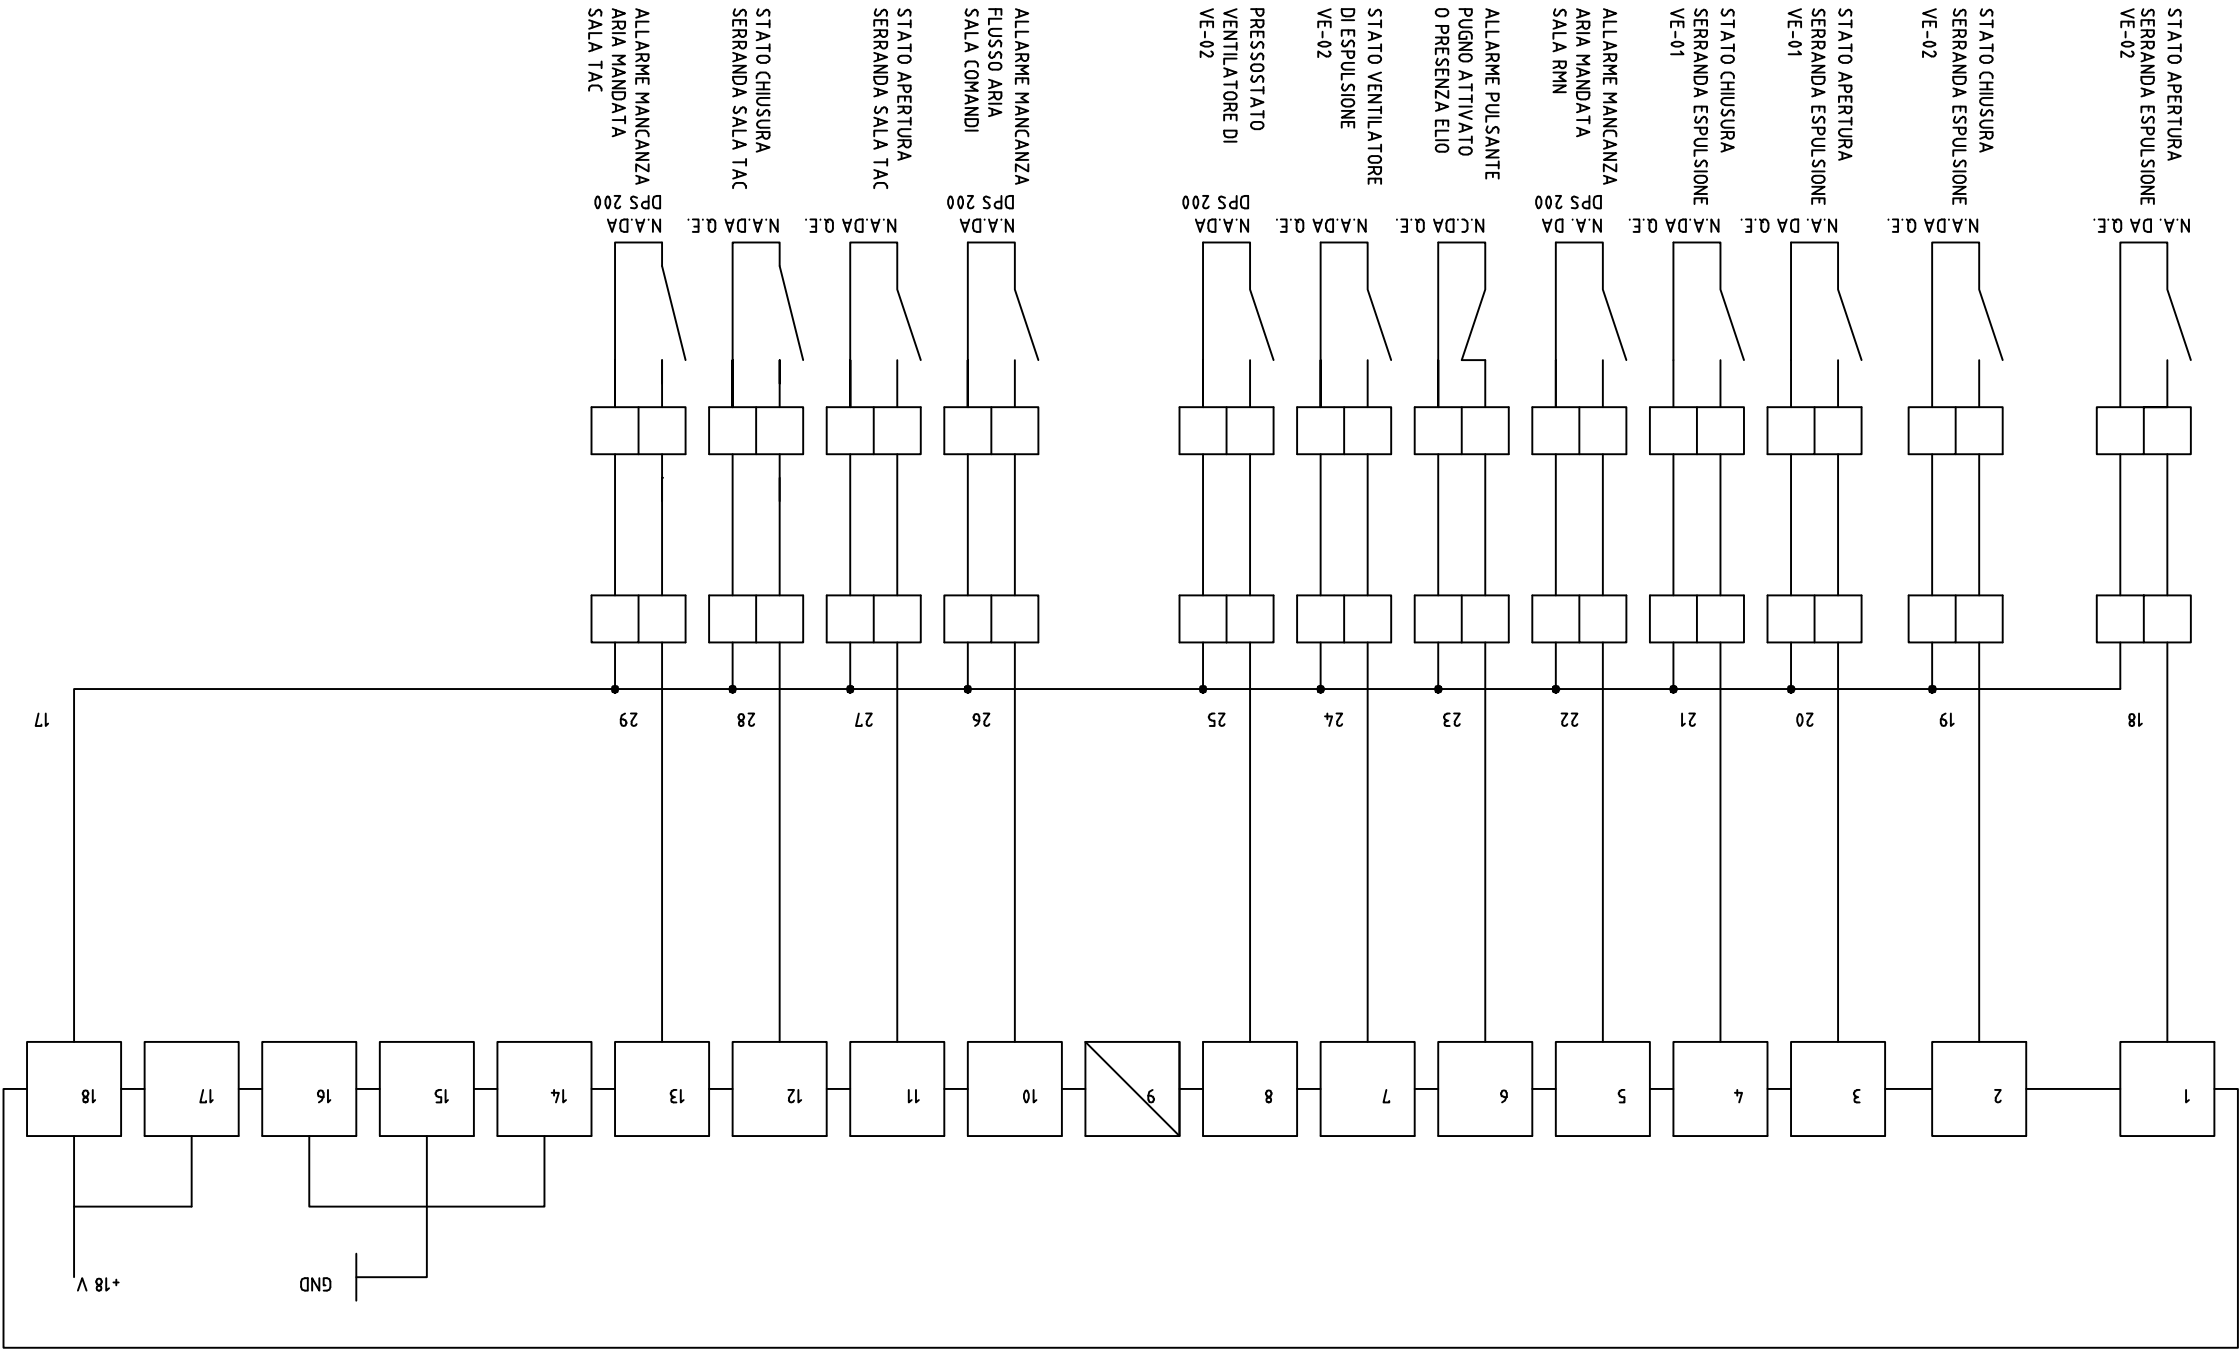


IMPIANTO: Q. REGOLAN. 2 RMN

DATA: Ottobre 03

PAG. 6 DI 10

Disegnatore: DRAW

Nome file: Q096.6

TAVOLA 6