


XF 523A DIGITAL INPUT MODULE

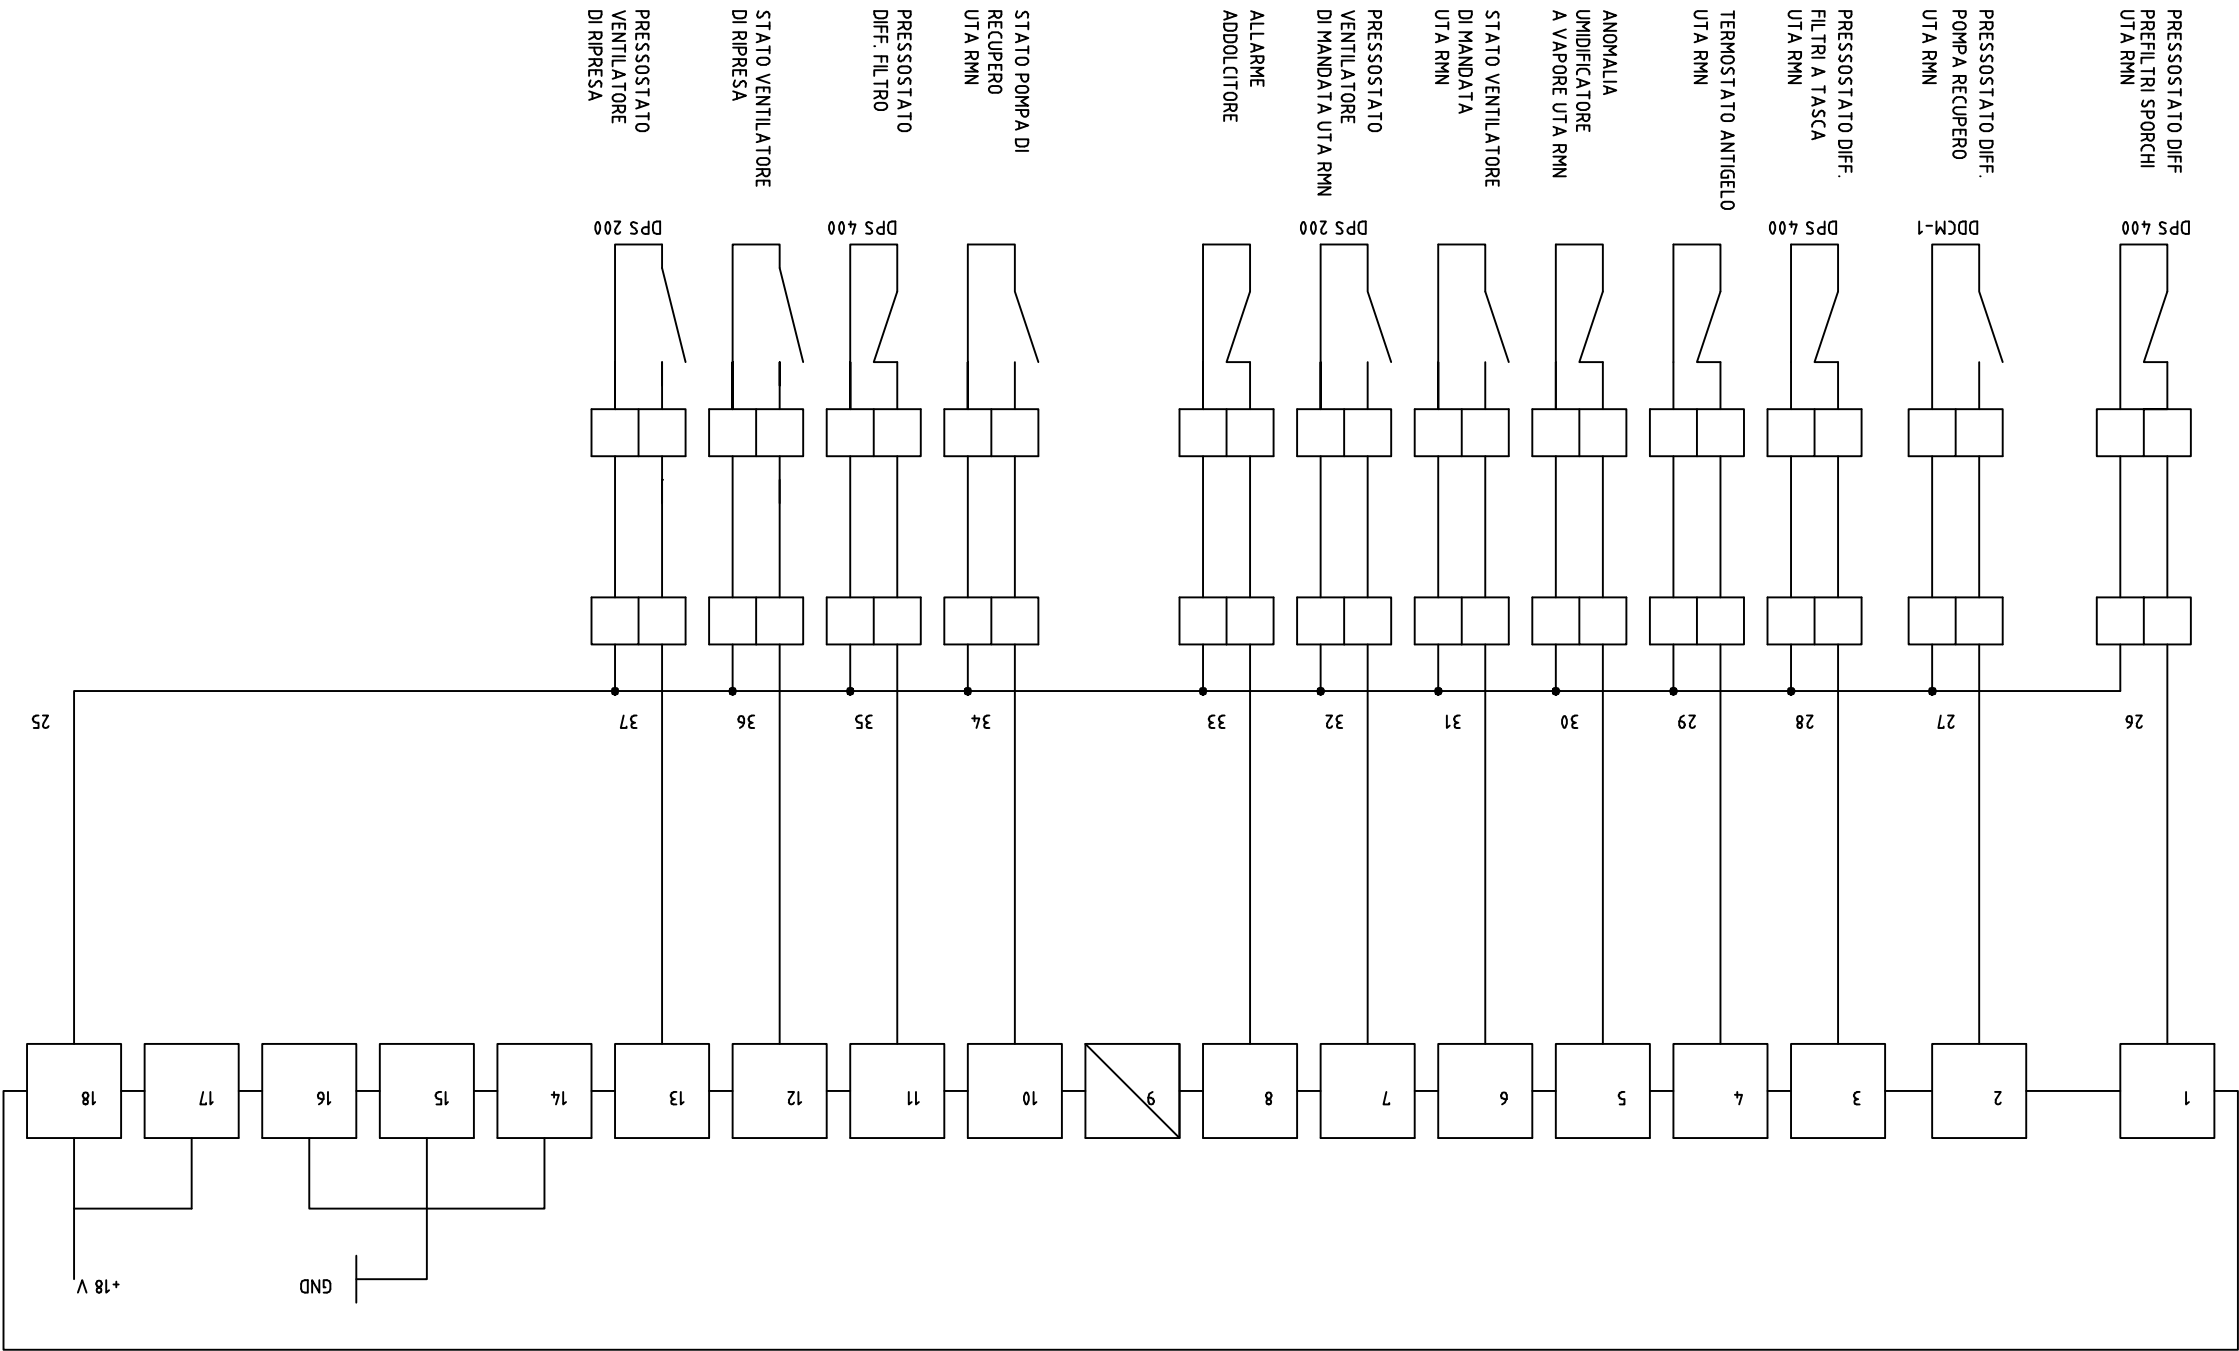

CLIENTE: Flett + tecnologia S.r.l.

IMPIANTO: Q.C.D.N. + regolazione 1

DATA: Nov.03

PAG. 8 DI 17

Disegnatore: DRAW

Nome file: Q077.8

TAVOLA 8