

ELABORATO AS BUILT 14/12/2003


Ditta esecutrice impianti elettrici
ELETTROGAMMA Snc di Dottini Floriano & C
Via Matteotti 141 – 40013 Castelmaggiore Bologna

LEGENDA	
SIMBOLO	DESCRIZIONE SIMBOLO
	CANALINA IN FILI DI ACCIAIO ZINCATO 150x54 mm INSTALLATA NEL CONTROSOFFITTO PER IMPIANTI DATI/FONIA E SPECIALI
	SCATOLA DA INCASSO PREDISPOSTA PER IMPIANTO DATI/FONIA INTEGRATO
	RIVELATORE OTTICO DI FUMO INSTALLATO NEL CONTROSOFFITTO
	RIVELATORE OTTICO DI FUMO INSTALLATO IN AMBIENTE
	PULSANTE MANUALE DI ALLARME INCENDIO
	RIVELATORE OTTICO DI FUMO INSTALLATO SOTTO PAVIMENTO FLOATANTE
	CAMPANA DI ALLARME INCENDIO
	POSTAZIONE CITOFOONICA ESTERNA
	POSTAZIONE CITOFOONICA INTERNA
	CENTRALE ALLARME INCENDIO (Prevedere collegamento con centrale rivelazione incendio esistente in portineria)
	RIVELATORE DI UMIDITA'

LEGENDA RIVELATORI E PULSANTI
pulsante n. 32 ESSER matr. 773424
rivelatore n. 31 ESSER matr. 3934842203
rivelatore n. 30 ESSER matr. 3934841046
rivelatore n. 29 ESSER matr. 3934847604

VALIDO SOLO PER IMPIANTI

KEY-PLAN SCALA 1:500

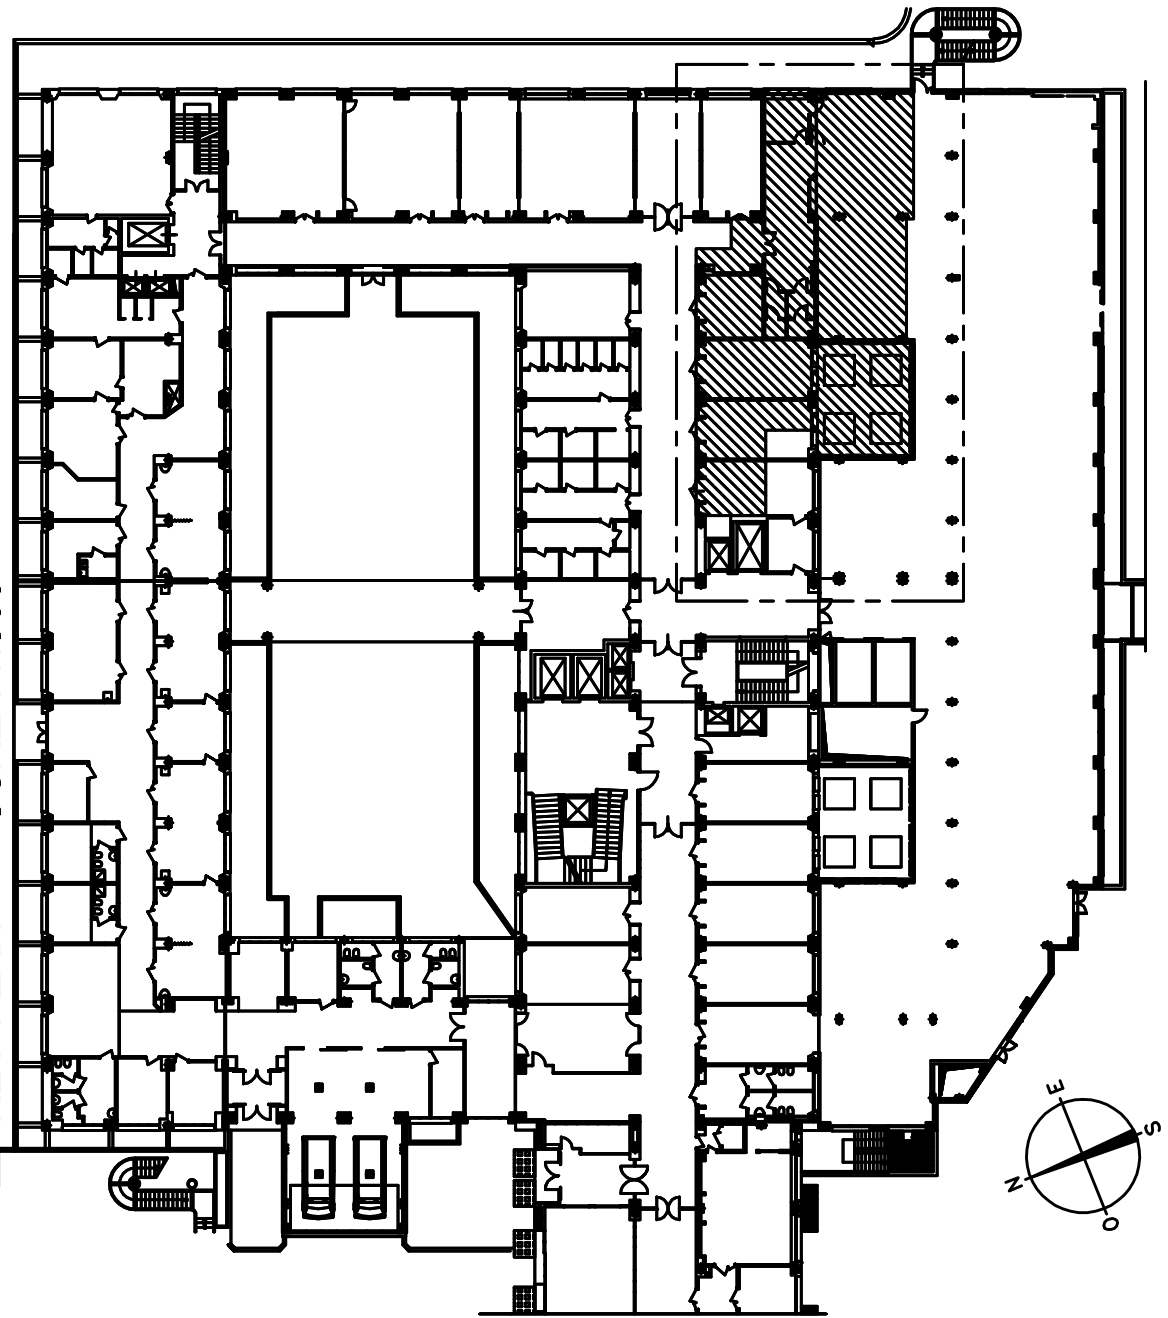

GE Medical Systems Italia

GE Medical Systems Italia S.p.A. – Viale Fulvio Testi 280, 20126 Milano, Italia
Tel. +39 2 64220.1. Fx. +39 2 64220.401
Sede legale: Via V. Pisani 6, 20124 Milano

ARCHITECTURAL PLANNING

COMMITTEE: ISTITUTI ORTOPEDICI RIZZOLI

– BOLOGNA –

STR

FDO N.

1325/01

–

OGGETTO: APPALTO CONCORSO PER LA FORNITURA ED INSTALLAZIONE
DEI SISTEMI DI RISONANZA MAGNETICA NUCLEARE AD ALTO CAMPO
SECONDO LA FORMULA CHIAVI IN MANO

DISEGNO N. REV. N.

ELE-010 02

SCALA

DATA

1:50

30-04-2003

IMPIANTI SPECIALI – PIANTA PIANO TERRA

PREDISPOSIZIONE IMPIANTO DATI/FONIA – TV E

IMPIANTO RIVELAZIONE FUMI

VISTO

L.Giordano