


XF 523A DIGITAL INPUT MODULE

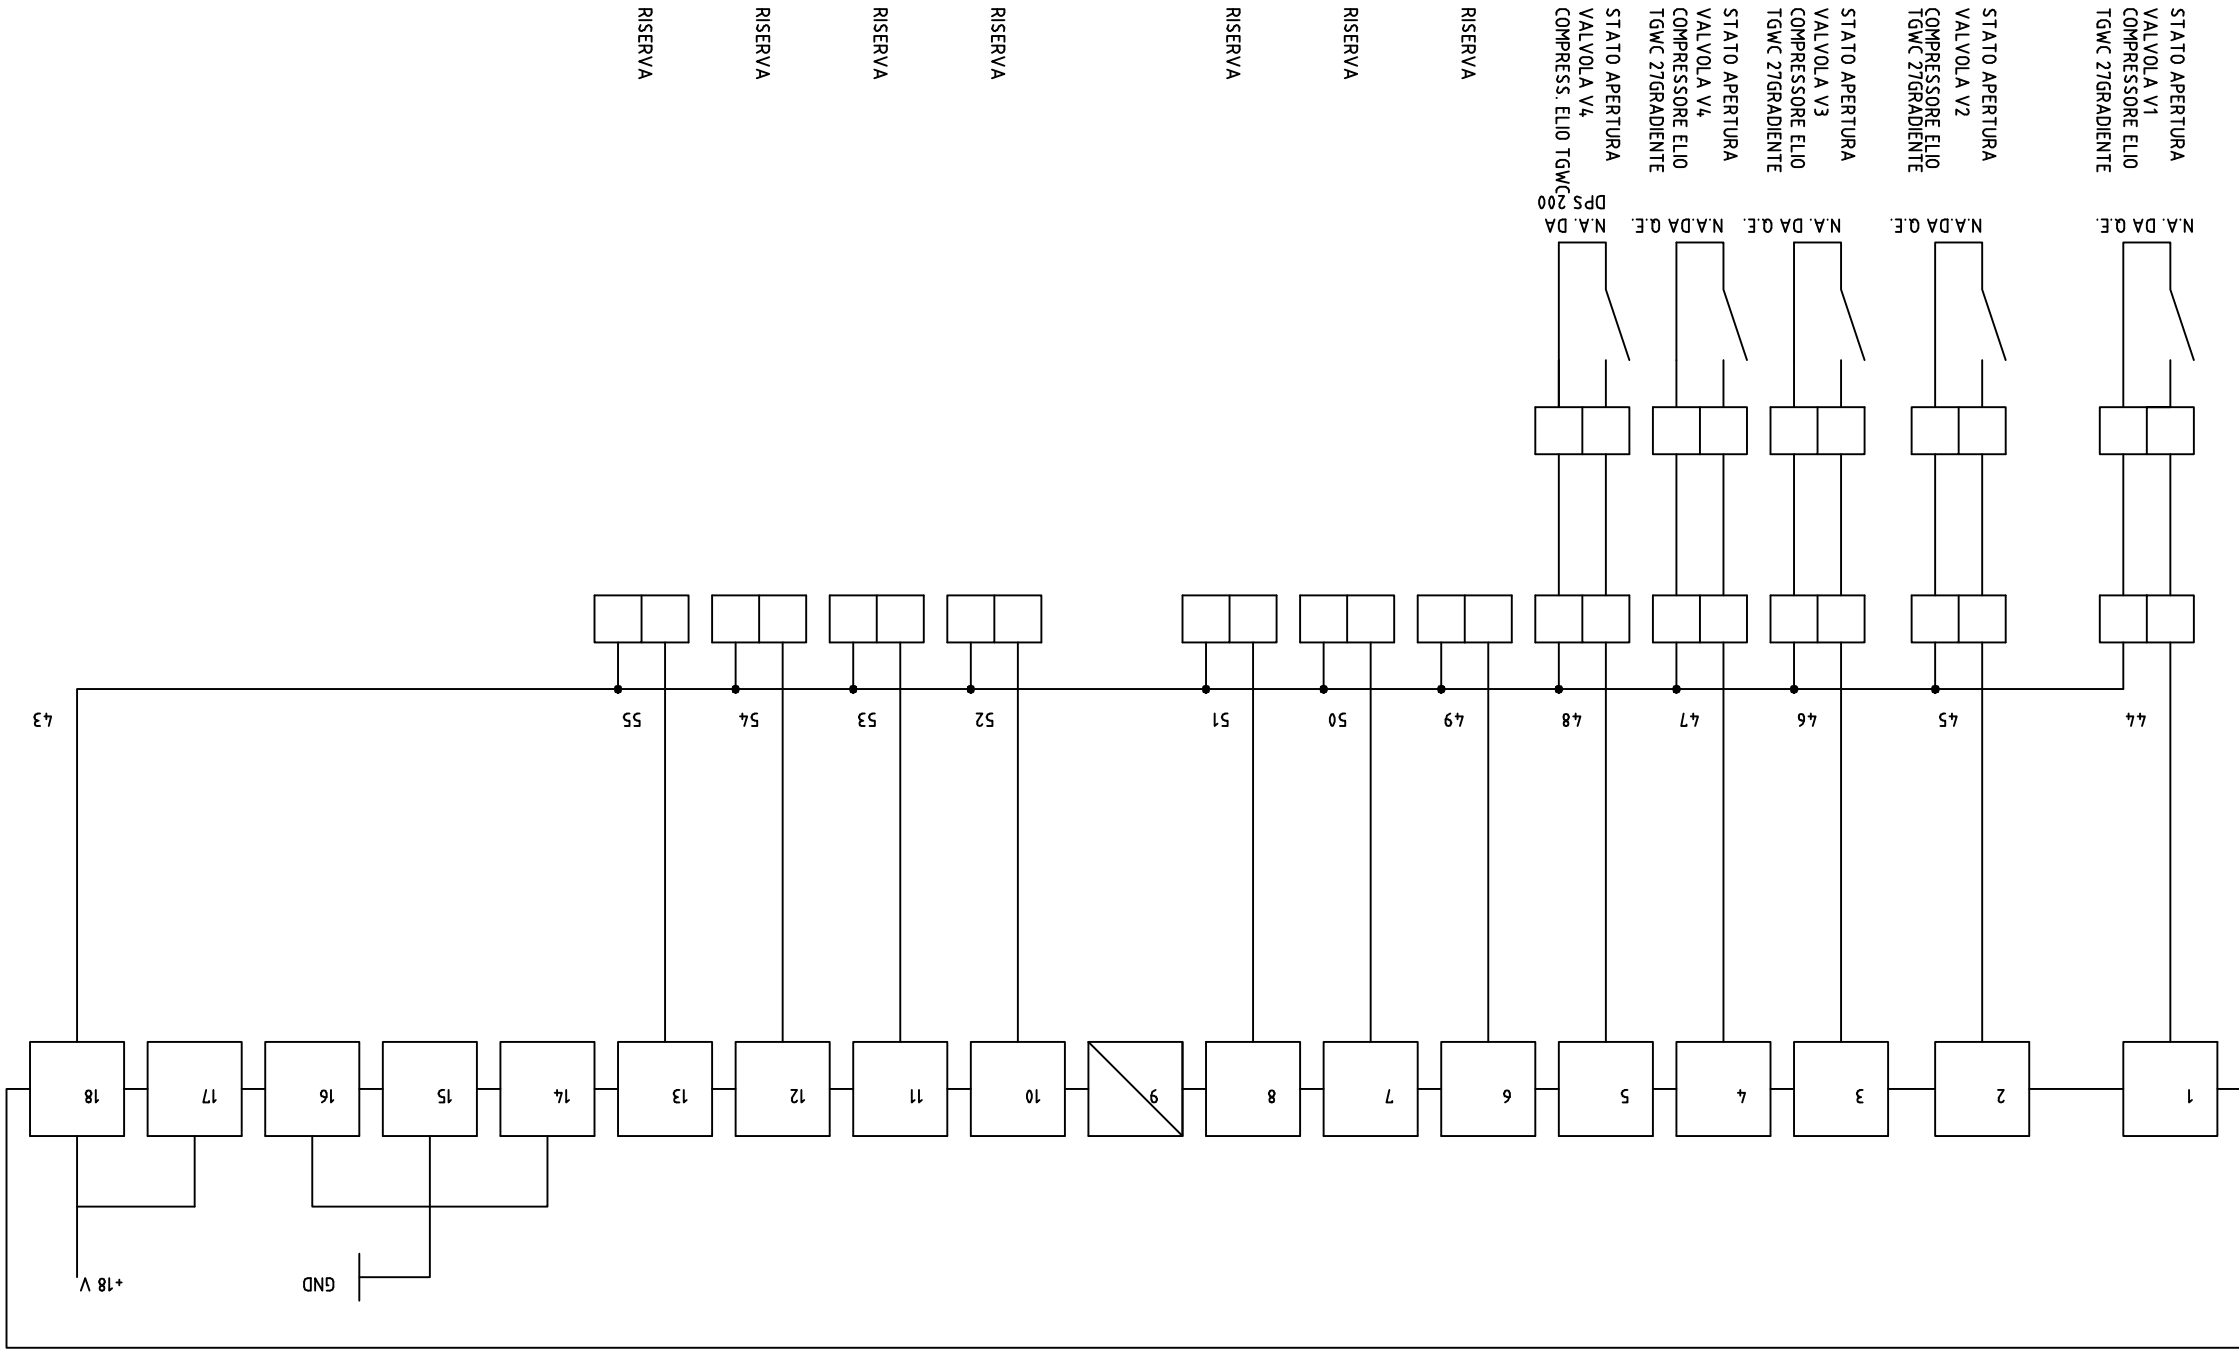

CLIENTE: Elettronogamma S.r.l.

DATA: Ottobre 03

PAG. 8 DI 10

Disegnatore: DRAW

Nome file: 0096.8

IMPIANTO: Q. REGOLAZ. 2 CDZ

TAVOLA 8