


IL COMMITTENTE	IL PROGETTISTA	IL DIRETTORE DEI LAVORI	L'IMPRESA
----------------	----------------	-------------------------	-----------

05	28-01-2004	as built	1325 ARCH-08-5.dwg	LG	VISTO
04	19-12-2003	REVISIONE	1325 ARCH-08-4.dwg	FB	
03	01-12-2003	REVISIONE	1325 ARCH-08-3.dwg	FB	
00	29-01-2003	EMISIONE	1325 ARCH-08.dwg	L.G.	

STRUTTURA
STUDIO DI PROGETTAZIONE E CONSULENZA
PER L'INGEGNERIA CIVILE E STRUTTURALE
20090 Pieve Emanuele (MI) Via Sardegna n.29
tel. 02-90.42.21.71 fax 02-90.72.73.72
e-mail: struttura@tin.it



GE Medical Systems Italia

ARCHITECTURAL PLANNING

GE Medical Systems Italia S.p.A. - Viale Fulvio Testi 280, 20126 Milano, Italia
Tel: +39 2 64220.1, fx: +39 2 64220.401
Sede legale: via V. Pisani 6, 20124 Milano

COMMITTEE:	ISTITUTI ORTOPEDICI RIZZOLI	STR	FDO N.
DESIGN N.	1325/01	-	
REV. N.	ARCH-08	05as built	
SCALA	1:50	DATA	28-01-2004
VISTO	L.Giordano		


PAVIMENTAZIONE - - TIPOLOGIA

OGGETTO: APPALTO CONCONSO PER LA FORNITURA ED INSTALLAZIONE
A NOLEGGIO E/O ACQUISTO DI UN SISTEMA PER
RISONANZA MAGNETICA NUCLEARE AD ALTO CAMPO





SECONDO LA FORMULA CHIAVI IN MANO

ZONA DI INTERVENTO

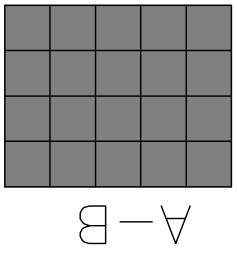PAVIMENTAZIONE	Sup. mq	TIPOLOGIA
1	23.32	A-B
2	1.70	A-B
3	W.C.PERSONALE	A-B
4	REFEREZZAZIONE	A-B
5	TECNICI	A-B
6	W.C.H.	A-B
7	ANTI	A-B
8	UFFICIO ACCETTAZIONE	A-B
9	DISIMPEGNO	A-B
10	DEPOSITO SPORCO	A-B
11	SPOGLATOIO	A-B
12	SPOGLATOIO	A-B
13	FILTRO TAC	A-B
14	VUOTA	A-B
15	ATTESA BARELLATI	A-B
16	PREPARAZIONE/EMERGENZA	A-B
17	ANAMNESI	A-B
18	SPOGLATOIO	A-B
19	SPOGLATOIO	A-B
20	FILTRO RM	A-B
21	SALA COMANDI	A-B
22	SALA RM	C
23	LOCALE TECNICO	D
24	SALA TAC	C
TOTALE mq		272.53

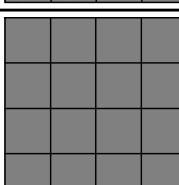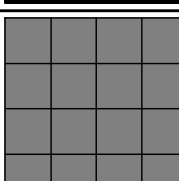

PIANTA PIANO TERRA

LEGENDA				
A	PAVIMENTO IN PIASTRELLE DI GRES FINE PORCELLANATO DIMENSIONI 30x30 COLORE CREMA SERIE CROMIE-MARAZZI	201,25 mq		
B	PAVIMENTO IN PIASTRELLE DI GRES FINE PORCELLANATO DIMENSIONI 30x30 COLORE FUMO SERIE CROMIE-MARAZZI	66,70 mq		
C	PAVIMENTO IN QUADROTTI DI PVC DIMENSIONI 60x60 COLORE PASTELLO	14,77 mq		
D	PAVIMENTO SOPRAELEVATO IN QUADROTTI DI PVC DIMENSIONI 60x60 COLORE PASTELLO			
LOCALI 22-24 PAVIMENTO ANTISTATICO E CONDUTTIVO				

