


XF 524A DIGITAL OUTPUT MODULE

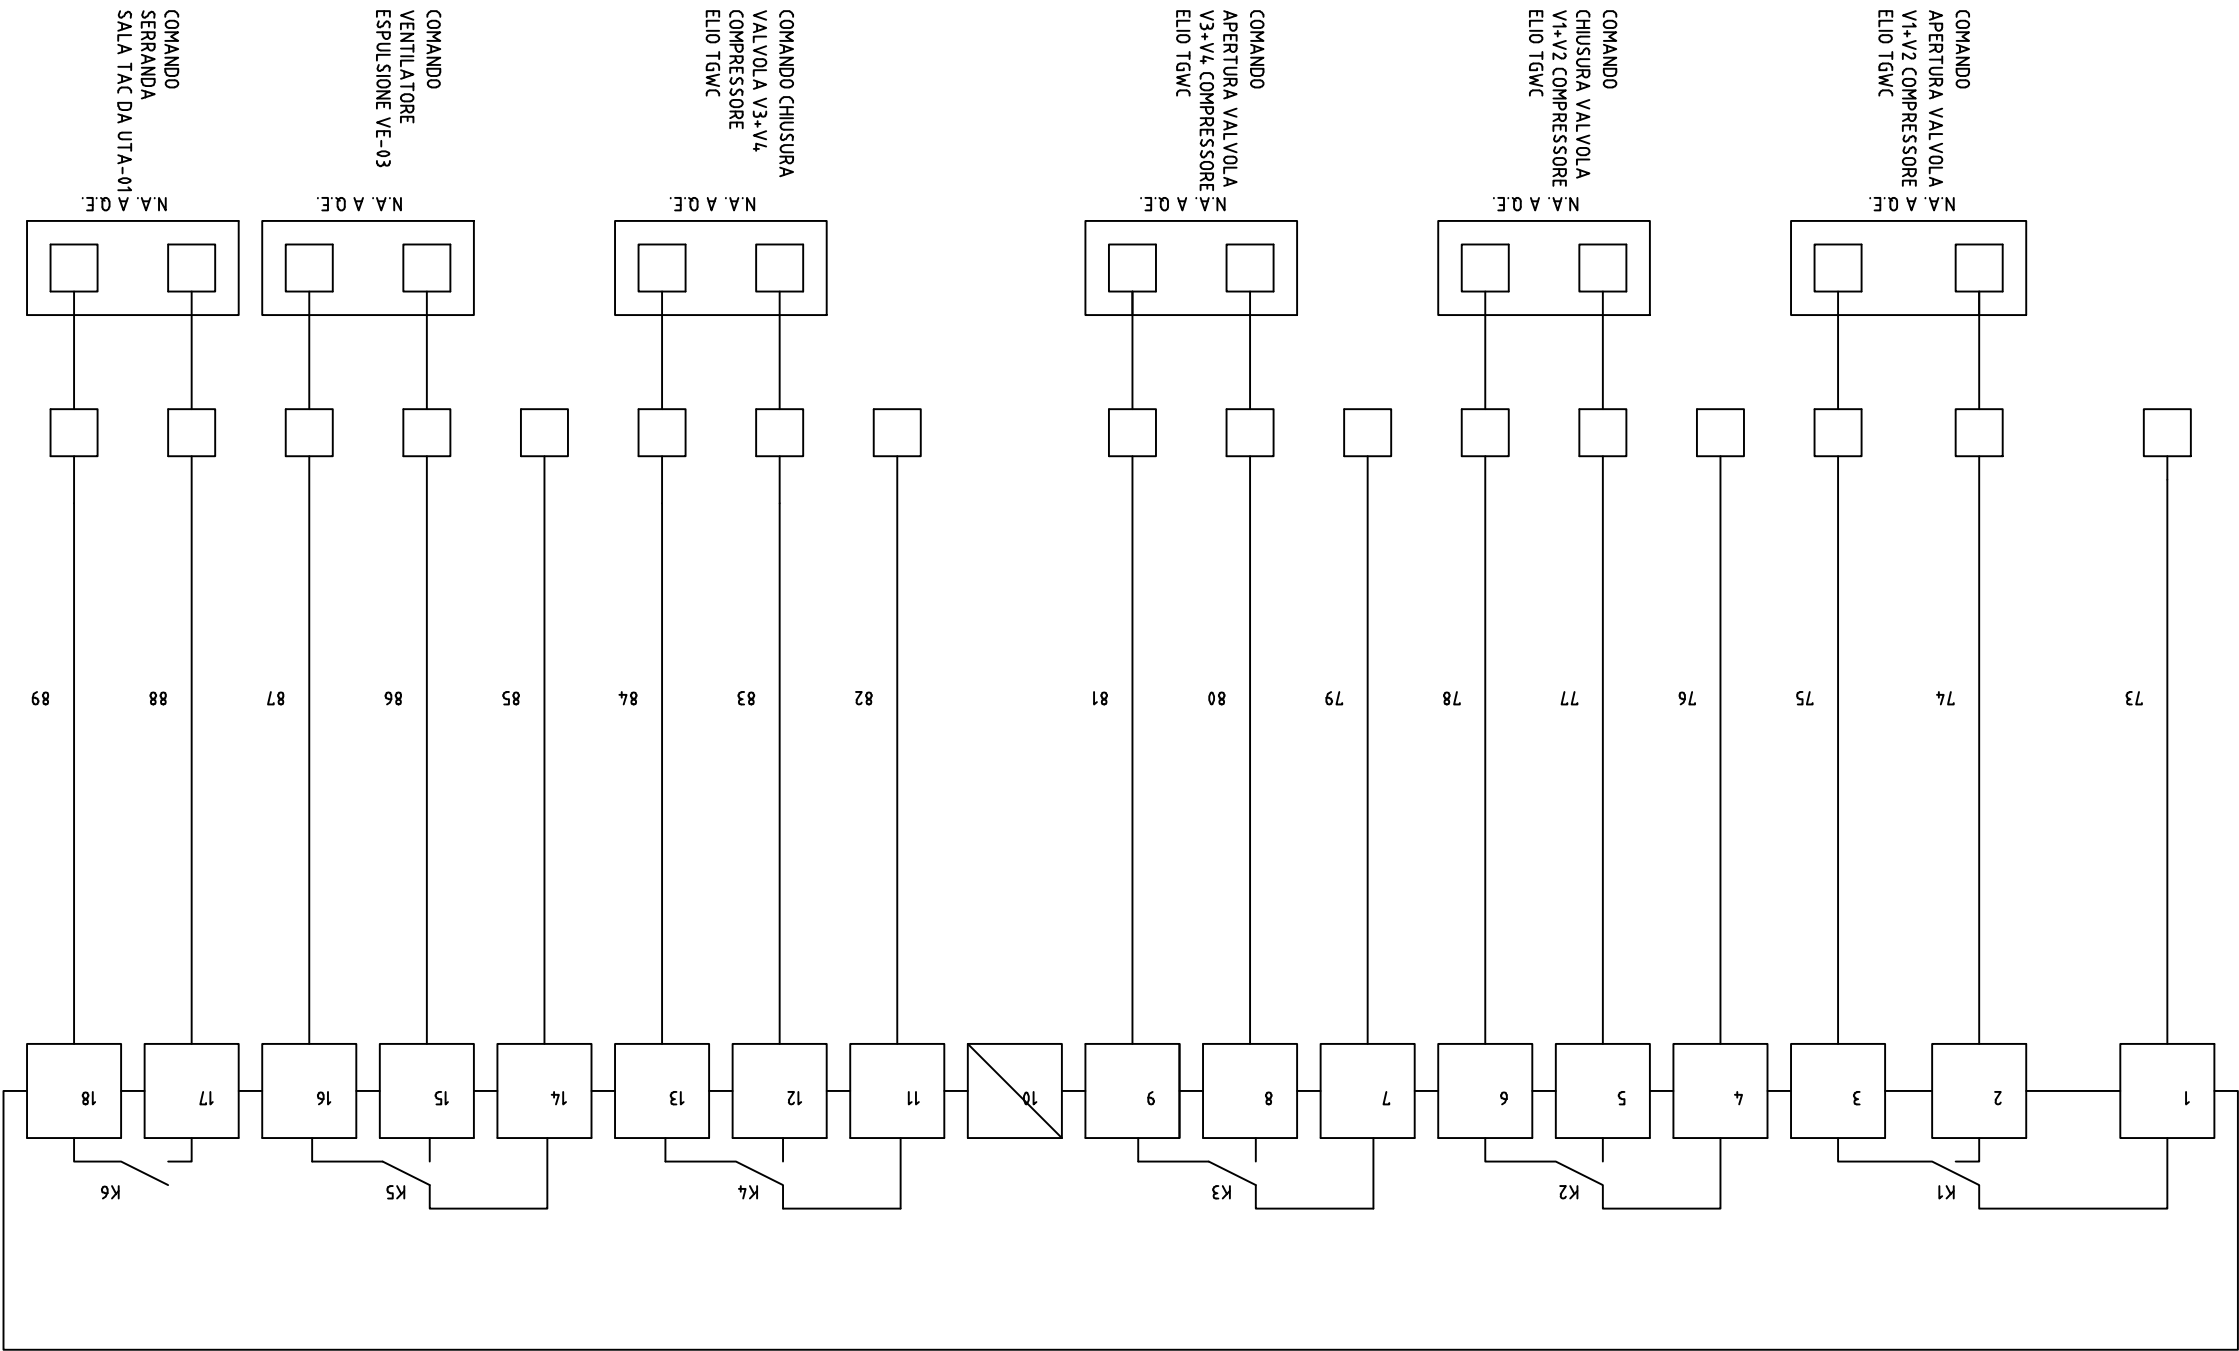

CLIENTE: Elettronogamma S.r.l.		IMPIANTO: Q. REGOLAZ. 2 RMN	
DATA: Ottobre 03	Disegnatore: DRAW	TAVOLA 10	
PAG. 10 DI 10	Nome file: Q096.10		