


XF 524A DIGITAL OUTPUT MODULE

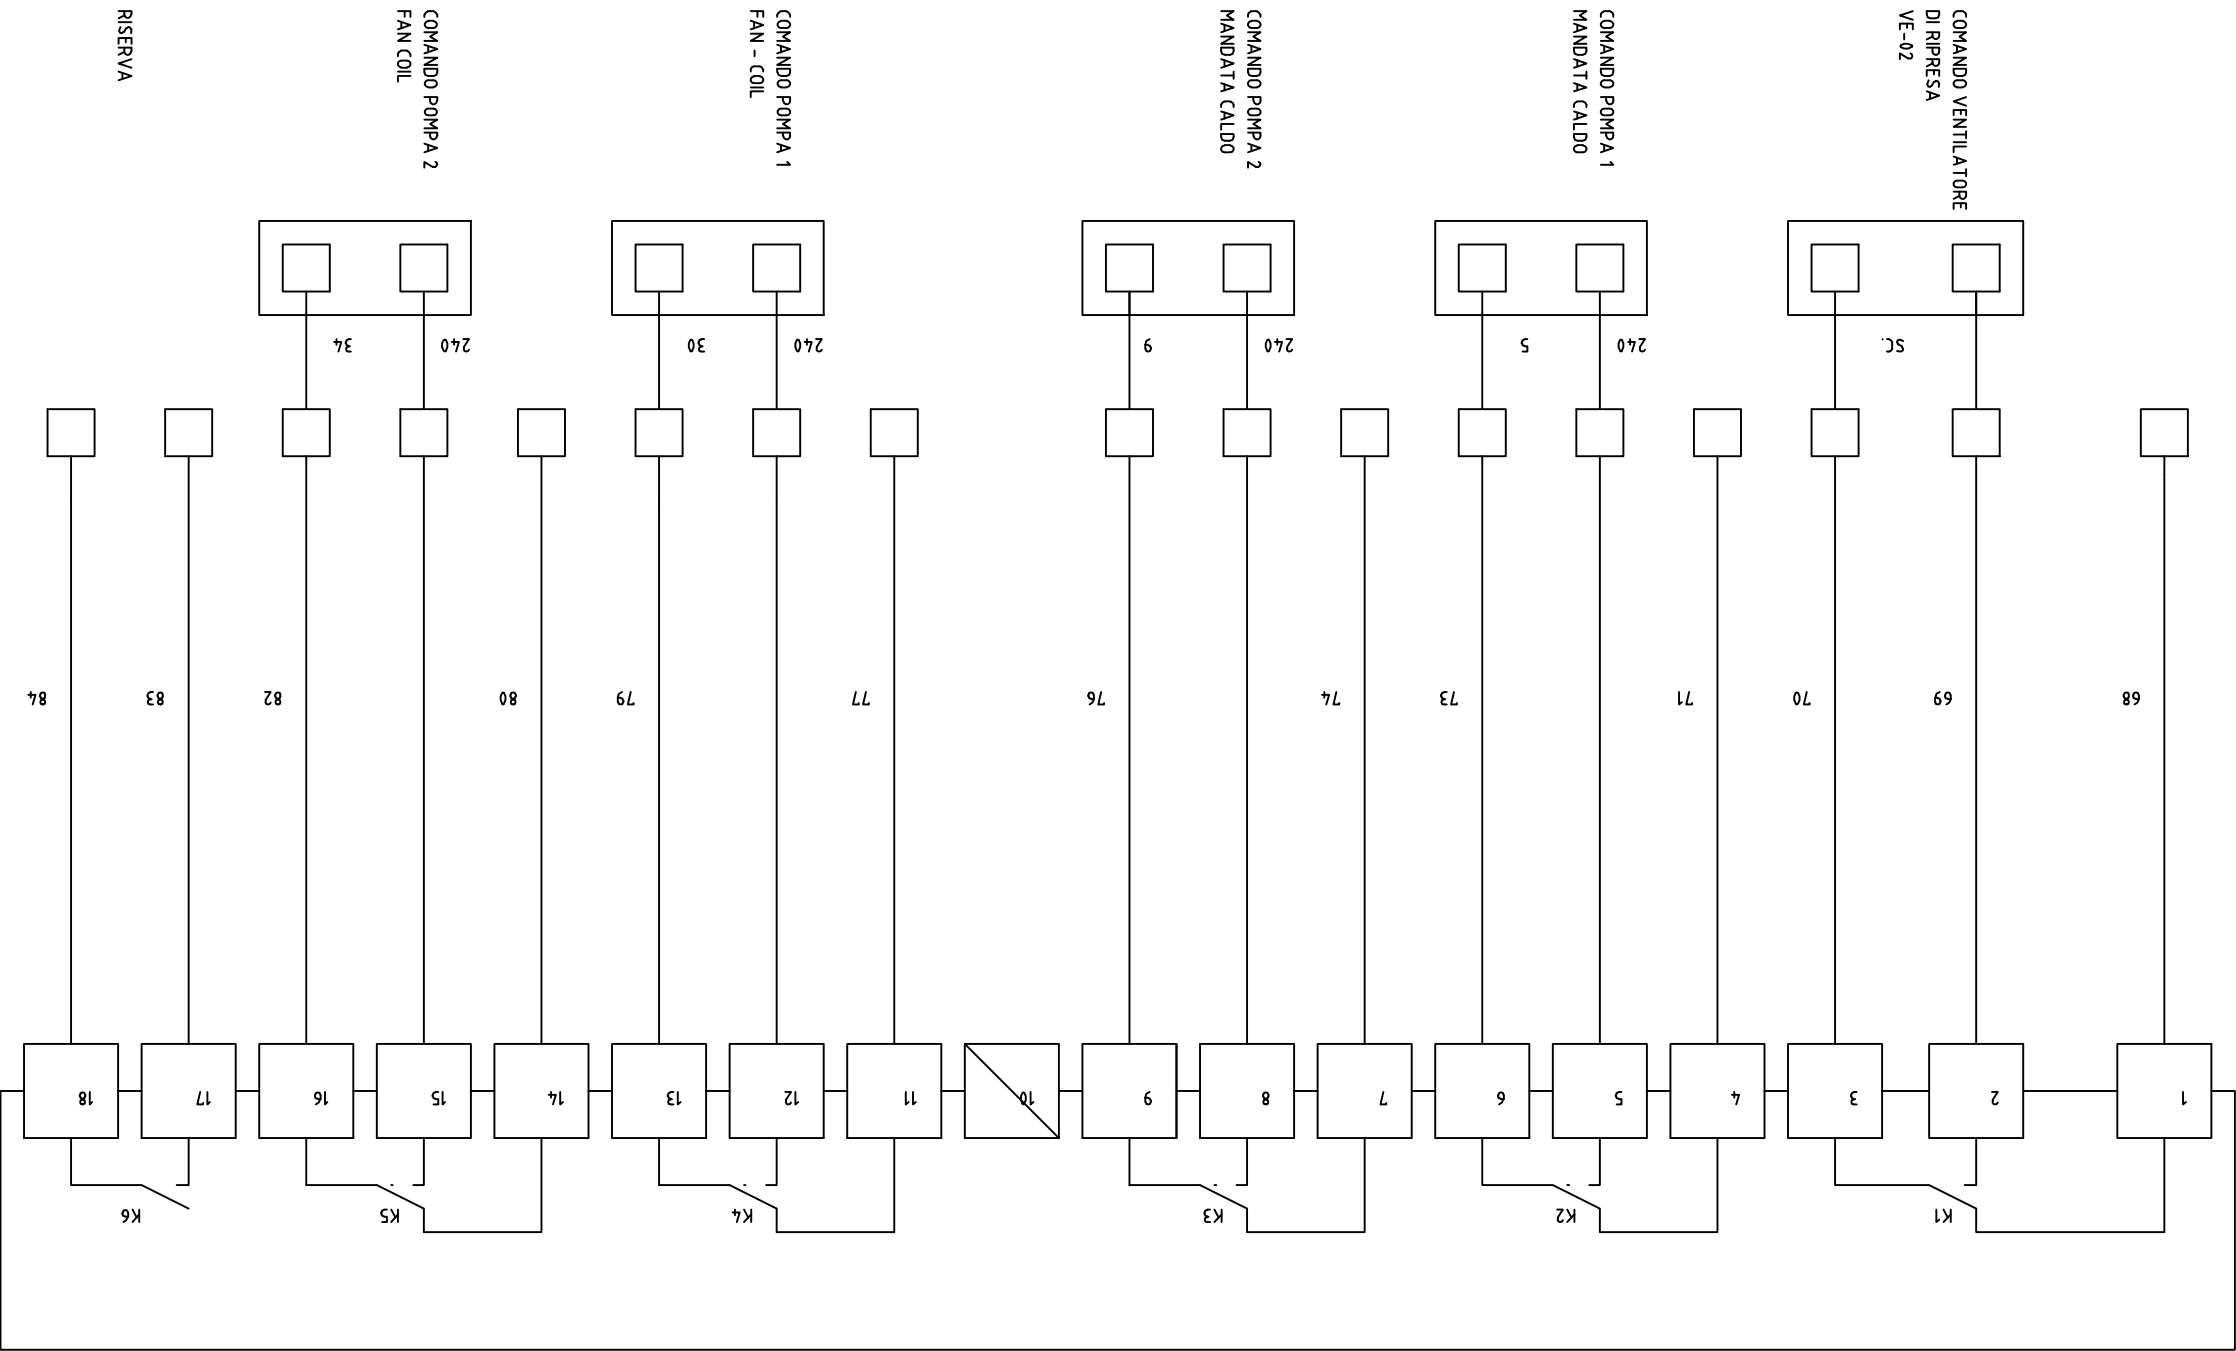

CLIENTE: Elettronica S.p.A.

DATA: Novembre 03

PAG. 11 DI 17

Disegnatore: DRAW

Nome file: 0077.11

IMPIANTO: Q.C.D.Z. + regolazione 1

TAVOLA 11