


XF 521A ANALOGUE INPUT MODULE

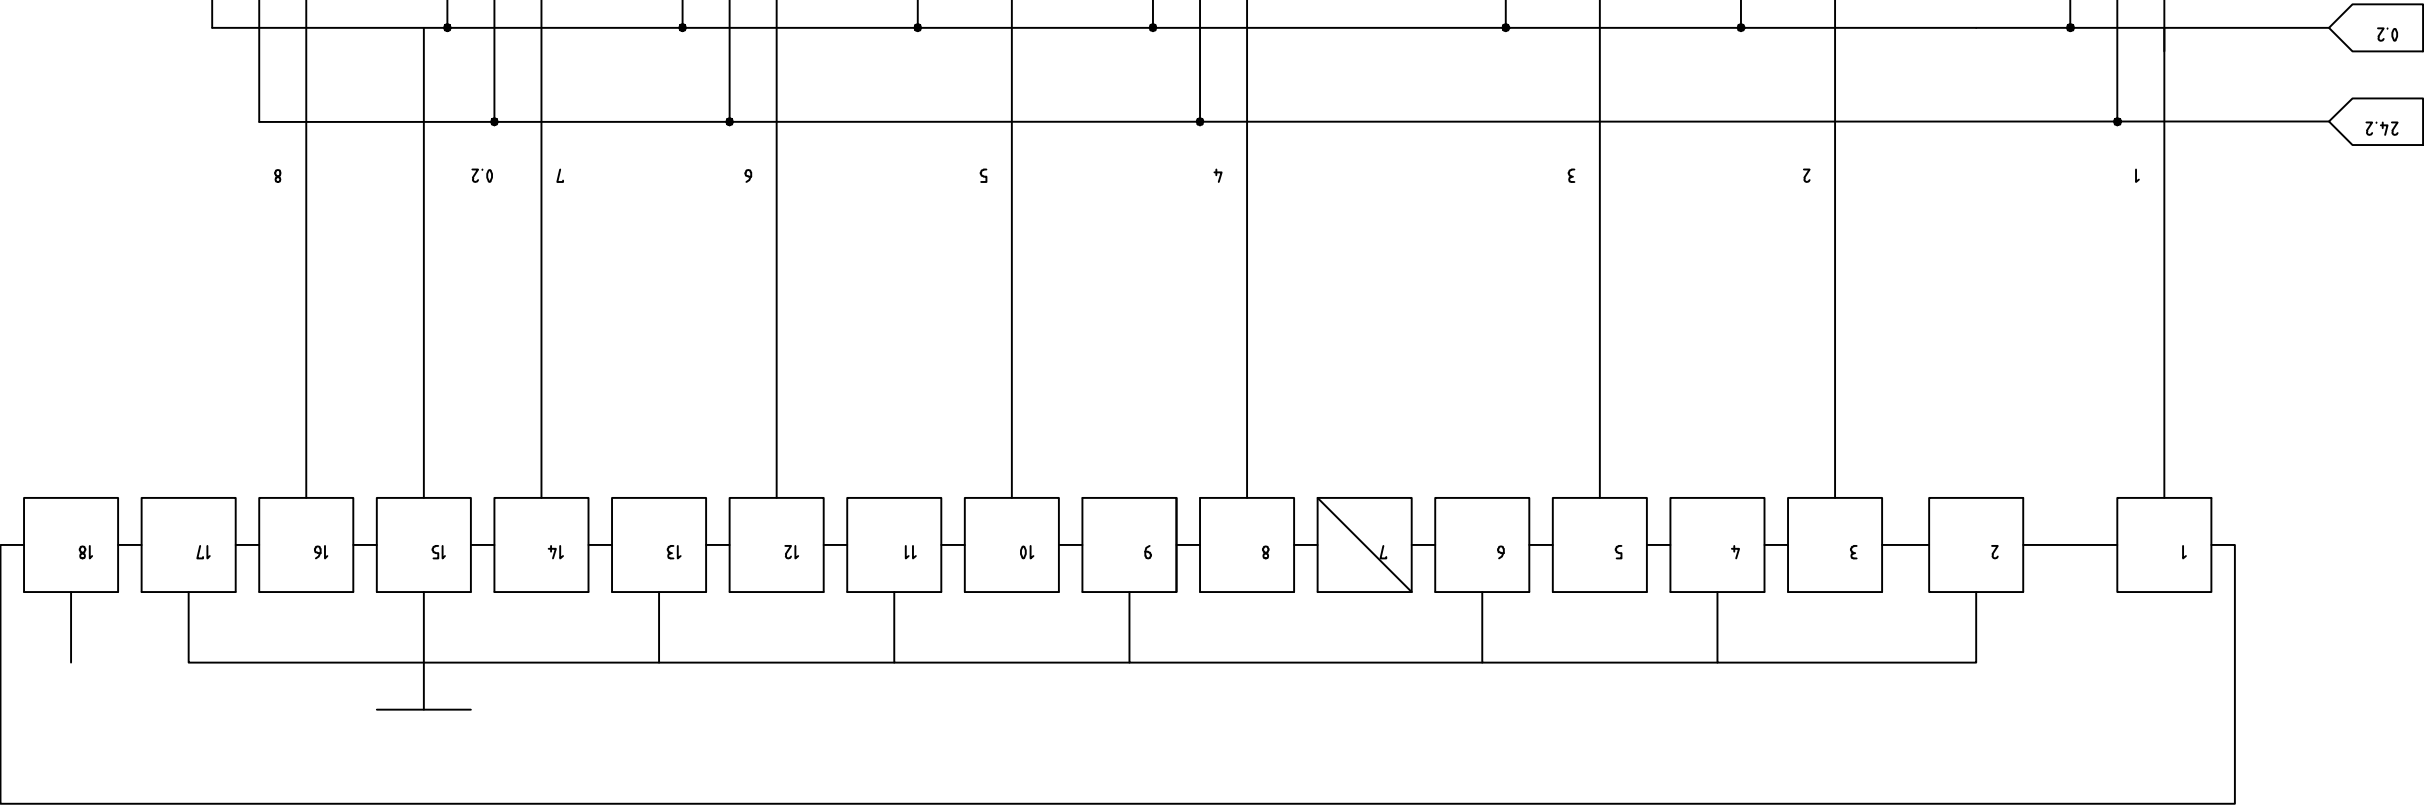

IMPIANTO: Q.c.d.z + regolazione 1

CLIENTE: Elettronogamma S.r.l.

DATA: Nov. 03

PAG. 5 DI 17

RISERVA

TEMPERATURA
ARIA RIPRESA
VE-01

UMIDITA'
ARIA RIPRESA
VE-01

TEMPERATURA
ARIA MANDATA
UTA

UMIDITA'
ARIA MANDATA
UTA

TEMPERATURA
ARIA ESTERNA
UTA

UMIDITA'
ARIA ESTERNA
UTA

RISERVA

TAVOLA 5

Disegnatore: DRAW

Nome file: Q077.5