


COMMITTEE: ISTITUTI ORTOPEDICI RIZZOLI		PROJECT: APPALTO CONCORSO PER LA FORNITURA ED INSTALLAZIONE	
STR 1325/01		DESIGN N. REV. N.	
ARCH-07		DRAWN BY	
SCALE		DATE	
1:50		28-01-2004	
L. Giordano		VISTO	



GE Medical Systems Italia

ARCHITECTURAL PLANNING

GE Medical Systems Italia S.p.A. - Viale Fulvio Testi 280, 20126 Milano, Italia
Tel: +39 2 64220.1, Fax: +39 2 64220.401
Sede legale: via V. Pisani 6, 20124 Milano

STRUTTURA

STUDIO DI PROGETTAZIONE E CONSULENZA
PER L'INGEGNERIA CIVILE E STRUTTURALE

ING. ALFREDO DI NUNZIO
e-mail: struttura@dmn.it

20090 Pieve Emanuele (MI) Via Sardegna n.29
tel. 02-90.42.21.71 fax 02-90.72.73.72



REV. N.	DATA	DESCRIZIONE	FILE
04	28-01-2004	as built	1325 ARCH-07-4.dwg
03	19-12-2003	REVISIONE	1325 ARCH-07-3.dwg
02	01-12-2003	REVISIONE	1325 ARCH-07-2.dwg
00	29-01-2003	EMISSIONE	1325 ARCH-07.dwg
L.G.		VISTO	

IL COMMITTEE	IL PROGETTISTA	IL DIRETTORE DEI LAVORI	L'IMPRESA

LEGENDA			
A	MODULI 60x60 IN CARTONGESSO CON STRUTTURA A SEMINCASSO		
C	VELETTE IN LASTRE DI CARTONGESSO ORIZZONTALI		
D	VELETTE IN MODULI 60x60 IN CARTONGESSO INCLINATE		
E	ALTEZZA A SOFFITTO 270 cm.		
F	ALTEZZA A SOFFITTO 240 cm.		
D	CONTRASOFFITTO CON STRUTTURA PORTANTE E PANNELLI PREFORATI IN ALLUMINIO COLORE BIANCO, COMPLETO DI ISOLAMENTO ACUSTICO		

CONTRASOFFITTO			
N	DESTINAZIONE	Sup. mq	TIPOLOGIA
1	ATTESA	23.32	A
2	ANTI	1.70	B
3	W.C. PERSONALE	1.95	B
4	REFEREZZAZIONE	10.14	A-C-D
5	TECNICI	9.48	A-C-D
6	W.C. H.	3.26	B
7	ANTI	3.07	A
8	UFFICIO ACCETTAZIONE	17.73	A-C-D
9	DISIMPEGNO	17.43	A
10	DEPOSITO SPORCO	1.72	A
11	SPUGLIATOIO	3.42	A
12	SPUGLIATOIO	2.99	A
13	FILTRO TAC	7.01	A
14	VUOTA	2.28	B
15	ATTESA BARELLATI	19.92	A
16	PREPARAZIONE/EMERGENZA	16.80	A-C-D-E
17	ANAMNESI	21.41	E
18	SPUGLIATOIO	2.28	A
19	SPUGLIATOIO	2.43	A
20	FILTRO RM	9.40	A-C-D-E
21	SALA COMANDI	17.41	A-E
22	SALA RM	32.27	D
23	LOCALE TECNICO	14.73	A
24	SALA TAC	29.83	A
TOTALE mq		272.53	

PIANTA PIANO TERRA

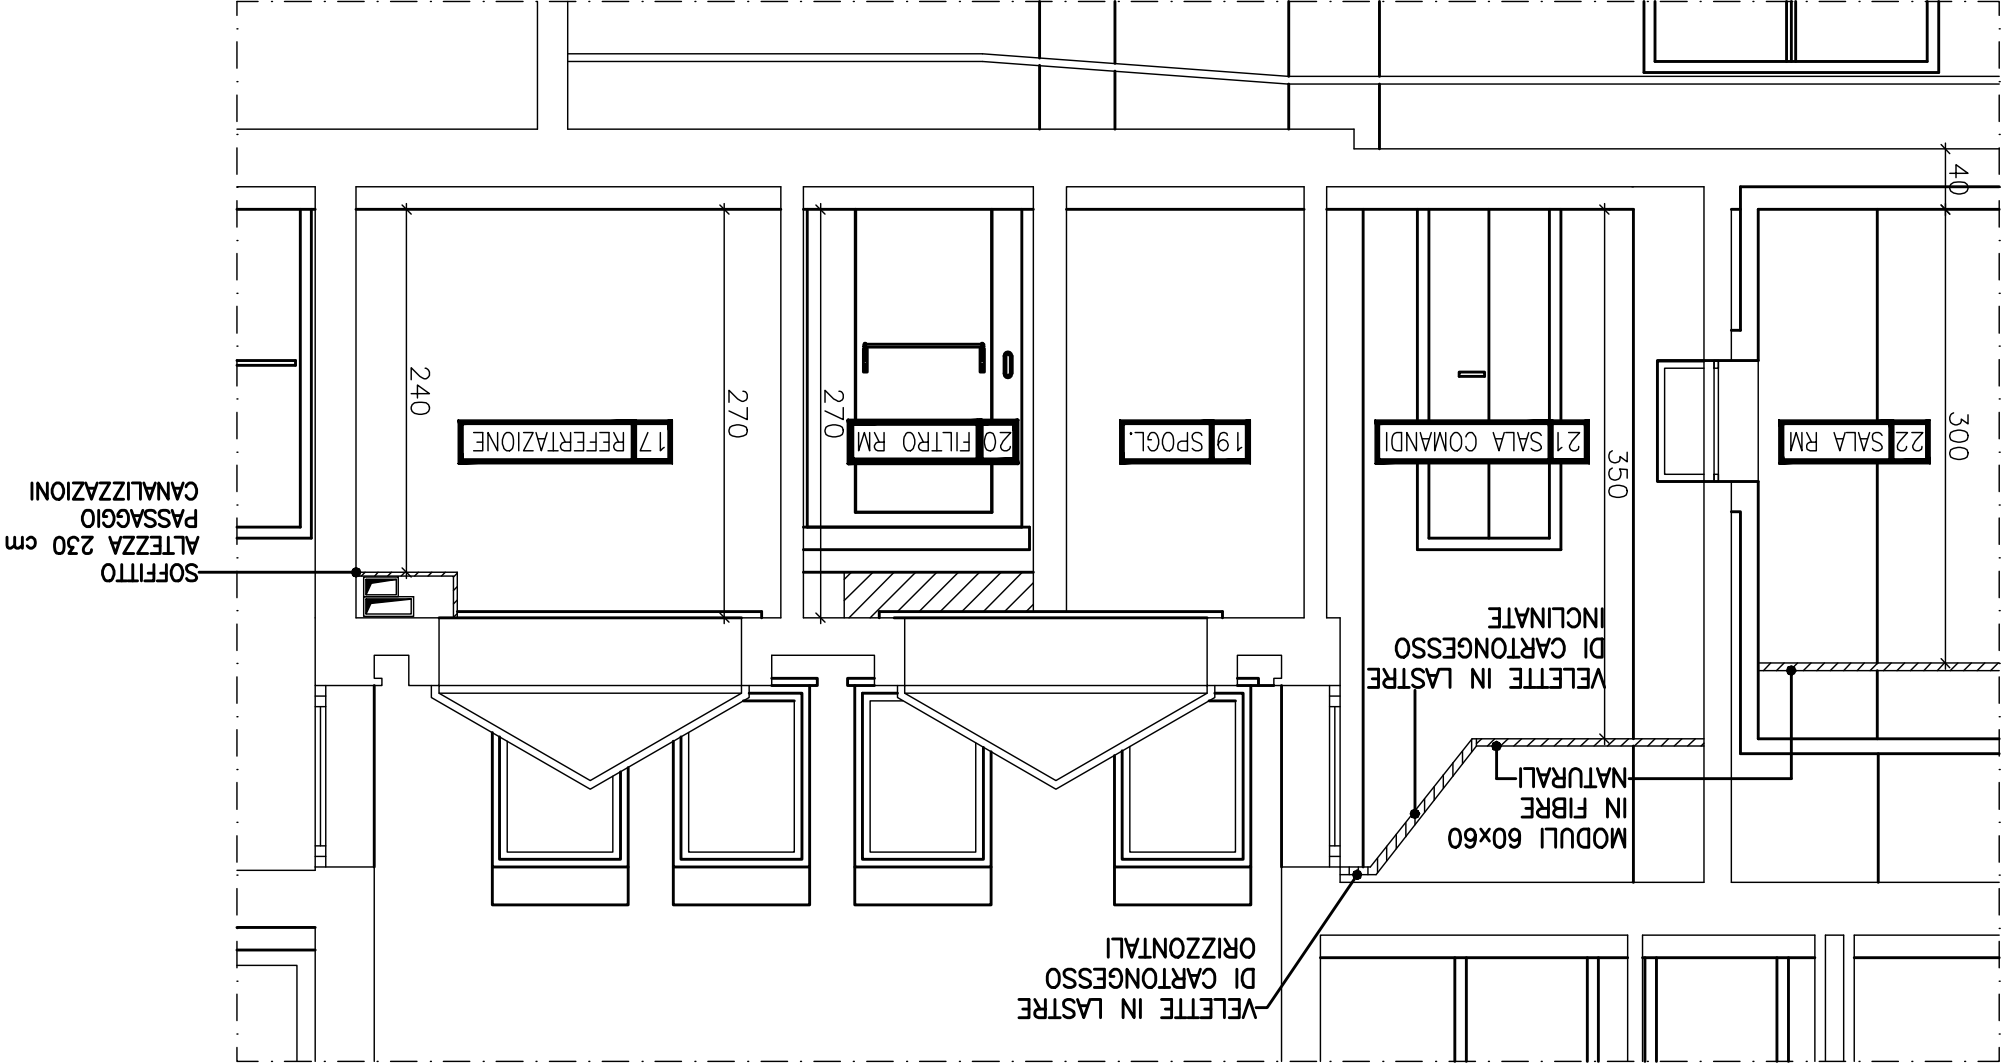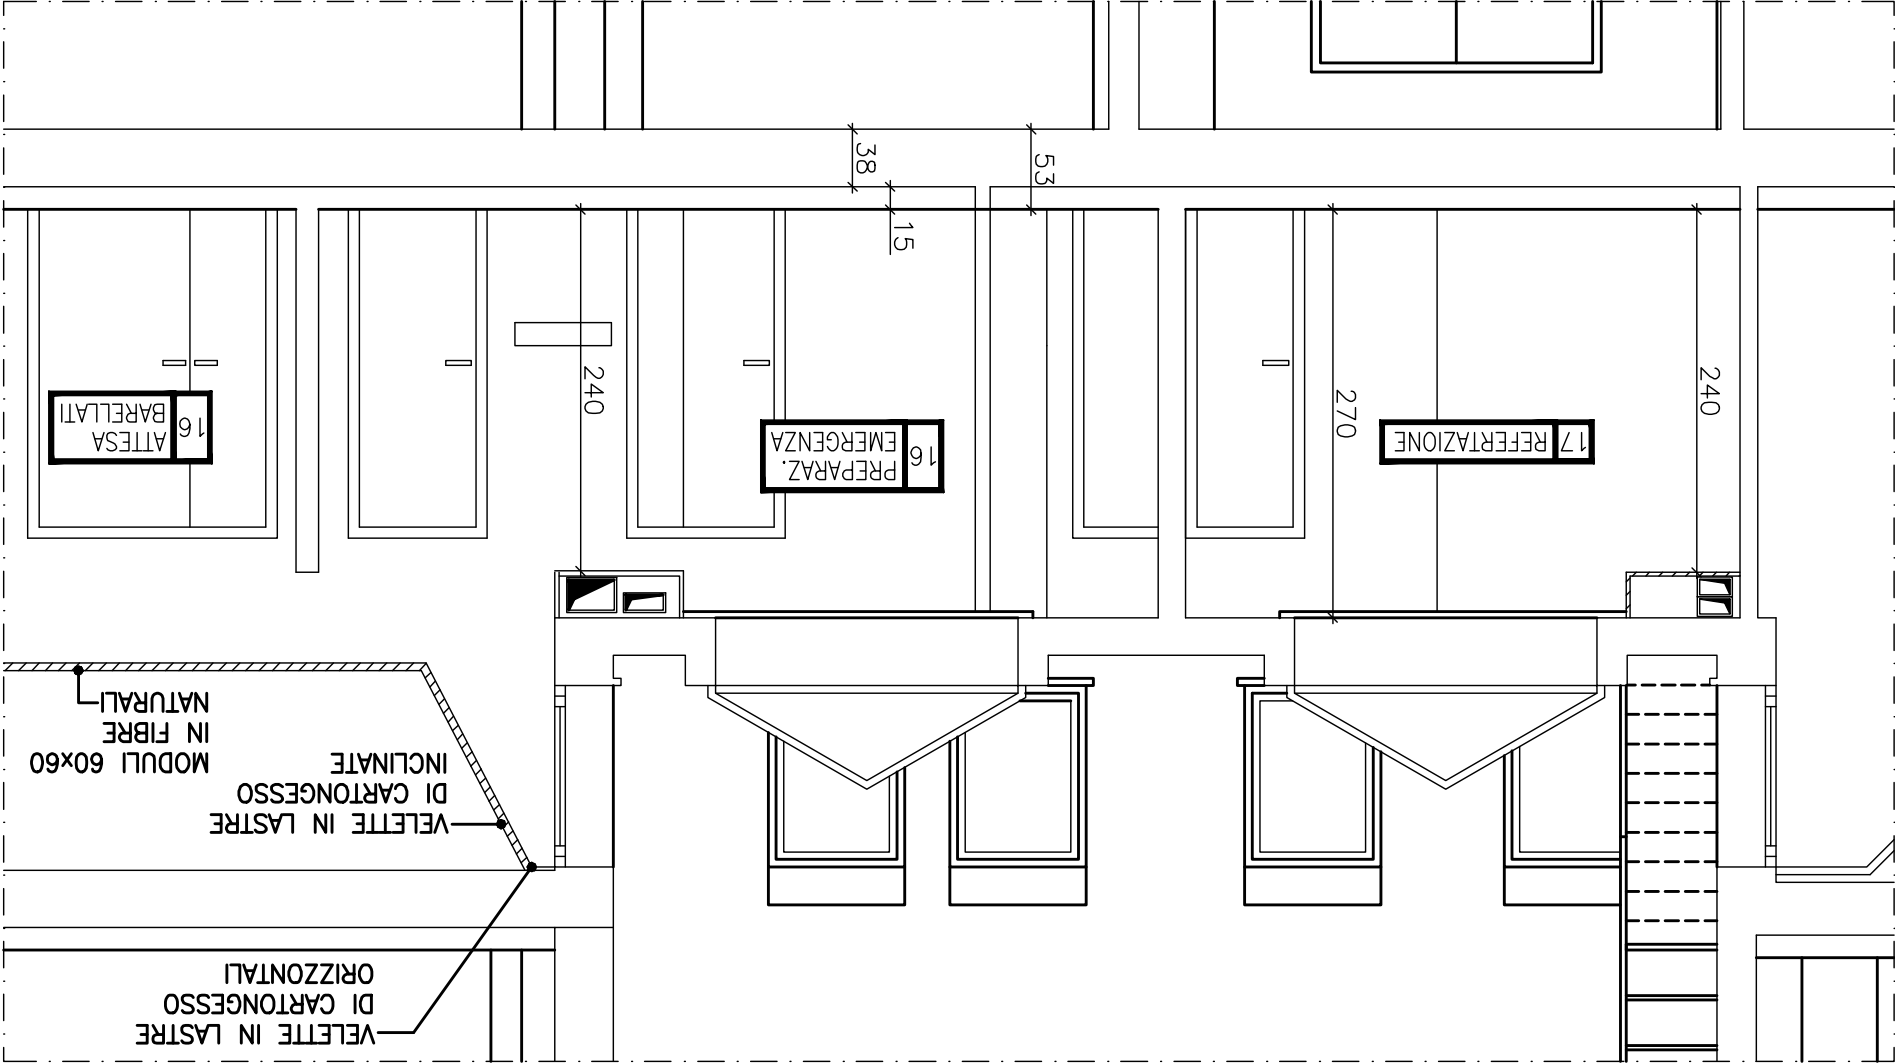

ZONA DI INTERVENTO

