


1	2	3	4	5	6	7	8	9	10	11	12	13

SICUREZZA TERMICA		PULSANTI DI		SICUREZZA IMPIANTO		C.DO COMANDO	
LOC. TECNICO RE		EMERGENZA SE01=N		DI RAFF. SIGNA		SIGNA	
				0		INSERITO	
				1			
						TWIN SPEED	
						ACCENSIONE	

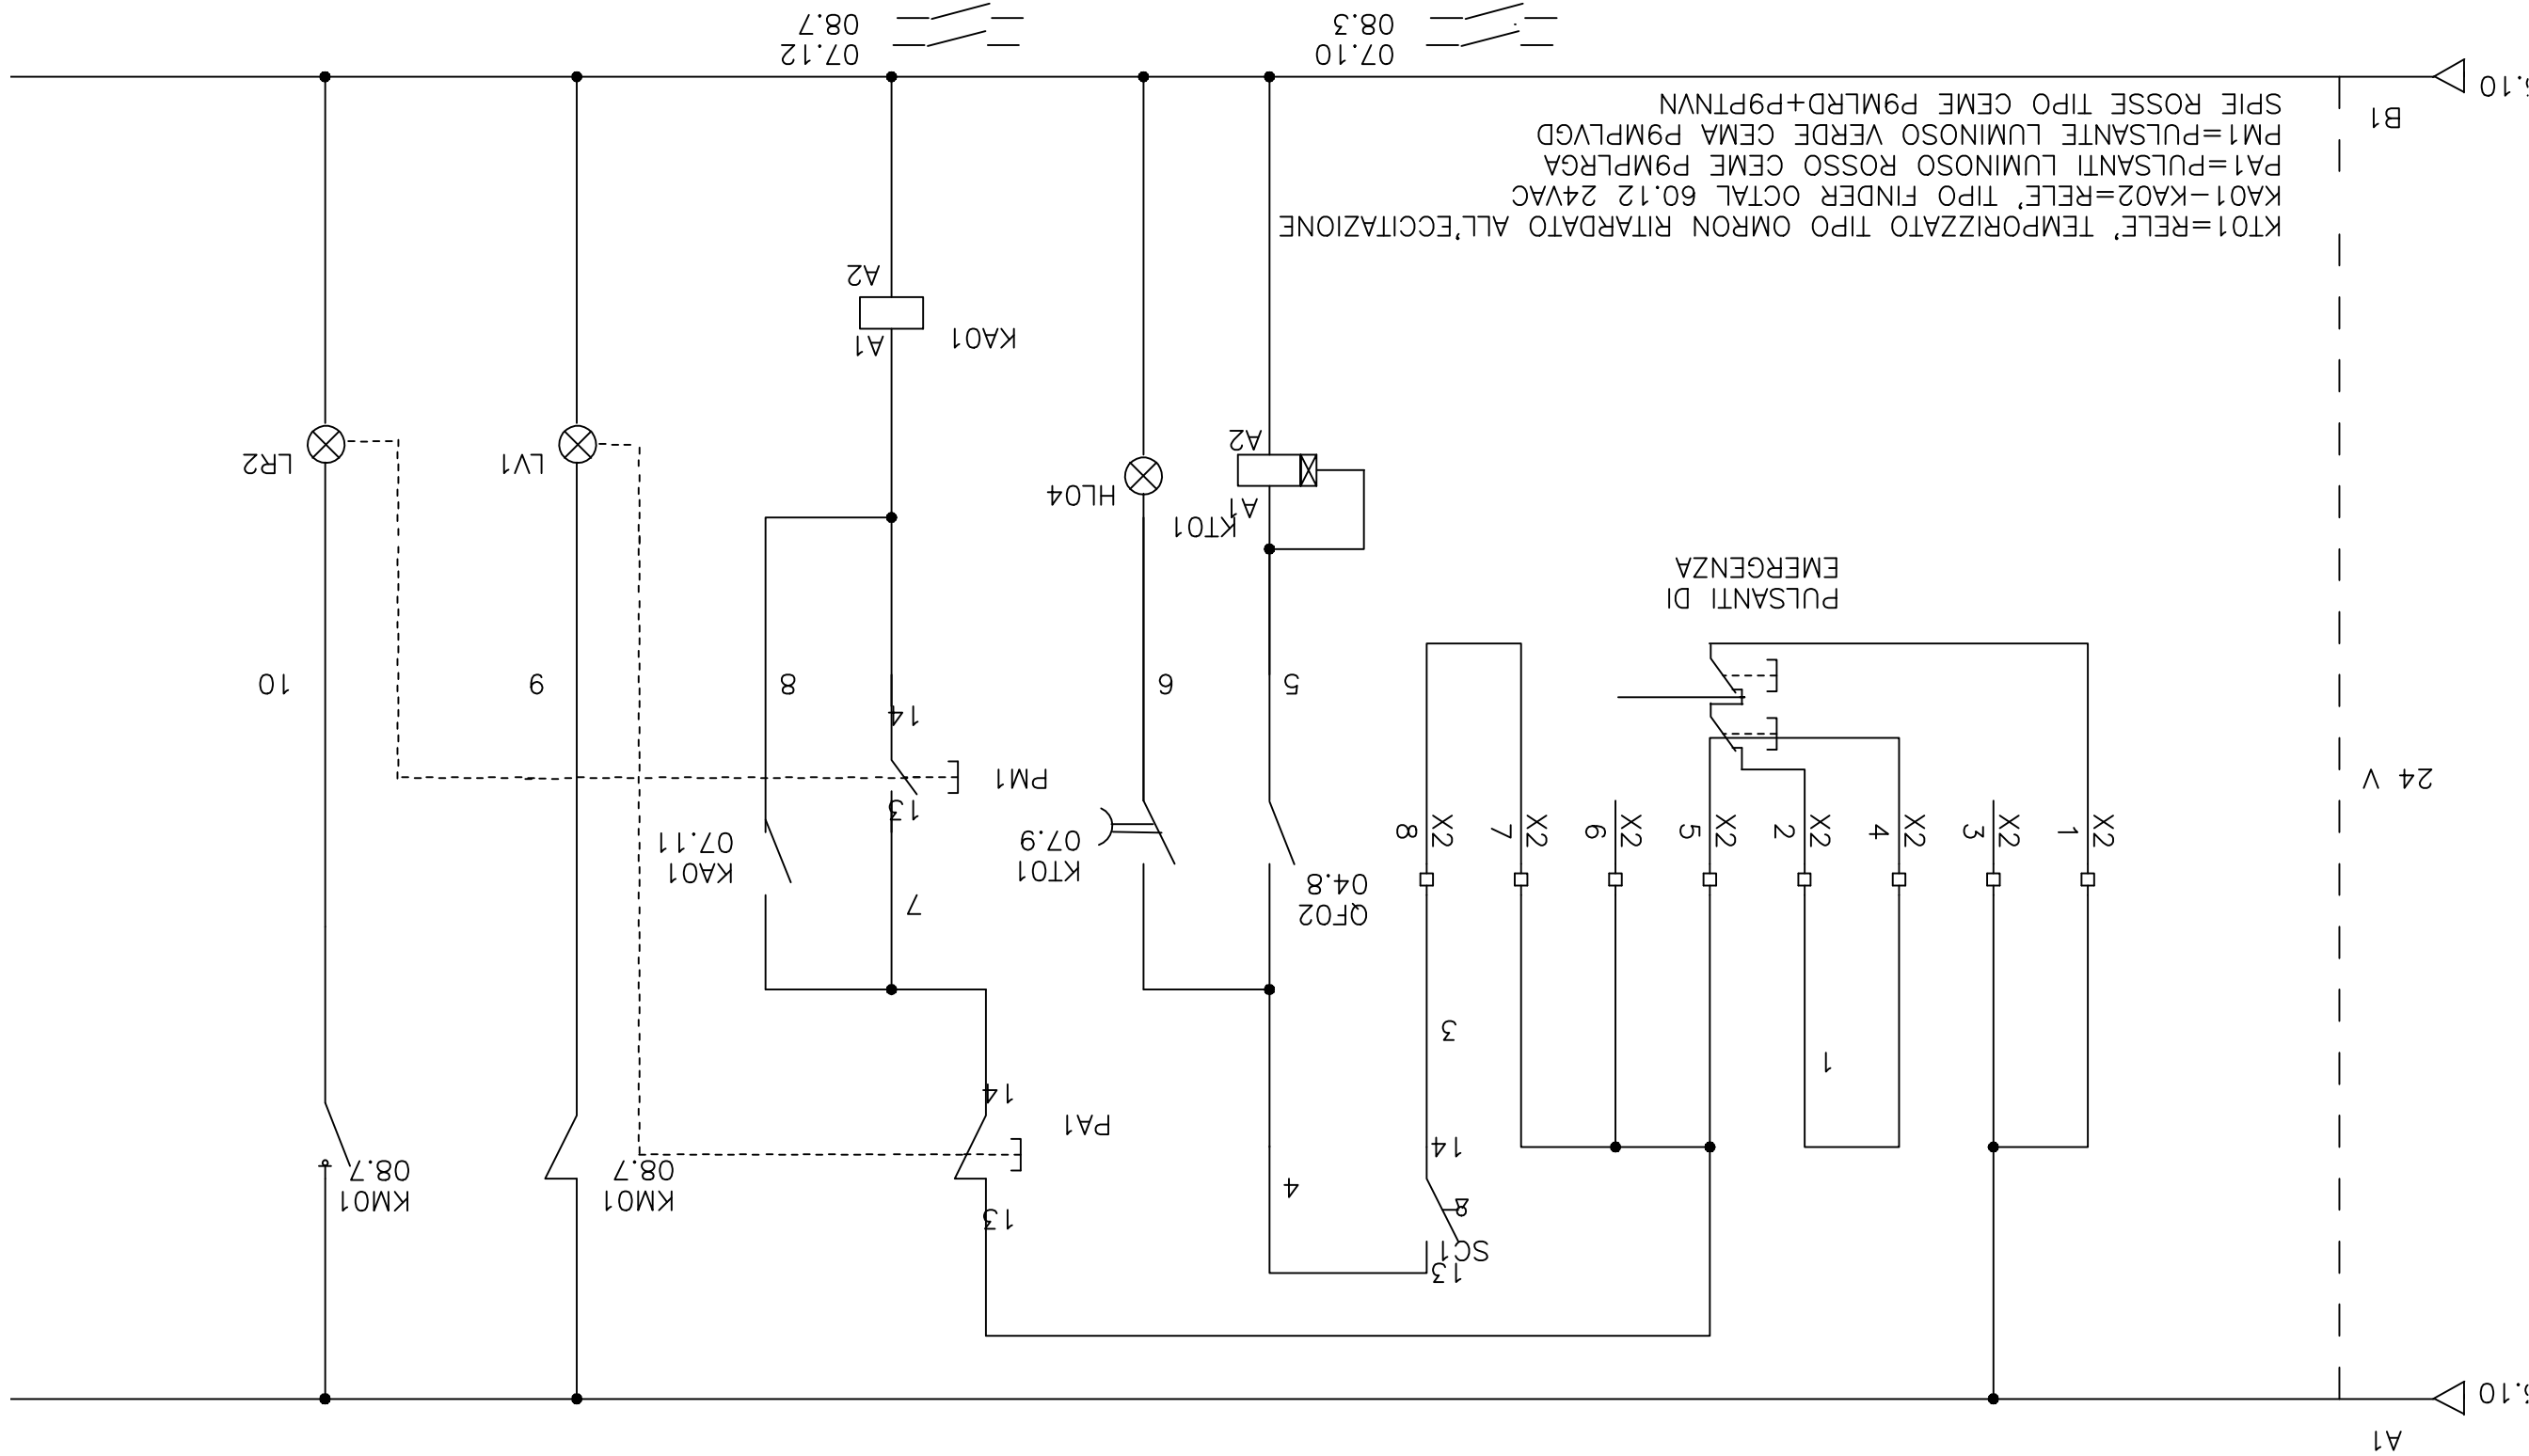

CLIENTE : Elettrogramma s.n.c.		IMPIANTO : Q.E. Twin Speed Ospedale Rizzoli!	
DATA Novembre 03		TAVOLA 5	
Pag. 5		Disegnatore : BARDI MAURO	
Ed.		File: q.100.5	