


LEGENDA SIMBOLI		cod. apparato
	GRUPPO RIMPIENTO IMPIANTO	M —
	CASSETTA MONOCOCONDOTTA DI MANDATA CON O SENZA BATTERIA DI POST.	M —
	CASSETTA MONOCOCONDOTTA IN RIPRESA	M —
	VALVOLA DI RITEGNO	M —
	VALVOLA DI INTERCETTAZIONE	M —
	FILTRO RACCOLGILITTORE DI IMPURITA'	M —
	GIUNTO ANTISIFONANTE	M —
	VALVOLA ON-OFF A DUE VIE	M —
	VALVOLA DI REGOLAZIONE A DUE VIE	M —
	VALVOLA DI REGOLAZIONE A TRE VIE	M —
	RUBINETTO A MASCHIO A TRE VIE	M —
	TERMOMETRO	M —
	MANOMETRO	M —
	VALVOLA A SFERA	M —
	INVERTER	M —
	VASO D'ESPANSIONE CHIUSO	M —
	VALVOLA DI SICUREZZA	M —

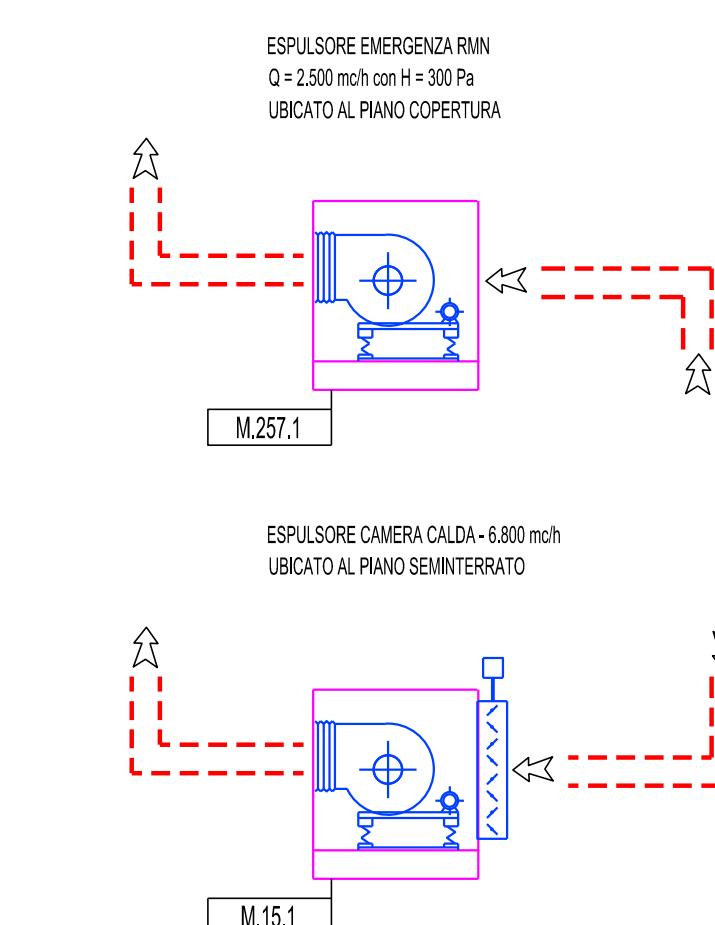

REV	DATA	OGGETTO DELLA REVISIONE	% Revisionista
0	28/01/2005	Emissione	
1	01/09/2005	Revisione generata a seguito validazione	
2	27/05/2013	Revisione 5° perizia	
3	30/06/2013	As Built 5° perizia bis	
4	31/07/2014	As Built	
5			
6			
7			
8			
9			

 SERVIZIO SANITARIO REGIONALE EMILIA-ROMAGNA Azienda Ospedaliera - Università di Bologna		 ALMA MATER STUDIORUM UNIVERSITÀ DI BOLOGNA	
Policlinico S. Orsola-Malpighi			
• INTERVENTO 1.1/C "POLO CARDIOVASCOLARE" (PROGRAMMA AREA METROPOLITANA); • INTERVENTO L.18 "REALIZZAZIONE DEL POLO CARDIOVASCOLARE" (PROGRAMMA REGIONALE ALLEGATO L - DELIBERA DI ASSEMBLEA LEGISLATIVA N. 285 DEL 27 OTTOBRE 2009); • INTERVENTO M. 13 "REALIZZAZIONE DEL POLO CARDIO-TOSSICO-VASCOLARE" (PROGRAMMA REGIONALE ALLEGATO M - DELIBERA DI ASSEMBLEA LEGISLATIVA N. 29 DEL 6 DICEMBRE 2010).			
DIRETTORE GENERALE DOTT. SERGIO VENTURI		DIRETTORE SANITARIO DOTT. MARIO CAVALLI	
		RESPONSABILE DIREZIONE. PROF. SVILUPPO, INVESTIMENTI RESPONSABILE UNICO PROCEDIMENTO ING. DANIELA PEDRONI	
DIREZIONE LAVORI:			
CAPOGRUPPO DIREZIONE LAVORI PROF. ING. GIANNI FULCHINI		DIRETTORE DEI LAVORI/CE ARCH. MARIO RIZZOLI	
DIREZIONE OPERATIVA DELLE STRUTTURE ING. ING. GIULIO BACCHETTI/PIRELLI		DIRETTORE OPERATIVO IMPIANTI MECCANICI P.F. GIACOMO PARIBI	
DIREZIONE OPERATIVA IMPIANTI ELETTRICI PROF. ING. LUIGIO ZANNI		DIRETTORE OPERATIVO IMPIANTI ELETTRICI PROF. ING. LUIGIO ZANNI	
IMPRESA APPALTATRICE ED ESECUTRICE:			
BAGGRUPPAMENTO TEMPORANEO DI IMPRESE		HANDBANDI	
CAPOGRUPPO		HANDBANDI	
			
			
AS BRUIT			
			
VISTO L'IMPRESA:		VISTO DIREZIONE LAVORI:	
PROF. ING. GIANNI FULCHINI		ING. LECTIANO ZANNI	
ARCH. MARIO RIZZOLI		P.F. GIACOMO PARIBI	
ING. ALDO BARBERIS			
PROGETTO IMPIANTI MECCANICI			
OGGETTO TAVOLA		ELABORATO:	
DATA 31/07/2014		REVISIONE:	
FASE AS BUILT		DEL 31/07/2014	
SCHEMA FUNZIONALE CENTRALE DI COORDINAMENTO SETTORE "C1-C1-C2" CONDIZIONATORI ARIA PRIMARIA		SF2	