


SU PASSERELLA PORTACAVI PER ENERGIA:

LINEA BUS : CAVO FG70M1 2x2.5mmq

ZONA A CENTRALE DARDO 1 CD1 PLAFONIERE CONTROLLATE N. 70 + 15 PLAFONIERE SOTTOCENTRALE TERMICA

ZONA B CENTRALE DARDO 2 CD2 PLAFONIERE CONTROLLATE N. 53 + 22 PLAFONIERE CENTRALE FRIGORIFERA

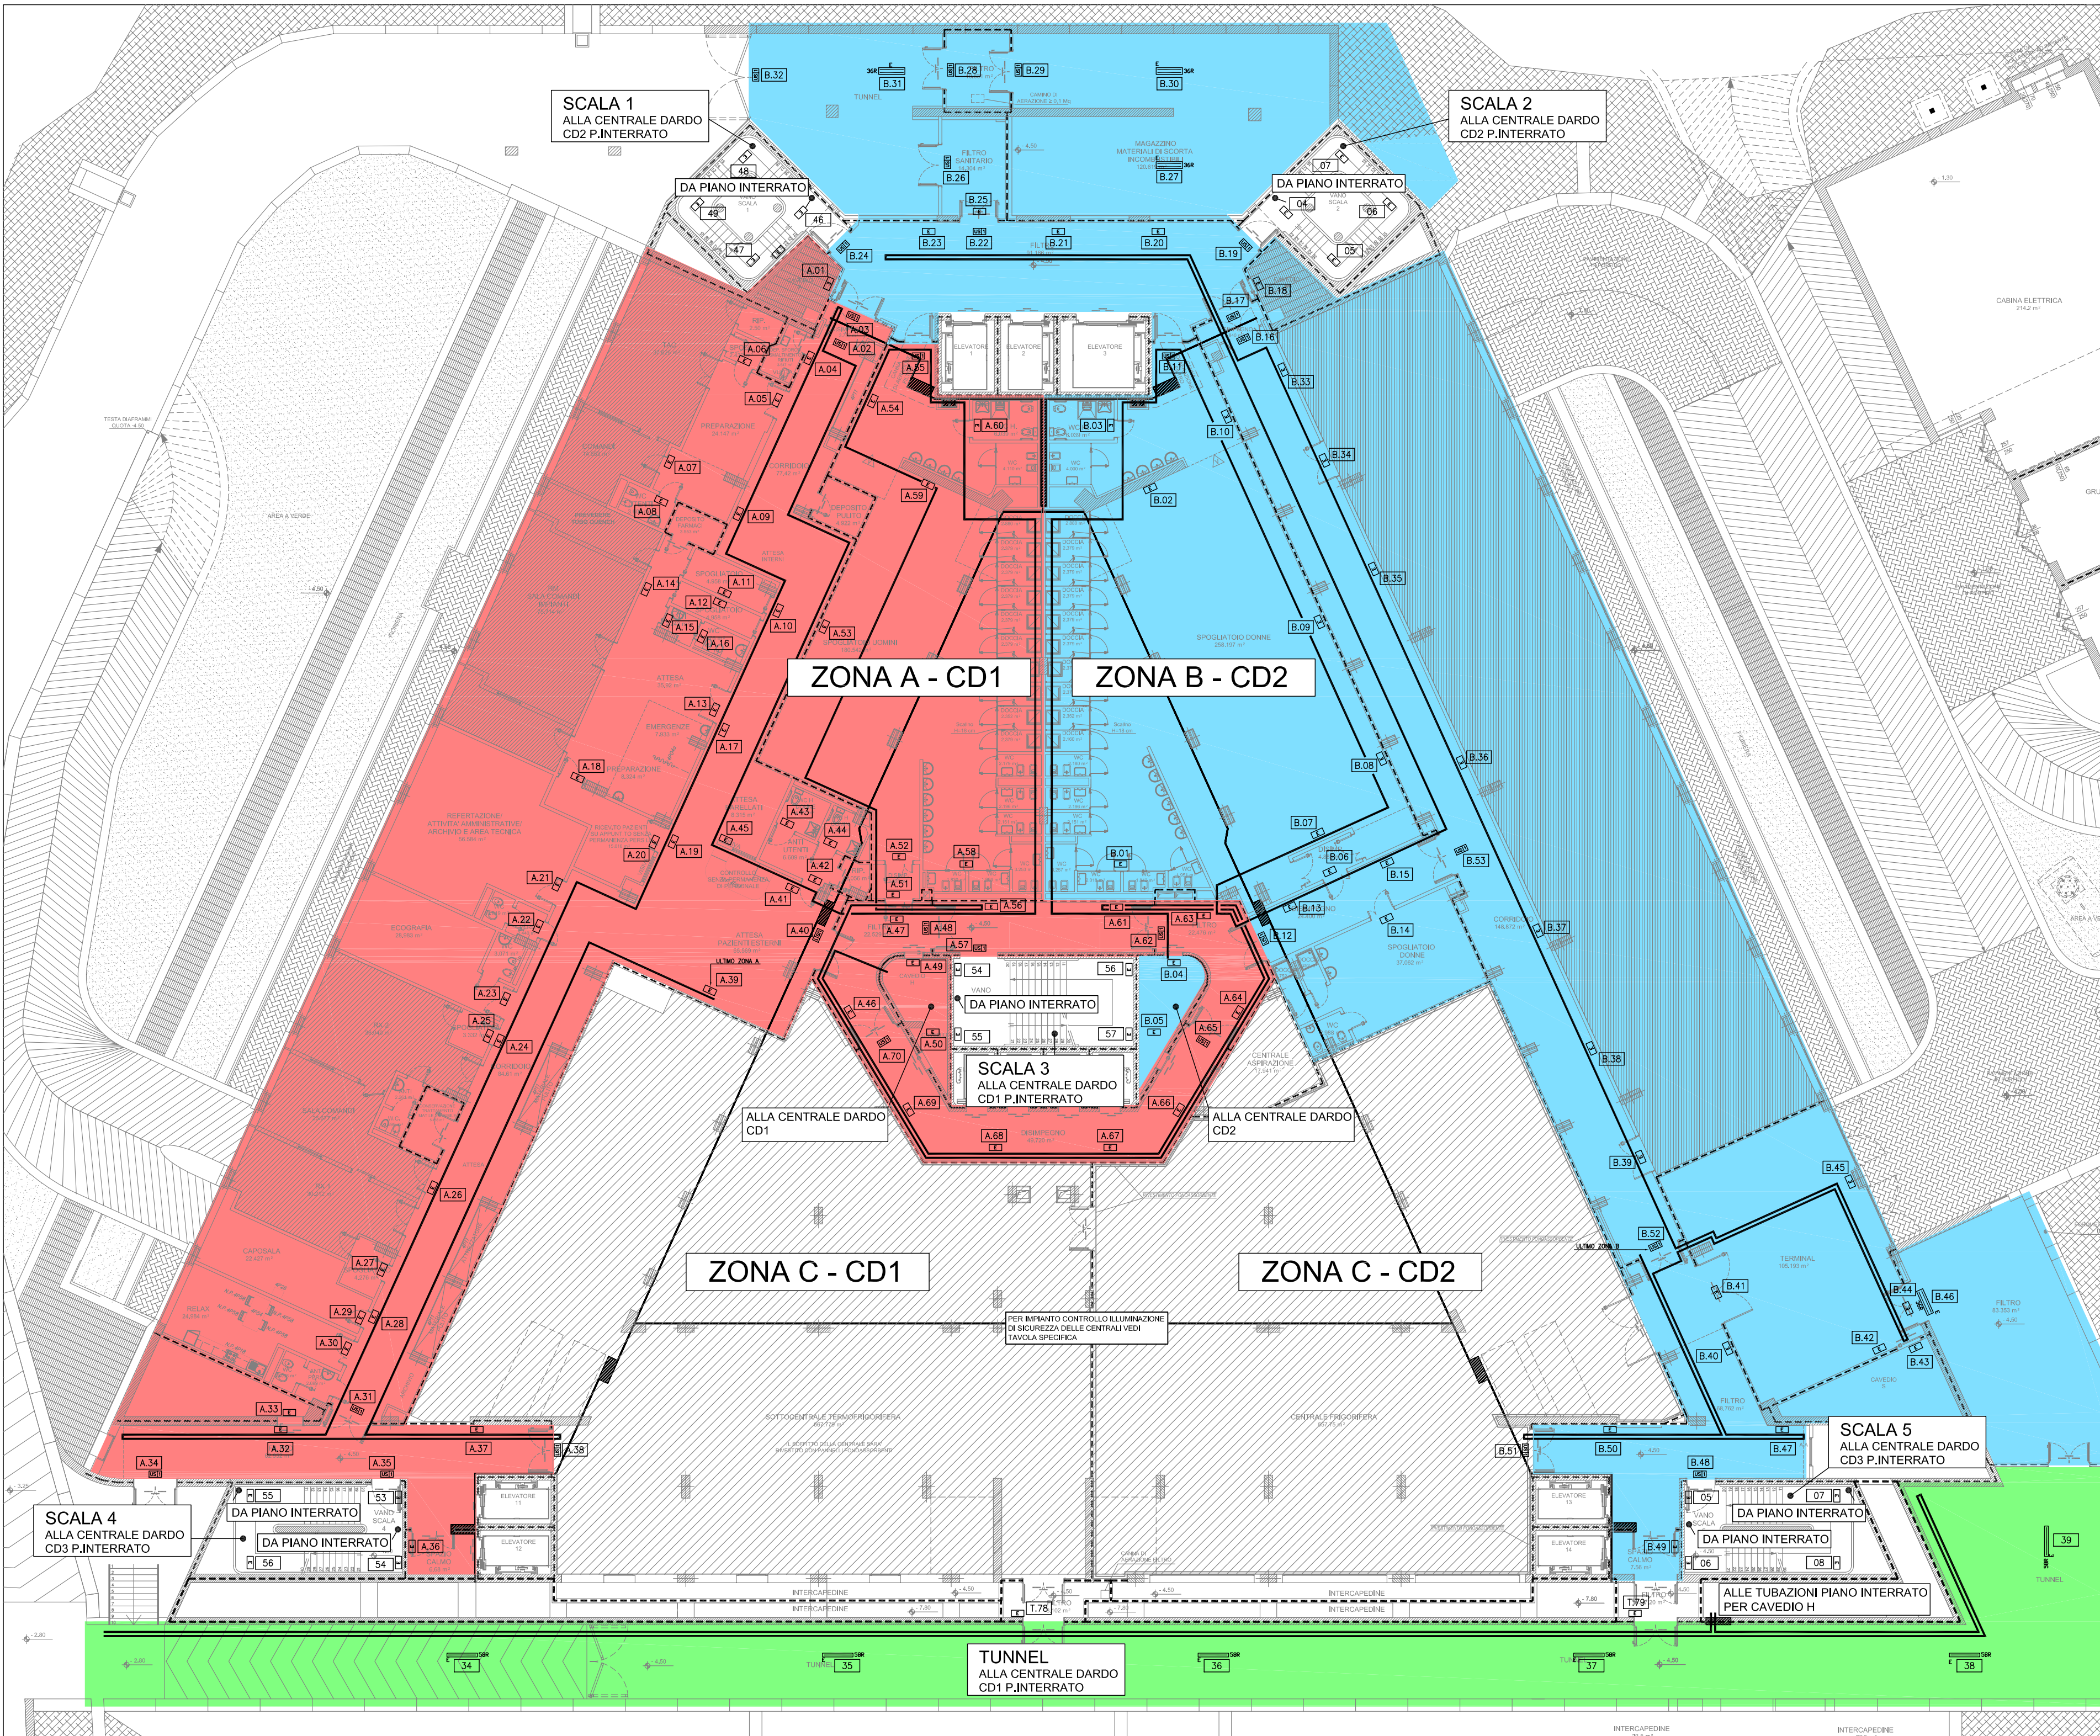

REV	DATA	OGGETTO DELLA REVISIONE	% Revisionata
0	11-01-2012	EMISSIONE ELABORATO	100 %
1	05-09-2012	REVISIONE PER MODIFICA CENTRALI DARDO	70 %
2	28-04-2014	AS-BUILT	10 %
3	31-07-2014	REVISIONE	10 %
4			
5			
6			
7			

SERVIZIO SANITARIO REGIONALE
EMILIA-ROMAGNA
Azienda Ospedaliero - Universitaria di Bologna

Policlinico S. Orsola-Malpighi

ALMA MATER STUDIORUM
UNIVERSITÀ DI BOLOGNA

- INTERVENTO 1/C "POLO CARDIOVASCOLARE" (PROGRAMMA AREA METROPOLITANA);
- INTERVENTO L.18 "REALIZZAZIONE DEL POLO CARDIOVASCOLARE" (PROGRAMMA REGIONALE ALLEGATO L - DELIBERA DI ASSEMBLEA LEGISLATIVA N. 263 DEL 27 OTTOBRE 2009);
- INTERVENTO M. 13 "REALIZZAZIONE DEL POLO CARDIO-TORACO-VASCOLARE" (PROGRAMMA REGIONALE ALLEGATO M - DELIBERA DI ASSEMBLEA LEGISLATIVA N. 29 DEL 6 DICEMBRE 2010);
- INTERVENTO AP 33 "COMPLETAMENTO DELLE AREE DESTINATE A DIAGNOSTICA, SALE OPERATORIE, DEGLI SPAZI DI SUPPORTO E DI ACCOGLIENZA DEL POLO CARDIO-TORACO-VASCOLARE" - EDIFICIO CORPO F / G

DIRETTORE GENERALE
DOTT. SERGIO VENTURI

DIRETTORE SANITARIO
DOTT. MARIO CAVALLI

RESPONSABILE DIREZIONE, PROGETTAZIONE, SVILUPPO, INVESTIMENTI
ING. DANIELA PEDRINI

UFFICIO DIREZIONE LAVORI:
CAPOGRUPPO DIREZIONE LAVORI
PROF. ING. GIANNI PUCCHI
DIRETTORE OPERATIVO DELLE STRUTTURE
ING. ALDO BARBIERI

DIRETTORE DEI LAVORI/CSE
ARCH. MARCO RIZZOLI
DIRETTORE OPERATIVO IMPIANTI MECCANICI
P.I. GIACOMO PARENTI

DIRETTORE OPERATIVO OPERE EDILI
ARCH. DEBORAH PELLICANO
DIRETTORE OPERATIVO IMPIANTI ELETTRICI
ING. LUCIANO ZANNI

IMPRESA APPALTATRICE ED ESECUTRICE:
RAGGRUPPAMENTO TEMPORANEO DI IMPRESE

CAPOGRUPPO
STRABAG

MANDANTI:
GEDI
Gruppo

CSBUS
CONSORZIO STABILE BUSI

PROGETTAZIONE IMPIANTI ELETTRICI:

imet
PROJECT

IME.T. Project S.R.L.
via Bologna, 292
44124 Ferrara
Tel. 0532.609110
Telefax 0532.390927
Email info@imetproject.it
PROGETTISTA: Per. Ind. Alberto Tadda

PROGETTAZIONE IMPIANTI TECNOLOGICI:

STUDIO
BACCIGIOTTI
PROGETTAZIONE

PER. IND. VALERIO BACCIGIOTTI
PER. IND. RINALDO VIGNOLI

Per. Ind. Valerio Baccigiotti
Per. Ind. Rinaldo Vignoli

L'IMPRESA:

LA DIREZIONE LAVORI:

PROF. ING. GIANNI PUCCHI.....

ING. LUCIANO ZANNI.....

ARCH. MARCO RIZZOLI.....

P.I. GIACOMO PARENTI.....

ING. ALDO BARBIERI.....

AS-BUILT

SCALA 1:200

DATA 11-01-2012

FASE

OGGETTO TAVOLA
ALI A-B-C-D-E
DISTRIBUZIONE IMPIANTI ELETTRICI
CONTROLLO CENTRALIZZATO
ILLUMINAZIONE DI SICUREZZA
PIANTA PIANO SEMINTERRATO

ELABORATO:

REVISIONE:

DEL 31-07-2014

E.07.h

3