


LOCALI MEDICI DI GRUPPO 0	CEI 64-8/7 art. 710.2.5
LOCALI MEDICI NEI QUALI NON SI UTILIZZANO APPARECCHI ELETTROMEDICALI CON PARTI APPLICATE	
LOCALI MEDICI DI GRUPPO 1	CEI 64-8/7 art. 710.2.6
LOCALI MEDICI IN CUI SI FA USO DI APPARECCHI ELETTROMEDICALI CON PARTI APPLICATE. LE PARTI APPLICATE SONO DESTINATE AD ESSERE UTILIZZATE ESTERNAMENTE, OPPURE INVASIVAMENTE ENTRO QUALSIASI PARTE DEL CORPO, AD ECCEZIONE DELLA ZONA CARDIACA.	
LOCALI MEDICI DI GRUPPO 2	CEI 64-8/7 art. 710.2.7
LOCALI MEDICI DOVE SI FA USO DI APPARECCHI ELETTROMEDICALI CON PARTI APPLICATE DESTINATE AD ESSERE UTILIZZATE IN INTERVENTI INTRACARDIACI O IN OPERAZIONI CHIRURGICHE.	



REV	DATA	OGGETTO DELLA REVISIONE	% Revisionata
0	11-01-2012	EMISSIONE ELABORATO	100 %
1	31-07-2014	AS-BUILT	20 %
2			
3			
4			
5			
6			
7			

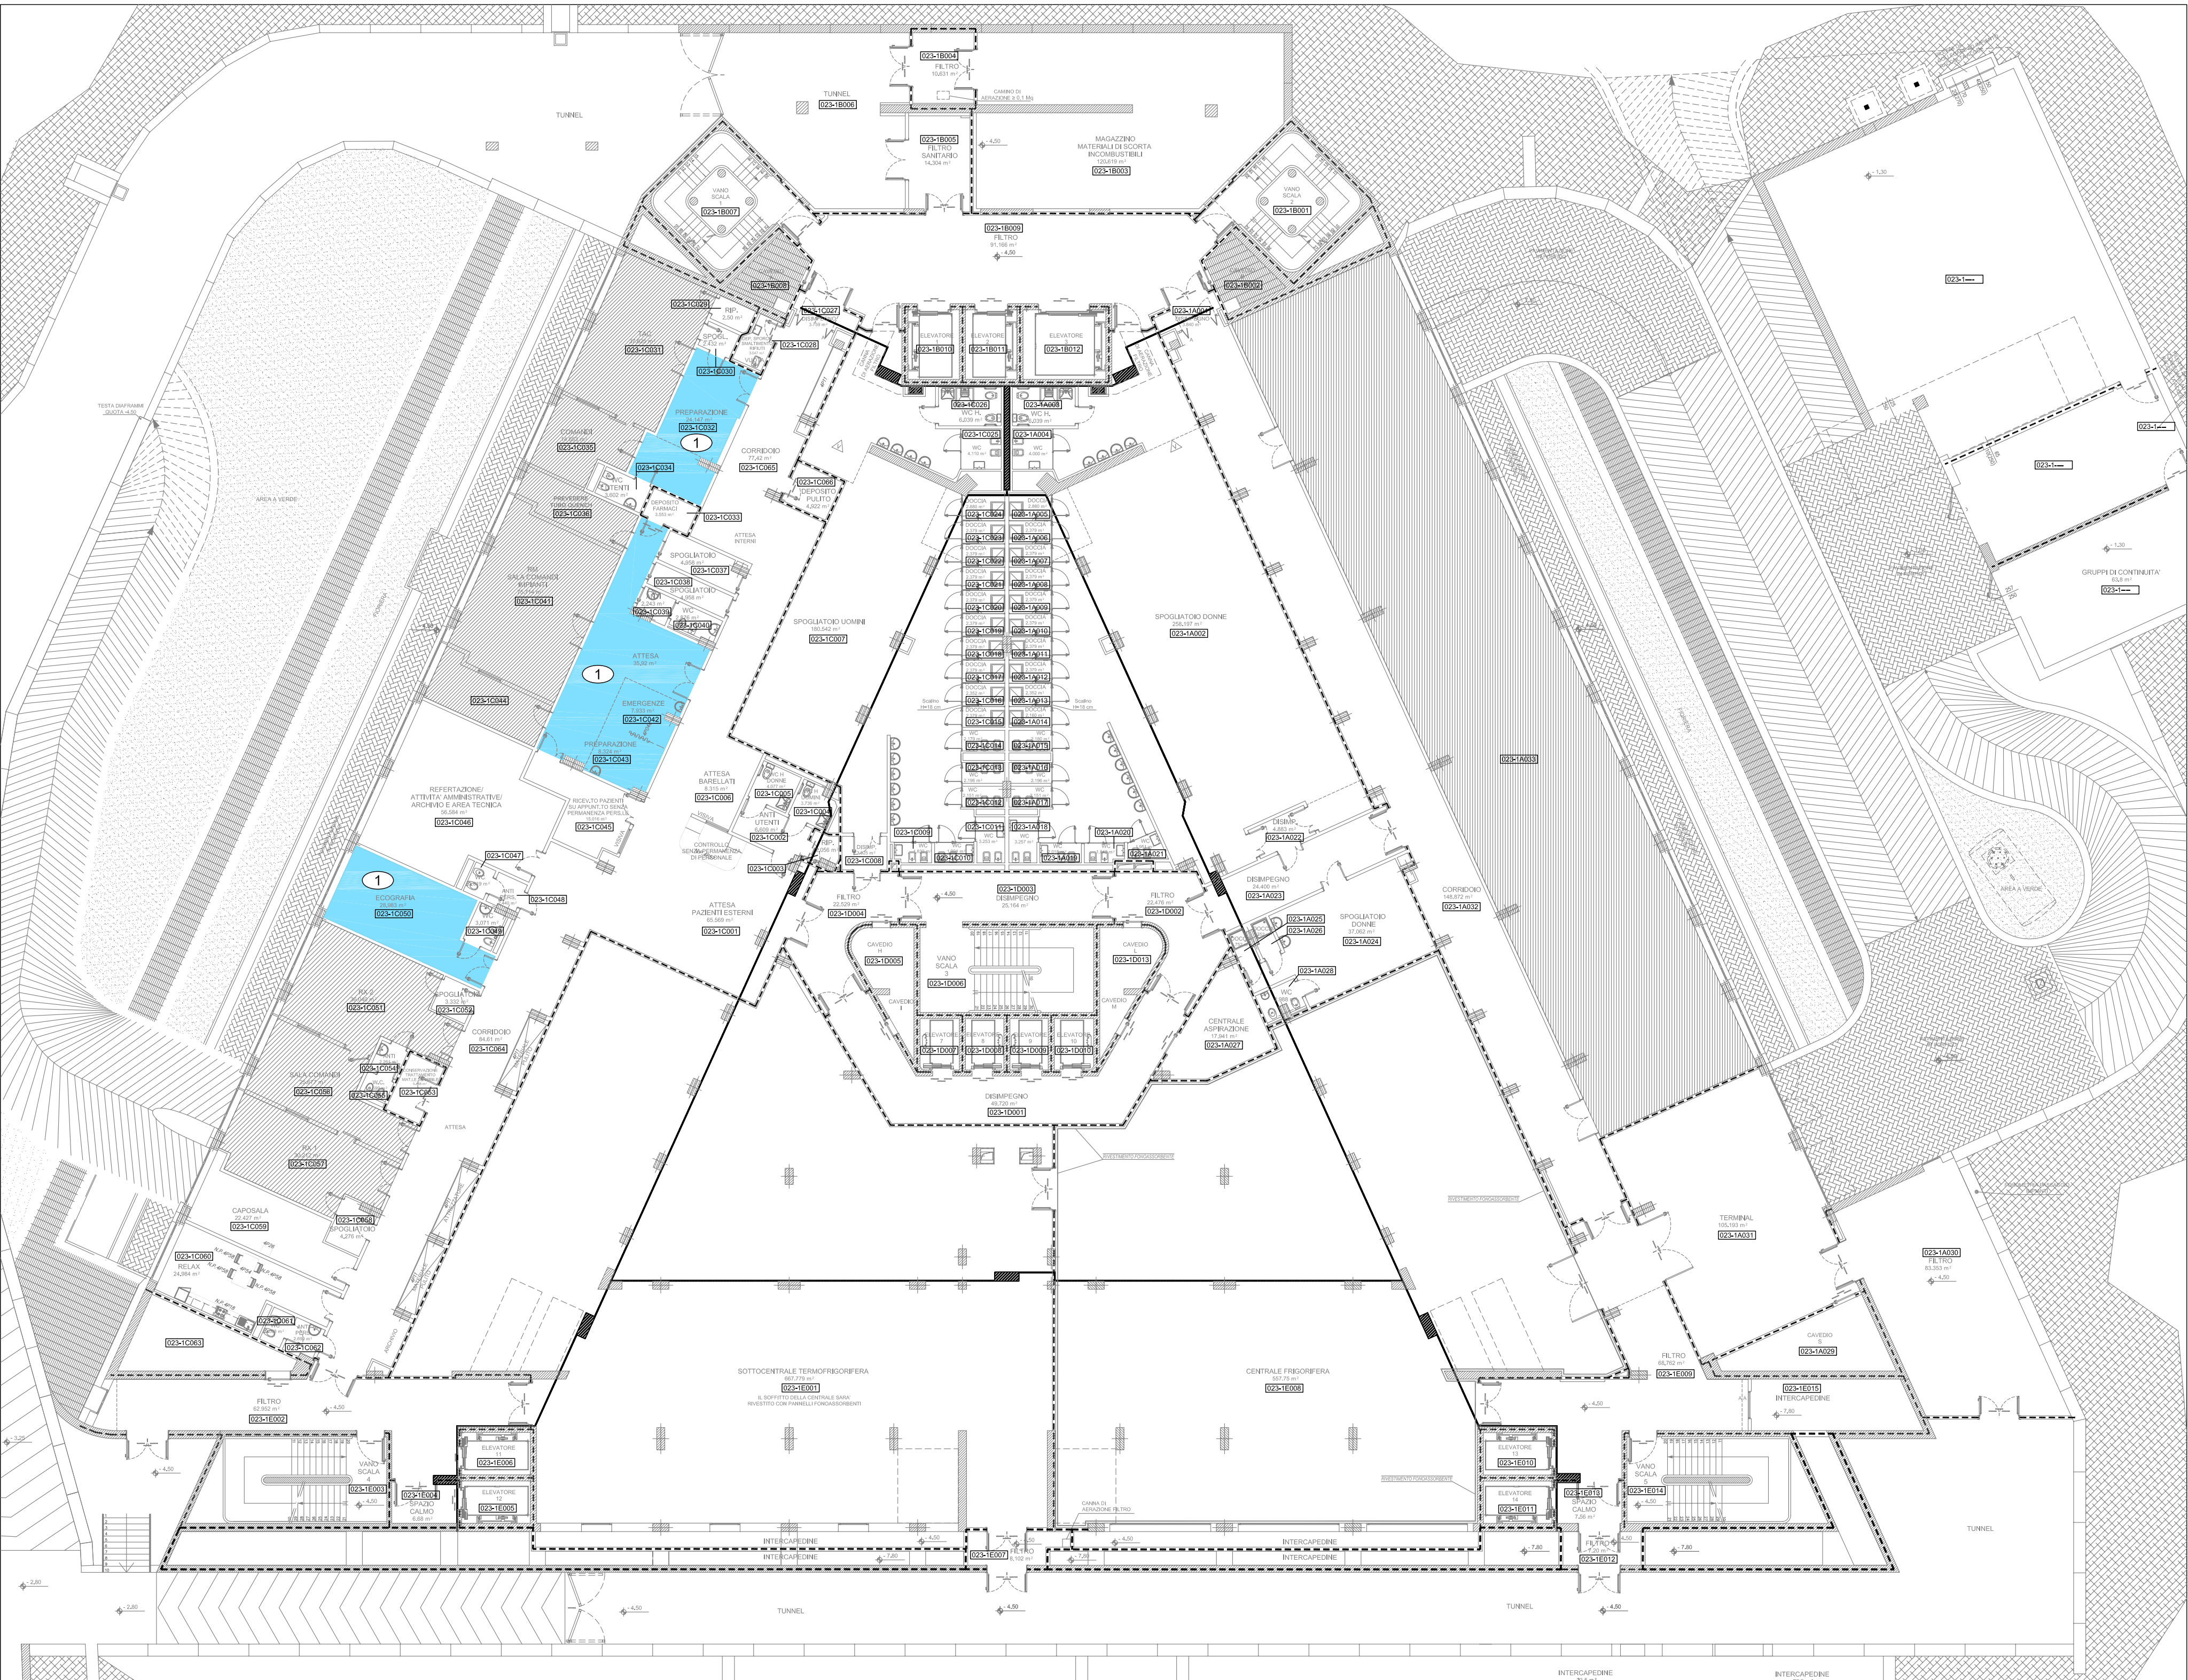

SERVIZIO SANITARIO REGIONALE
EMILIA-ROMAGNA
Azienda Ospedaliero - Universitaria di Bologna



ALMA MATER STUDIORUM
UNIVERSITÀ DI BOLOGNA

Policlinico S. Orsola-Malpighi

- INTERVENTO 1/C "POLO CARDIOVASCOLARE" (PROGRAMMA AREA METROPOLITANA);
- INTERVENTO L.18 "REALIZZAZIONE DEL POLO CARDIOVASCOLARE" (PROGRAMMA REGIONALE ALLEGATO L - DELIBERA DI ASSEMBLEA LEGISLATIVA N. 263 DEL 27 OTTOBRE 2009);
- INTERVENTO M. 13 "REALIZZAZIONE DEL POLO CARDIO-TORACO-VASCOLARE" (PROGRAMMA REGIONALE ALLEGATO M - DELIBERA DI ASSEMBLEA LEGISLATIVA N. 29 DEL 6 DICEMBRE 2010);
- INTERVENTO AP 33 "COMPLETAMENTO DELLE AREE DESTINATE A DIAGNOSTICA, SALE OPERATORIE, DEGLI SPAZI DI SUPPORTO E DI ACCOGLIENZA DEL POLO CARDIO-TORACO-VASCOLARE" - EDIFICIO CORPO F / G


DIRETTORE GENERALE DOTT. SERGIO VENTURI	DIRETTORE SANITARIO DOTT. MARIO CAVALLI	RESPONSABILE DIREZIONE, PROGETTAZIONE, SVILUPPO, INVESTIMENTI ING. DANIELA PEDRINI
UFFICIO DIREZIONE LAVORI: CAPOGRUPPO DIREZIONE LAVORI PROF. ING. GIANNI PUCCHI DIRETTORE OPERATIVO DELLE STRUTTURE ING. ALDO BARBIERI	DIRETTORE DEI LAVORI/CSE ARCH. MARCO RIZZOLI DIRETTORE OPERATIVO IMPIANTI MECCANICI P.I. GIACOMO PARENTI	DIRETTORE OPERATIVO OPERE EDILI ARCH. DEBORAH PELLICANO DIRETTORE OPERATIVO IMPIANTI ELETTRICI ING. LUCIANO ZANNI

IMPRESA APPALTATRICE ED ESECUTRICE:
RAGGRUPPAMENTO TEMPORANEO DI IMPRESE


CAPOGRUPPO
STRABAG

MANDANTI:
GEDI Gruppo
CSBUSI
CONSORZIO STABILE BUSI

PROGETTO COSTRUTTIVO IMPIANTI ELETTRICI E TECNOLOGICI

PROGETTAZIONE IMPIANTI ELETTRICI:


IME.T. Project S.R.L.
via Bologna, 282
44124 Ferrara
Tel. 0532.609110
Telefax 0532.390927
Email info@imetproject.it
PROGETTISTA: Per. Ing. Alberto Tadda

PROGETTAZIONE IMPIANTI TECNOLOGICI:


STUDIO BACCIGOTTI
PROGETTAZIONE
PER. ING. VALERIO BACCIGOTTI
PER. ING. RINALDO VIGNOLI
Società proprietaria del marchio registrato

L'IMPRESA:	LA DIREZIONE LAVORI:
	PROF. ING. GIANNI PUCCHI ING. LUCIANO ZANNI
	ARCH. MARCO RIZZOLI P.I. GIACOMO PARENTI
	ING. ALDO BARBIERI

AS-BUILT		
SCALA 1:200	OGGETTO TAVOLA ALI A-B-C-D-E CLASSIFICAZIONE LOCALI MEDICI PIANTA PIANO SEMINTERRATO	ELABORATO: E.07.a
DATA 11-01-2012		REVISIONE: 1
FASE		DEL 31-07-2014