


- N.1 CAVO RESISTENTE ALL'INCENDIO PER ALMENO 30' 2x1.5mmq (LOOP)
- - - - - N.1 CAVO FTG100M1 2x2.5mmq (LINEA 24Vdc)

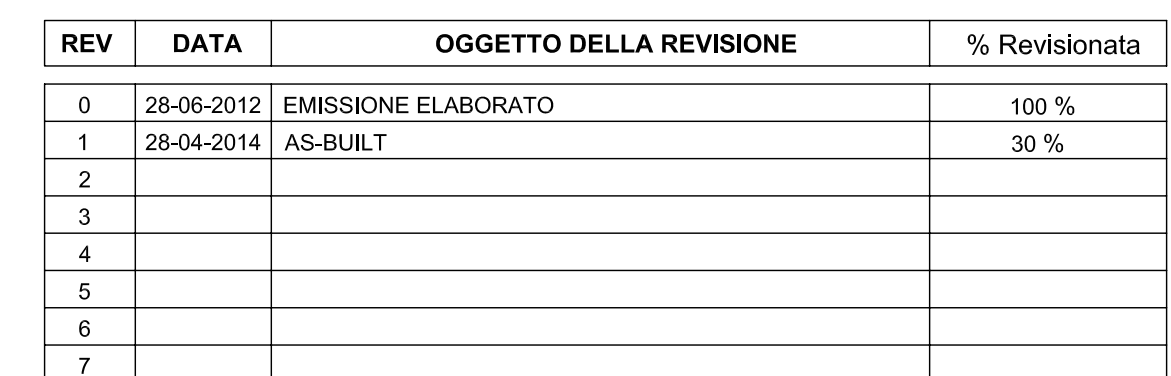

	SERVIZIO SANITARIO REGIONALE EMILIA-ROMAGNA Azienda Ospedaliero - Universitaria di Bologna		ALMA MATER STUDIORUM UNIVERSITÀ DI BOLOGNA
Policlinico S. Orsola-Malpighi			
<ul style="list-style-type: none"> INTERVENTO 1/C "POLO CARDIOVASCOLARE" (PROGRAMMA AREA METROPOLITANA); INTERVENTO L.18 "REALIZZAZIONE DEL POLO CARDIOVASCOLARE" (PROGRAMMA REGIONALE ALLEGATO L - DELIBERA DI ASSEMBLEA LEGISLATIVA N. 263 DEL 27 OTTOBRE 2009); INTERVENTO M. 13 "REALIZZAZIONE DEL POLO CARDIO-TORACO-VASCOLARE" (PROGRAMMA REGIONALE ALLEGATO M - DELIBERA DI ASSEMBLEA LEGISLATIVA N. 29 DEL 6 DICEMBRE 2010); INTERVENTO AP 33 "COMPLETAMENTO DELLE AREE DESTINATE A DIAGNOSTICA, SALE OPERATORIE, DEGLI SPAZI DI SUPPORTO E DI ACCOGLIENZA DEL POLO CARDIO-TORACO-VASCOLARE" - EDIFICIO CORPO F / G 			
DIRETTORE GENERALE DOTT. SERGIO VENTURI	DIRETTORE SANITARIO DOTT. MARIO CAVALLI	RESPONSABILE DIREZIONE, PROGETTAZIONE SVILUPPO, INVESTIMENTI ING. DANIELA PEDRINI	
UFFICIO DIREZIONE LAVORI: CAPOGRUPPO DIREZIONE LAVORI PROF. ING. GIANNI PLICCHI DIRETTORE OPERATIVO DELLE STRUTTURE ING. ALDO BARBIERI			
DIRETTORE DEI LAVORI/CSE ARCH. MARCO RIZZOLI DIRETTORE OPERATIVO IMPIANTI MECCANICI P.I. GIACOMO PARENTI		DIRETTORE OPERATIVO OPERE EDILI ARCH. DEBORAH PELLICANO DIRETTORE OPERATIVO IMPIANTI ELETTRICI ING. LUCIANO ZANNI	
IMPRESA APPALTRATrice ED ESECUTRICE: RAGGRUPPAMENTO TEMPORANEO DI IMPRESE MANDANTI: <div style="display: flex; justify-content: space-around; align-items: center;"> <div style="text-align: center;">  CAPOGRUPPO </div> <div style="text-align: center;">  </div> <div style="text-align: center;">  </div> </div>			
PROGETTO COSTRUTTIVO IMPIANTI ELETTRICI E TECNOLOGICI			
PROGETTAZIONE IMPIANTI ELETTRICI:  I.M.E.T. Project S.R.L. via Bologna, 292 44124 Ferrara Tel. 0532.809110 Telefax 0532.809237 E-mail info@imetproject.it		PROGETTAZIONE IMPIANTI TECNOLOGICI: <div style="border: 1px solid black; padding: 5px;">  PER. ING. VALERIO BACCIGOTTI PER. ING. RINALDO VIGNOLI </div>	
PROGETTISTA: Per. Ing. Alberto Taddia			
L'IMPRESA:	LA DIREZIONE LAVORI: PROF. ING. GIANNI PLICCHI ARCH. MARCO RIZZOLI ING. ALDO BARBIERI		
ING. LUCIANO ZANNI P.I. GIACOMO PARENTI			
AS-BUILT			
SCALA DATA FASE	1:200 28-06-2012 	OGGETTO TAVOLA ALI A-B-C-D-E IMPIANTO RILEVAZIONE INCENDIO LOOP E LINEA 24Vdc PIANTA PIANO SEMINTERRATO	ELABORATO: REVISIONE: DEL