






QUADRI Q1A-Q2A-Q3A-Q5A	CONTROLLO AREA T1 E DISTACCO	QUADRO QPSA E RELATIVE UTA
QUADRO Q4A	CONTROLLO AREA T3 E DISTACCO	QUADRO QPSA E RELATIVE UTA
QUADRI Q1B-Q2B-Q4B-Q6B	CONTROLLO AREA T2 E DISTACCO	QUADRO QPSB E RELATIVE UTA
QUADRI Q3B-Q5B	CONTROLLO AREA T4 E DISTACCO	QUADRO QPSB E RELATIVE UTA

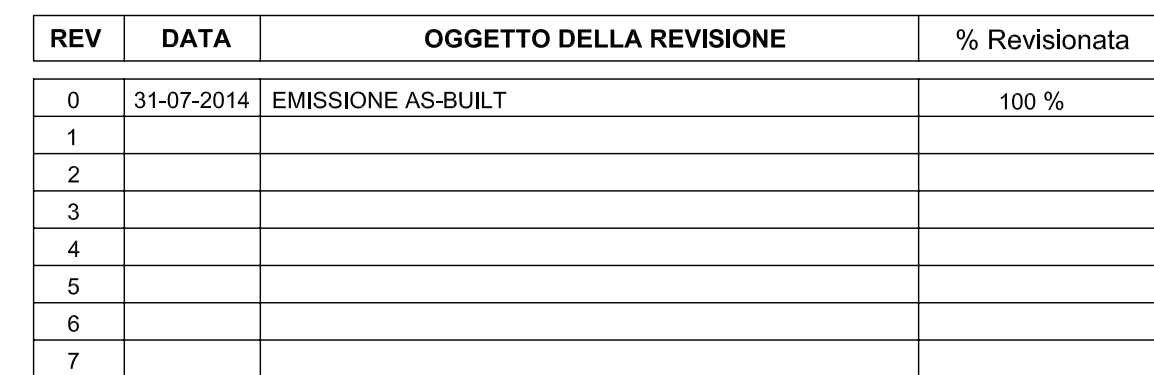

- INTERVENTO 1/C "POLO CARDIOVASCOLARE" (PROGRAMMA AREA METROPOLITANA);
- INTERVENTO L.18 "REALIZZAZIONE DEL POLO CARDIOVASCOLARE" (PROGRAMMA REGIONALE ALLEGATO L - DELIBERA DI ASSEMBLEA LEGISLATIVA N. 263 DEL 27 OTTOBRE 2009);
- INTERVENTO M. 13 "REALIZZAZIONE DEL POLO CARDIO-TORACO-VASCOLARE" (PROGRAMMA REGIONALE ALLEGATO M - DELIBERA DI ASSEMBLEA LEGISLATIVA N. 29 DEL 6 DICEMBRE 2010);
- INTERVENTO AP 33 "COMPLETAMENTO DELLE AREE DESTINATE A DIAGNOSTICA, SALE OPERATORIE, DEGLI SPAZI DI SUPPORTO E DI ACCOGLIENZA DEL POLO CARDIO-TORACO-VASCOLARE" - EDIFICIO CORPO F / G

UFFICIO DIREZIONE LAVORI:		
CAPOGRUPPO DIREZIONE LAVORI PROF. ING. GIANNI PUCCHI	DIRETTORE DEI LAVORI/CSE ARCH. MARCO RIZZOLI	DIRETTORE OPERATIVO OPERE EDILI ARCH. DEBORAH PELLICANO'
DIRETTORE OPERATIVO DELLE STRUTTURE ING. ALDO BARBIERI	DIRETTORE OPERATIVO IMPIANTI MECCANICI P.I. GIACOMO PARENTI	DIRETTORE OPERATIVO IMPIANTI ELETTRICI ING. LUCIANO ZANNI

CAPOGRUPPO **STRABAG** MANDANTI: **GED** Gruppo **CSBUSI** CONSORZIO STABILE BUSI

	<p>IMET. Project S.R.L. via Bologna, 202 44124 Ferrara Tel. 0532.269110 Telefax 0532.269021 E-mail: info@imetproject.it</p> <p>PROGETTISTA: Per. Ing. Alberto Todini</p>	<table border="1"> <tr> <td data-bbox="2567 1747 2686 1753" style="text-align: center;">  <p>STUDIO BACCIGOTTI PROGETTAZIONE</p> <p>PER. ING. VALERIO BACCIGOTTI PER. ING. RINALDO VIGNOLI</p> </td> <td data-bbox="2686 1747 2852 1753"> <p>Strada Lottaria di Roccia (BO) 02049 CAP 41039 - via Castiglione 10</p> <p>Tel. 051/622.411 - Fax 051/622.46-52 E-mail: ingvalerio@baccigotti.it</p> </td> </tr>

L'IMPRESA:	LA DIREZIONE LAVORI:		
	PROF. ING. GIANNI PLICCHI	ING. LUCIANO ZANNI	
	ARCH. MARCO RIZZOLI	P.I. GIACOMO PARENTI	
.....	ING. ALDO BARBIERI		

AS-BUILT

SCALA	1:200	OGGETTO TAVOLA	ELABORATO: E.15.c
DATA	31-07-2014	ALI A-B-C-D-E	
FASE		IMPIANTO RILEVAZIONE INCENDIO COMPARTIMENTAZIONI E QUADRI FILTRI PIANTA PIANO SEMINTERRATO	
			REVISIONE:
			DEL -

E.15.c

0