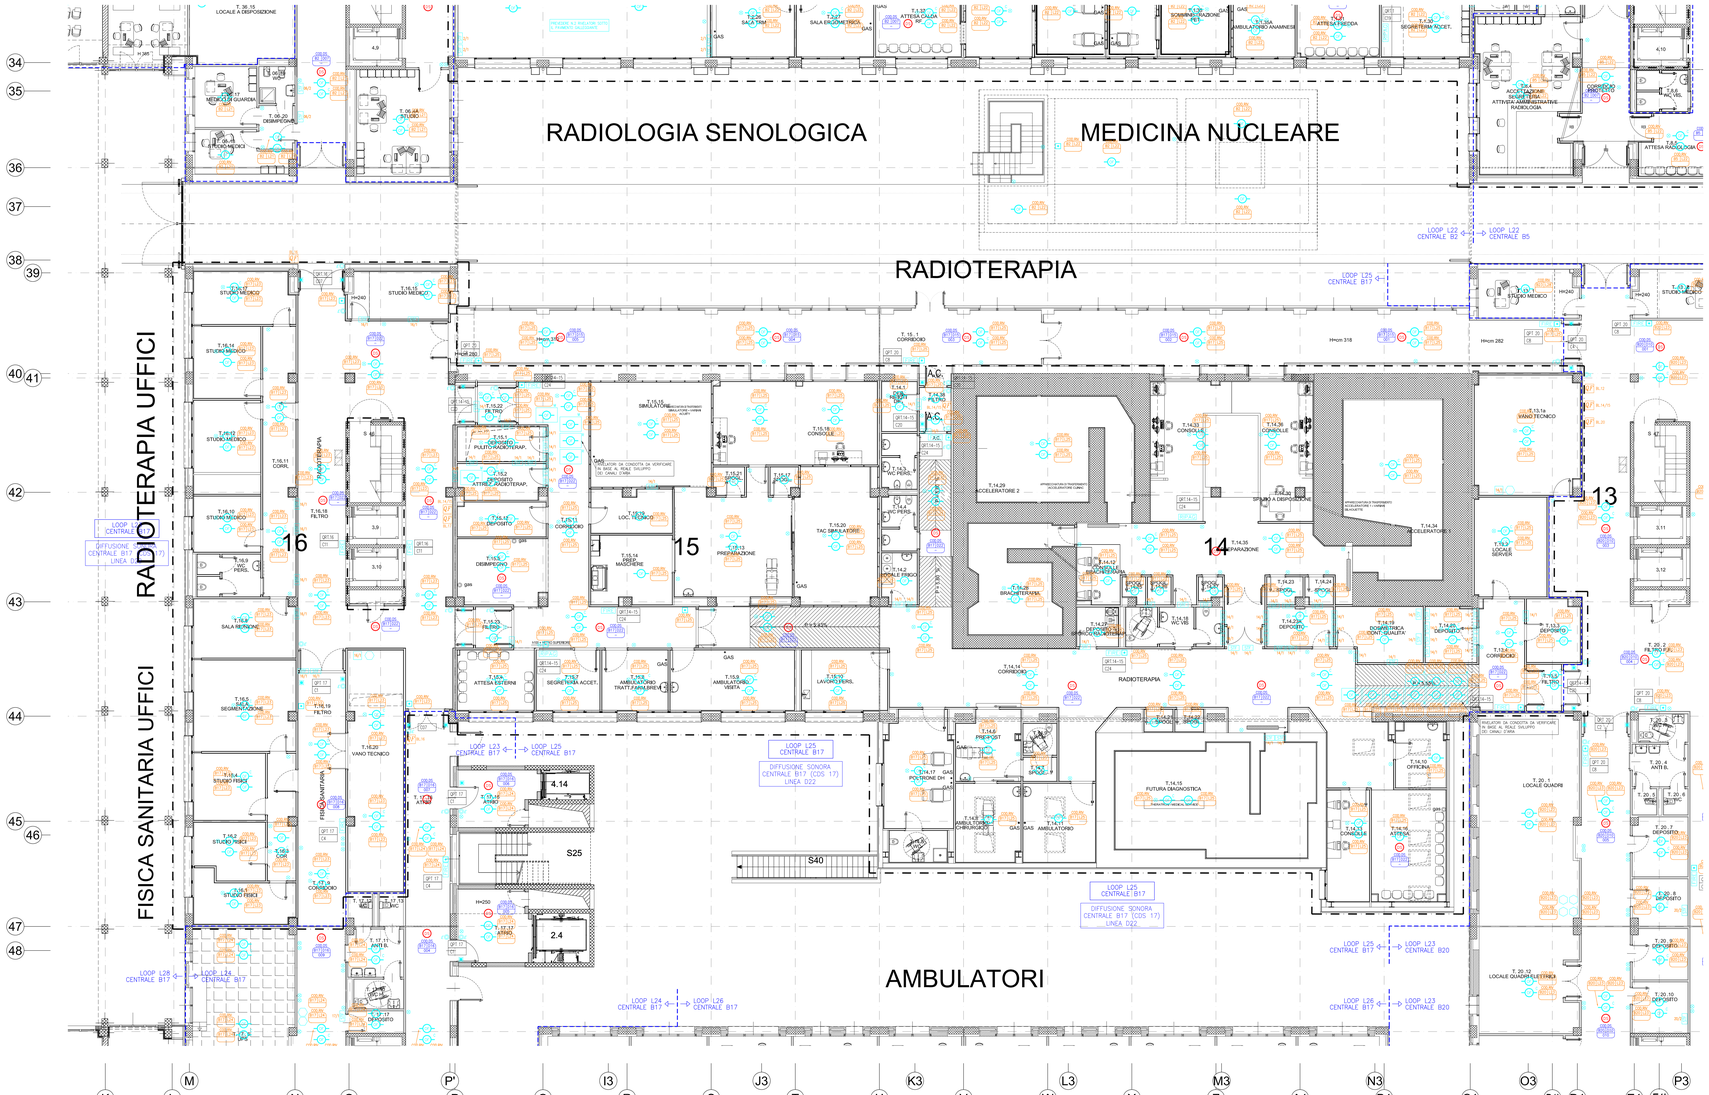

LEGENDA SIMBOLI – IMPIANTO RIVELAZIONE INCENDIO

SIMBOLO	DESCRIZIONE
	RIVELATORE OTTICO DI FUMO
	RIVELATORE OTTICO DI FUMO INSTALLATO ENTRO CONTROSOFFITTO CON SPIA PILOTA
	RIVELATORE OTTICO DI FUMO INSTALLATO ENTRO PAVIMENTO CALLEGGIANTE CON SPIA PILOTA
	RIVELATORE OTTICO DI FUMO CON CAMERA DI ANALISI PER CAMERA DI VENTILAZIONE (M=MANDATA, R=RIPRESA)
	RIVELATORE OTTICO DI FUMO DI TIPO A BARRIERA EMITTENTE–RICEVENTE
	RISCONTRO PER RIVELATORE A BARRIERA
	RIVELATORE TERMOVELOCIMETRICO
	RIVELATORE DI GAS METANO
	RIVELATORE A DECREMENTO DI OSSIGENO
	RIVELATORE DI MONOSSIDO DI CARBONIO
	RIVELATORE DI VAPORI DI BENZINA
	SPIA DI SEGNALAZIONE REMOTA
	PULSANTE MANUALE DI ALLARME INCENDIO
	MODULO PER COMANDO RELE' ENTRO QUADRO SBLOCCO PORTE REI
	QUADRETTO A RELE' PER COMANDO SERRANDE TAGLIAFUOCO
	SERRANDA TAGLIAFUOCO
	PULSANTE DI SGANCIO ELETTROMAGNETI PORTE REI
	PANNELLO OTTICO/ACUSTICO SEGNALAZIONE ALLARME INCENDIO
	MODULO DI COMANDO INDIRIZZABILE
	PANNELLO DI RIPETIZIONE ALLARME INCENDIO
	ELETTROMAGNETI PORTE REI
	CENTRALE ANTINCENDIO
	ALLARME ACUSTICO PER ESTERNO PER IMPIANTO RIVELAZIONE INCENDI
	ISOLATORE PER RIVELATORE OTTICO DI FUMO
	QUADRO GESTIONE ALLARMI FILTRO CON BLOCCO OSPEDALIERO DI RIFERIMENTO
	IDENTIFICAZIONE COLLEGAMENTO RIVELAZIONE INCENDI: 1 – CENTRALE DI PERTINENZA 2 – LOOP 3 – NUMERO PROGRESSIVO
	ALTOPARLANTE DA PARETE
	PREDISPOSIZIONE ALTOPARLANTE DA PARETE
	DIFFUSORE A TROMBA
	ALTOPARLANTE CIRCOLARE DA CONTROSOFFITTO
	CENTRALE DIFFUSIONE SONORA
	IDENTIFICAZIONE COLLEGAMENTO DIFFUSIONE SONORA: 1 – CENTRALE DI PERTINENZA 2 – LINEA 3 – NUMERO PROGRESSIVO
	IDENTIFICAZIONE CIRCUITI: 1 – QUADRO DI PERTINENZA 2 – LINEA DI ALIMENTAZIONE

NOTE:

ZONA ESISTENTE NON SOGGETTA AD INTERVENTI ARCHITETTONICI E IMPIANTISTICI SIGNIFICATIVI

– GLI IMPIANTI RAPPRESENTATI CON TRATTO PIU' CHIARO SONO ESISTENTI

– LE TARGHE OTTICO ACUSTICHE, I MAGNETI DELLE PORTE REI E GLI ALTOPARLANTI DI DIFFUSIONE MESSAGGI DI EVAQUAZIONE SARANNO ALIMENTATI CON CAVO RESISTENTE AL FUOCO RF 31-22 (UNI9795)

– I LOOP ANTINCENDIO E LE LINEE RESISTENTI AL FUOCO DEGLI IMPIANTI RIVELAZIONE INCENDI E DIFFUSIONE SONORA SARANNO POSATI IN APPOSITO SOMMARTO DEL CANALE DEDICATO AGLI IMPIANTI SPECIALI

KEY PLAN

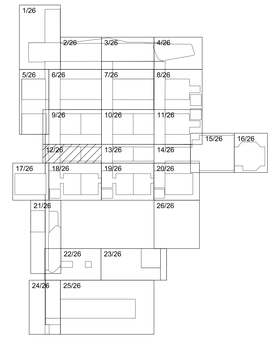

IDENTIFICAZIONE LIMITE AREA INTERVENTO ALTE TECNOLOGIE

Rev.	Data	Descrizione	CONSORZIO CONA		CONA IMPIANTI		
			Verifica	Approvaz.	Verifica	Approvaz.	Redazione
0	20/07/2009	EMISSIONE PER COSTRUZIONE				BFAMILI	FERRI MET
1	16/05/2011	REVISIONE AS-BUILT			FERRI	FERRI	MET
2							
3							
4							
5							

AZIENDA OSPEDALIERA UNIVERSITARIA DI FERRARA

COMPLETAMENTO DELLA NUOVA SEDE DELL'ARCISPEDALE SANT'ANNA IN CONA (FE)
TRAMITE CONCESSIONE DI PROGETTAZIONE DEFINITIVA ED ESECUTIVA, COSTRUZIONE E GESTIONE

AREE ALTE TECNOLOGIE

PROGETTO ESECUTIVO

Concessionaria: **PROG.ESTE Spa**
Affidataria lavori di progettazione e costruzione: **CONSORZIO CONA**

Sinteco Engineering

SINTECO ENGINEERING S.r.l.,
Via Rincrosso, 29 - 44100 Ferrara
Tel. +39.0532.760911
Fax +39.0532.760911
info@sintecongineering.it
www.sintecongineering.it

Coordinamento: Ing. Domenico Mitaritonna
Progettazione architettonica: Arch. Marino Fei
Collaboratori progetto architettonico: Ing. Stefano Franceschini, Arch. Marcella Leoni, Geom. Massimo Campi
Arch. Elisa Bertoni, Arch. Maria Chiara Bonora

Progettazione impianti elettrici: CONSBLIM s.r.l. - Firenze, Ing. Leopoldo D' Ruggero
Progettazione impianti meccanici: CONSBLIM s.r.l. - Firenze, Ing. Paolo F. Brescd
Progettazione strutturale: INTECH s.r.l. - Ferrara, Ing. Francesco Mascellani

IMPRESA ESECUTRICE IMPIANTI ELETTRICI
CONA IMPIANTI
SOCIETA' CONSORTILE a R.L.
V.LE LINCOLN 64/A
44124 BOLOGNA (BO)
BUSI IMPIANTI S.p.A.
Divisione SIB
IMPIANTI
BOLOGNA – ITALY

IMPRESE COSTRUTTRICI E GESTIONALI

CMB - Carpi (MO)-Mandataria-
COOP. COSTRUZIONI - BO
CMR - Rho (Pagenta (FE)
CMS - Bologna
COOP. MURATORI CNR - Ferrara
BUSI IMPIANTI - Bologna
SINTEXCAL - Ferrara
Ing.SARTI G.&C. - Poggio R. (FE)
TUBI COSTRUZIONI - Ferrara
DALVIA - Ferrara
SIRIAM - Milano
HERA - Cassana (FE)
ITALGUFERA Elettrica - Ferrara
CEDAS - Copparo (FE)
C.I.R. - Reggio Emilia
SERENISSIMA RIST. - Vicenza
COOPSER - Ferrara
COOP SERVIZE - Cavriago (RE)
Impresa ZANIBONI Angelo & S.
Impresa BERTONCELLI - FE

Rev.	Data	Descrizione	CONSORZIO CONA		CONA IMPIANTI		
			Verifica	Approvaz.	Verifica	Approvaz.	Redatto
1	16/05/2011	REVISIONE AS-BUILT			FERRI	FERRI	MET

Denominazione:

IMPIANTI RIVELAZIONE INCENDI E DIFFUSIONE SONORA
PIANO QUOTA 0,00 - R.12/26 - BLOCCO 14, 15, 16, 50

Codice elaborato: E H T C E E 2 5 3 1 1

Codice commessa: 0 0 0 0 1

FILE: RIVINC_PT_R01_AAT.DWG

SCALA: 1:100

FORMATO: A0