SERVIZIO SANITARIO REGIONALE
EMILIA-ROMAGNA
Azienda Ospedaliero - Universitaria di Bologna

Policlinico S. Orsola-Malpighi

ALMA MATER STUDIORUM
UNIVERSITÀ DI BOLOGNA

PROGETTO P/- -/2014

PADIGLIONE n. 20 LABORATORIO CENTRALIZZATO

RILIEVO ARCHITETTONICO

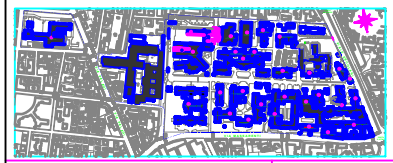

Spazio per autorizzazione Enti

DETERMINA	
PROTOCOLLO COMUNE P.G.	
NUMERO PROGRESSIVO	

Committente/Proprietà:
DIRETTORE GENERALE: Dr. Sergio VENTURI

DIRETTORE SANITARIO Dr. Mario CAVALLI
DIRETTORE AMMINISTRATIVO Dr.ssa Marzia CAVAZZA

Dipartimento Tecnico
Progettazione, Sviluppo ed Investimenti
Resp.le Dott. Ing. Daniela PEDRINI
Gestione del Patrimonio
Resp.le Dott. Ing. Ivan FRASCARI

COORDINAMENTO ATTIVITA' TECNICHE INTEGRATE
GRUPPO DI LAVORO:

INCARICHI ESTERNI

AGGIORNAMENTI	OGGETTO:	COMMESSA:
1	PLANIMETRIA PIANO PRIMO INDIVIDUAZIONE AREA ANALITICA	
2		
3		
4		TAVOLA : 03
5	DATA: 8 Gennaio 2014	SCALA: 1:100
6	DISEGNATO DA: Anita Garbin	FILE: 20P1SA.DWG

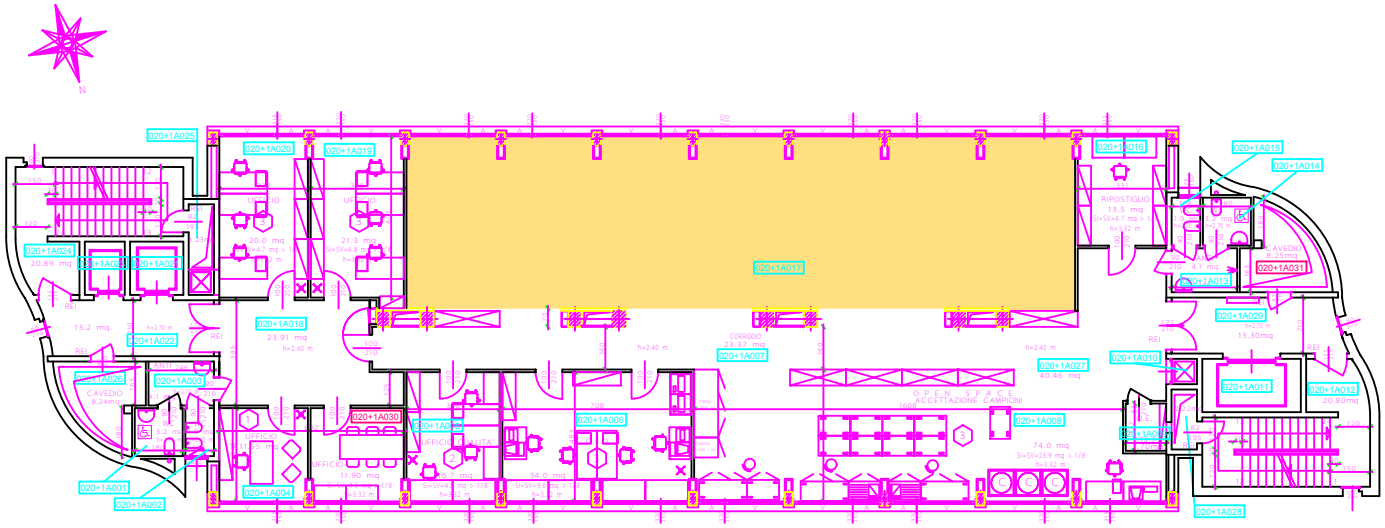

AREA OGGETTO DI GARA