

- AREE MODIFICATE PERIZIA
- AREE NON OGGETTO DELL'APPALTO
- AREA SOSPESA

INFISSI A TAGLIO TERMICO IN PROFILATI IN LEGA DI ALLUMINIO AD ISOLAMENTO TERMICO, CON APERTURA AD ANTA ED ANTA-RIBALTA, VOCE DI E.P. 4 M.01 a. COMPLETE DI VENEZIANA PER VETROCAMERA, CON ORIENTAMENTO MANUALE DELLE LAMELLE, VOCE DI E.P. N.120 - Dimensioni: 321x264


ARREDI E ATTREZZATURE NON IN APPALTO:

- T

TRITAPADELLE
- G

PRODUTTORE GHIACCIO

- ARREDI COMPRESI NELL'APPALTO
- NUOVI ARREDI COMPRESI NELL'APPALTO
- ARREDI NON COMPRESI NELL'APPALTO

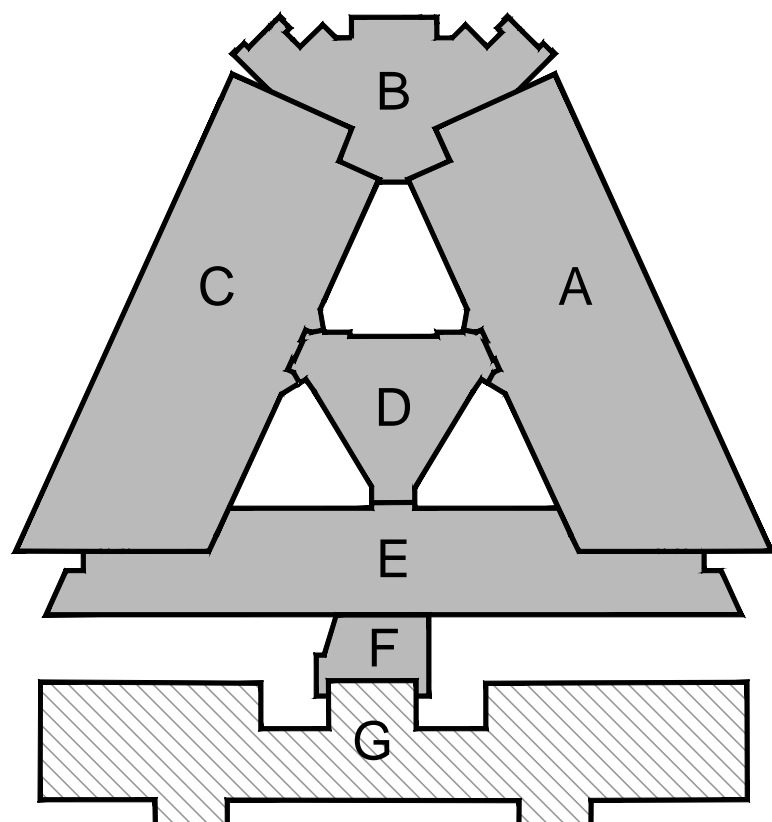


PIANTA CHIAVE ALI FABBRICATO

PIANO	QUOTA	DESTINAZIONE / REPARTI
INTERMATTO	-7.80	PARCHEGGIO PER IL PERSONALE
SEMINTERMATTO	-6.90	AREA RADIOLOGICA - IMPIANTI MEDICINE SOTTERRANEA
TERRAZZA	-6.00	AREA CARDIOLOGICA E CARDIOCHIRURGICA - AMBULATORIO CARDIOLOGICO E CARDIOCHIRURGICA PEDIATRICA
PRIMO	+4.00	AREA ODONTOLOGICA
SECONDO	+6.10	AREA ODONTOLOGICA
TERZO	+10.10	AREA TERAPIA INTENSIVA CARDIOLOGICA - AREA TERAPIA INTENSIVA POST-OPERATORIA
QUARTO	+16.60	AREA SALE EMOGRAFICA E RADIOLOGICA INTERDISTRETTO - AREA SALE OPERATORIE
QUINTO	+21.10	CENTRALE IMPIANTI TECNOLOGICI

SIMBOLO	DESCRIZIONE
	STRUTTURA TAGLIAFUOCO REI 120
	PORTA RESISTENTE AL FUOCO REI 120
	INFISSO CON SISTEMA DI APERTURA AUTOMATICA VERSO L'ESTERNO, A SEGUITO DELL'ATTIVAZIONE DEL DISPOSITIVO ELETTRONICO DI SICUREZZA DELLE PORTE RESISTENTI AL FUOCO REI 120. INFISSO SARANNO DOTATI ANCHE DI DISPOSITIVO DI APERTURA A COMANDO MANUALE, POSTO IN POSIZIONE SEGNALEATA, IL QUALE NON RIMARRA AZIONE NENTR'UN AZIONE QUANDO IN POSIZIONE DI APERTURA.
	ELEVATORE ANTINCENDIO
	FILTRO IN SOVRAPRESSIONE

**SERVIZIO SANITARIO REGIONALE**  
EMILIA-ROMAGNA  
Azienda Ospedaliera - Università di Bologna  
  
Policlinico S. Orsola-Malpighi

PROGETTO P/12/2014  
• INTERVENTO AP 35 "AMMODERNAMENTO TECNOLOGICO, APPARECCHIATURE SANITARIE, APPARECCHIATURE INFORMATICHE E ACQUISIZIONE DI ARREDI"  
POLO CARDIO-TORACO-VASCOLARE 4° PIANO ALA C SALE IBRIDE E DI EMODINAMICA

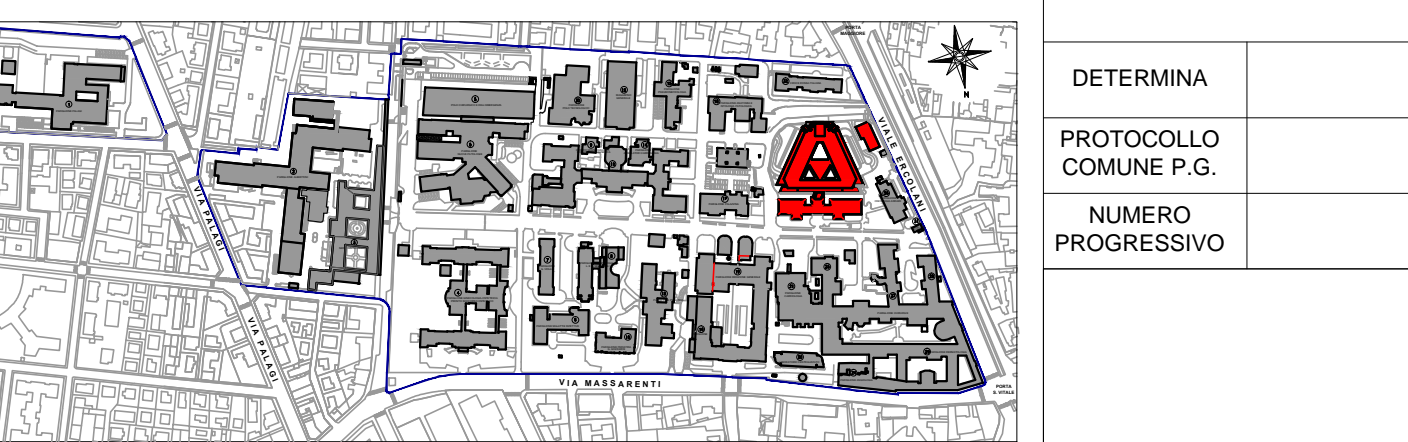

Completamento  
DIRETTORE GENERALE Dott. Sergio VENTURI

DIRETTORE SANITARIO Dott. Mario CAVALLI  
DIRETTORE AMMINISTRATIVO Dott.ssa Marzia CAVAZZA

DIPARTIMENTO TECNICO  
GRUPPO DI LAVORO:  
Dott. Ing. Daniela PEDRINI  
Dott. Ing. Massimo SALTURI  
Per. Ing. Denis SCALZARINI  
Per. Ing. Nanni ROZZOLI  
Per. Ing. Giancarlo AMORATI  
Per. Ing. Gianni NEGRONI

AGGIORNAMENTI	OGGETTO	COMMESSA
1/16/01/2013	PIANTA PIANO SEMINTERMATTO STATO ATTUALE	//
2	LAYOUT E COMPARTIMENTAZIONI	TAVOLA:
3		
4	DATA: 18 Giugno 2014	SCALA: 1:100
5	DISEGNATO DA: Gianni negroni	FILE
6		

PIANTA PIANO SEMINTERMATTO  
SCALA 1:100

NOTA BENE:  
• IL PRESENTE ELABORATO E' VALIDO AI SOLI FINI DELL'IDENTIFICAZIONE DELLE DESTINAZIONI FUNZIONALI DEI LOCALI, DELLE GEOMETRIE DEI LOCALI INTERESSATI DALLA VARIANTE E DELLE VARIAZIONI ALLE COMPARTIMENTAZIONI ANTINCENDIO.  
• LE AREE NON IDENTIFICATE CON IL RETINO GIALLO NON SONO SOGGETTE A VARIANTE  
• SI RIMANDA AGLI ELABORATI SPECIFICI PER TUTTE LE ALTRE SPECIFICHE TECNICHE E PRESTAZIONALI (AD ES. STRUTTURE, IMPIANTI, FINITURE, ECC.).

NOTA BENE: NELL'AREA EVIDENZIATA, IL CORRETTO POSIZIONAMENTO DELLE PORTE È STATO DISEGNATO E VA RECEPITO COME DA NS. PROT. N.29 DEL 17/01/2012