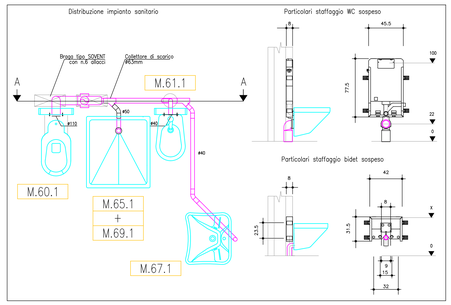

RETE IDRICA DEL PIANO ANCORA DA REALIZZARE : E' STATA ESCLUSIVAMENTE CORRETTA IN BASE ALLE MODIFICHE DI PV5

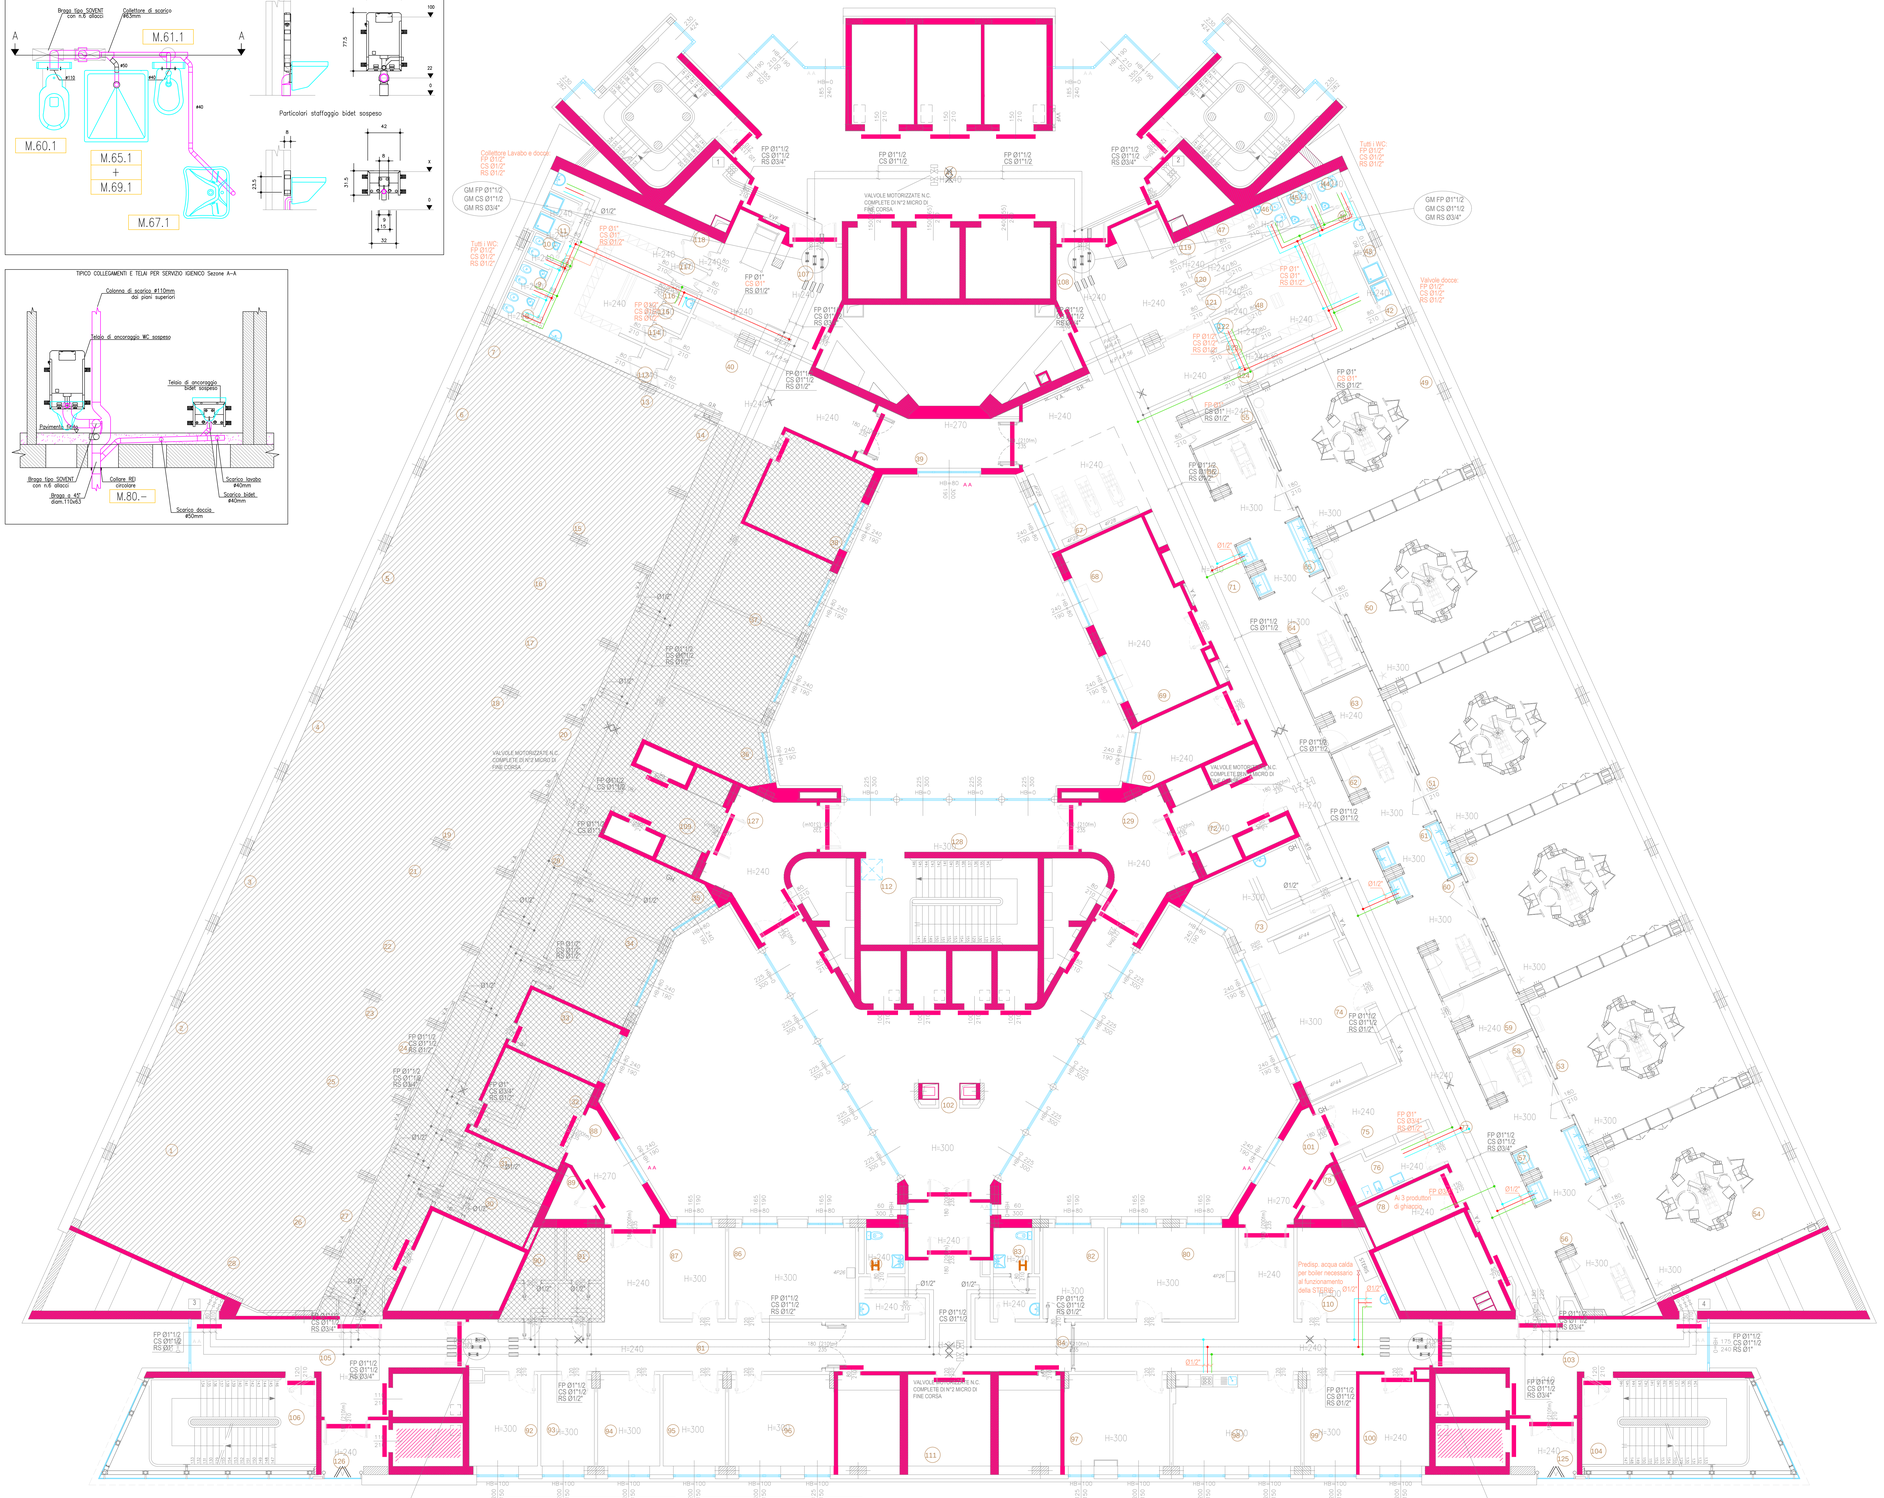

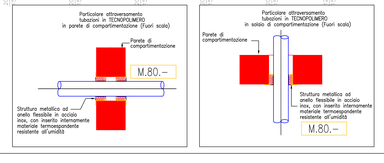

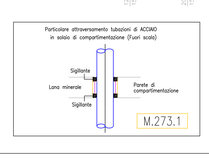

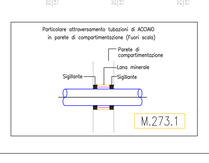

NOTE PER SANITARIO/SCARICHI

NB. PREVEDERE TAPPI DI ISPEZIONE ALLA BASE DI OGNI COLONNA DI SCARICO SONO INOLTRE DA REALIZZARE TAPPI DI ISPEZIONE NEI TRATTI ORIZZONTALI

DIAMETRI ATTACCHI DI SCARICO SINGOLI UTILILIZZI:

LAVABO-LAVABO CLINICO-BIDET-PROD. GH.	DN 40
WC NORMALE E PER DISABILI	DN 110
LAVAPADELLE	DN 110
VUOTATOIO	DN 110
VASCA PER DISABILI E NORMALE	DN 50
DOCCIA E DOCCIA FILO PAVIMENTO	DN 50
PILOZZO-LAVELLO	DN 50

N1 = PREDISPOSIZIONE Ø50 PER LAVABO SINGOLO POSTO IN TERAPIA INTENSIVA
N2 = SIFONE DIALIZZATO Ø50

NB. NEI VARI SERVIZI SONO RAPPRESENTATI SOLAMENTE I DIAMETRI DELLE TUBAZIONI CHE SI STACCANO DAI MONTANTI. QUESTI DIAMETRI CORRISPONDONO ANCHE ALLE VALVOLE DI INTERCETTAZIONE A CAPPUCCIO CROMATO. LE TUBAZIONI INTERNE AI VARI SERVIZI PER I VARI UTILIZZI SONO DA REALIZZARE IN TRACCIA A PARETE O A PAVIMENTO.

DIAMETRI ATTACCHI PER H20 FREDDA/CALDA AGLI UTILILIZZI:

LAVABO-DOCCIA-BIDET	Ø1/2"
WC NORMALE E PER DISABILI (SOLO FREDDA)	Ø1/2"
LAVAPADELLE	Ø3/4"
VUOTATOIO	Ø1/2"
VASCA PER DISABILI E NORMALE	Ø1/2"
PRODUTTORE DI GHIACCIO (SOLO FREDDA)	Ø1/2"

SERVIZIO SANITARIO REGIONALE
EMILIA-ROMAGNA
Azienda Ospedaliero - Universitaria di Bologna

Policlinico S. Orsola-Malpighi

ALMA MATER STUDIORUM
UNIVERSITÀ DI BOLOGNA

- **INTERVENTO 1/C "POLO CARDIOVASCOLARE" (PROGRAMMA AREA METROPOLITANA);**
- **INTERVENTO L.18 "REALIZZAZIONE DEL POLO CARDIOVASCOLARE" (PROGRAMMA REGIONALE ALLEGATO L - DELIBERA DI ASSEMBLEA LEGISLATIVA N. 263 DEL 27 OTTOBRE 2009);**
- **INTERVENTO M. 13 "REALIZZAZIONE DEL POLO CARDIO-TORACO-VASCOLARE" (PROGRAMMA REGIONALE ALLEGATO M - DELIBERA DI ASSEMBLEA LEGISLATIVA N. 29 DEL 6 DICEMBRE 2010).**

ORDINE DI SERVIZIO N°41

Spazio per autorizzazione Enti

Committente/Proprietà
DIRETTORE GENERALE Dott. Sergio VENTURI

DIRETTORE SANITARIO Dott. Mario CAVALLI

Coordinamento Attività Tecniche Integrate
Direzione Progettazione, Sviluppo, Investimenti
Resp.le Dott. Ing. Daniela PEDRINI

COORDINAMENTO ATTIVITA' TECNICHE INTEGRATE
Responsabile Unico del Procedimento:
Dott. Ing. Daniela Pedrini

Referente Tecnico:
Dott. Ing. Mariangela Salturi

INCARICHI ESTERNI
Raggruppamento Temporaneo di Progettisti
Picchi - Barbieri - Parenti - Rizzoli - Zanni

Capogruppo
Prof. Ing. Gianni Picchi

Progettista Architettonico/ CSP
Arch. Marco Rizzoli

Progettista Strutture
Ing. Aldo Barbieri

Progettista Impianti Meccanici
Per. Ind. Giacomo Parenti

Progettista Impianti Elettrici
Ing. Luciano Zanni

Direttore dei lavori/CSE
Arch. Marco Rizzoli

Direttore Operativo Opere Edili
Arch. Iolanda la Gatta

Direttore Operativo delle Strutture
Ing. Aldo Barbieri

Direttore Operativo Impianti Meccanici
Per. Ind. Giacomo Parenti

Direttore Operativo Impianti Elettrici
Ing. Luciano Zanni

AGGIORNAMENTI		OGGETTO:		COMMESSA: **132/09**
1	Marzo 2013	**IMP.TI MECCANICI** **Pianta Piano Quarto** **IMPIANTO IDRICO SANITARIO**		CATEGORIA: **M**
2				FASE: **PE**
3				TAVOLA : **IS10**
4				
5		DATA: Marzo 2013	SCALA: 1:100	
6		DISEGNATO DA: DL	FILE: ---	