

AREE MODIFICATE PERIZIA

AREE NON OGGETTO DELL'APPALTO

AREA SOSPESA

ARREDI COMPRESI NELL'APPALTO


ARREDI E ATTREZZATURE NON IN APPALTO:

T TRITAFELLE

G PRODUZIONE GHIACCIO

INFISSI A TAGLIO TERMICO IN PROFILATI IN LEGA DI ALLUMINIO AD ISOLAMENTO TERMICO, CON APERTURA AD ANTA ED ANTA-RIBALTA, VOCE DI E.P. 4 M.O.I. a COMPLETE DI VENEZIANA PER VETROCAMERA, CON ORIENTAMENTO MANUALE DELLE LAMELLE, VOCE DI E.P. N.P. 120 - Dimensioni: 221x161

INFISSI A TAGLIO TERMICO IN PROFILATI IN LEGA DI ALLUMINIO AD ISOLAMENTO TERMICO, CON APERTURA AD ANTA ED ANTA-RIBALTA, VOCE DI E.P. 4 M.O.I. a COMPLETE DI VENEZIANA PER VETROCAMERA, CON ORIENTAMENTO MANUALE DELLE LAMELLE, VOCE DI E.P. N.P. 120 - Dimensioni: 146x161

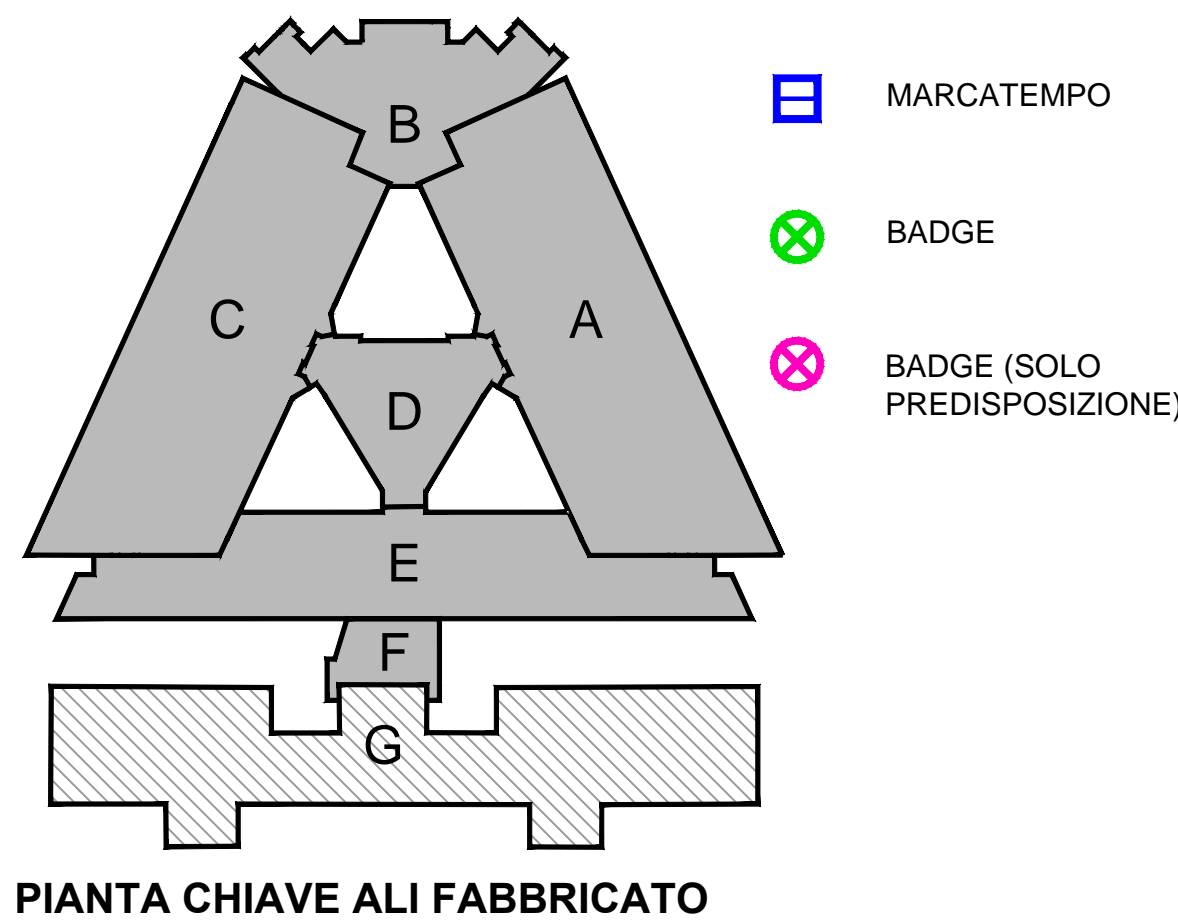

PIANTA CHIAVE ALI FABBRICATO

PIANO	QUOTA	DESTINAZIONE (REPARTI)
INTERVENTO	-7.80	PARCHEGIO PER IL PERSONALE
SEMIINTERVETO	-4.00	AREA MAGAZZINO LOGISTICO PERSONALE - IMPIANTI MECCANICI (DOTTOCENTRALI)
TERRA	-1.000	AREA CARDIOLOGICA E CARDIOCHIRURGICA (PEDIATRICA - AMBULATORIO CARDIOLOGICO E CARDIOCHIRURGICA PEDIATRICA)
PRIMO	+ 4.00	AREA ACCOGLIENZA
SECONDO	+ 8.10	AREA OSPEDIZIONE
TERZO	+ 12.10	AREA TERAPIA INTENSIVA CARDIOLOGICA, AREA TERAPIA INTENSIVA POST OPERATORIA
QUARTO	+ 16.10	AREA TERAPIA INTENSIVA CARDIOLOGICA, AREA TERAPIA INTENSIVA POST OPERATORIA
QUINTO	+ 21.10	CENTRALE IMPIANTI TECNOLOGICI

SIMBOLO	DESCRIZIONE
	STRUTTURA TAGLIATA FUORI DAL PIANO 120
	PORTA RESISTENTE AL FUOCO R120
SERVIZIO SANITARIO REGIONALE EMILIA-ROMAGNA Azienda Ospedaliera - Università di Bologna Policlinico S. Orsola-Malpighi

- INTERVENTO I. C. "POLO CARDIOVASCOLARE" (PROGRAMMA AREA METROPOLITANA);
- INTERVENTO L. 18 "REALIZZAZIONE DEL POLO CARDIOVASCOLARE" (PROGRAMMA REGIONALE ALLEGATO L - DELIBERA DI ASSEMBLEA LEGISLATIVA N. 263 DEL 27 OTTOBRE 2009);
- INTERVENTO M. 13 "REALIZZAZIONE DEL POLO CARDIO-TORACO-VASCOLARE" (PROGRAMMA REGIONALE ALLEGATO M - DELIBERA DI ASSEMBLEA LEGISLATIVA N. 29 DEL 6 DICEMBRE 2010);

ORDINE DI SERVIZIO N°41



Comitato/Progetto DIRETTORE GENERALE Dott. Sergio VENTURI

Comitato/Progetto DIRETTORE SANITARIO Dott. Mario CAVALLI

COORDINAMENTO ATTIVITA' TECNICHE INTEGRATE Responsabile Unico del Procedimento: Dott. Ing. Daniela Pasetti

AGGIORNAMENTI 1. Marzo 2013

OGGETTO: ALI A-B-C-D-E DISTRIBUZIONE IMPIANTI ELETTRICI F.M.+LUCE - PIANTE P. QUARTO

DATA: Marzo 2013

SCALA: 1:100

FILE: ---

COMMESSA: 132/09

CATEGORIA: ---

FASE: PE

TAVOLA: PV5-E07

PIANTA PIANO QUARTO

SCALA 1:100

NOTA BENE:  
- IL PRESENTE ELABORATO E' VALIDO AI SOLI FINI DELL'IDENTIFICAZIONE DELLE DESTINAZIONI FUNZIONALI DEI LOCALI, DELLE GEOMETRIE DEI LOCALI INTERESSATI DALLA VARIANTE E DELLE VARIAZIONI ALLE COMPARTIMENTAZIONI ANTINCENDIO.  
- LE AREE NON IDENTIFICATE CON IL RETINO GIALLO NON SONO SOGGETTE A VARIANTE.  
- SI RIMANDA ALLE ELABORAZIONI SPECIFICHE PER TUTTE LE ALTRE SPECIFICHE TECNICHE E PRESTAZIONALI (AD ES. STRUTTURE, IMPIANTI, ARREDI-ATTREZZATURE, FINITURE, ECC.).

LEGENDA IMPIANTI FM + LUCE			LEGENDA IMPIANTI FM + LUCE		
N. BR.	SIMBOLO	DESCRIZIONE	N. BR.	SIMBOLO	DESCRIZIONE
		QUADRO ELETTRICO	EL.7.15		PARETE RICASSATA NELLA PARETE TIPO SINCE 4000 1000 O SIMILARE
EL.1.6		CANALE 300x75mm CON SETTI SEPARATORI	EL.7.16		PARETE RICASSATA NELLA PARETE TIPO SINCE 4000 1000 O SIMILARE PER ILLUMINAZIONE SPECULARE
EL.1.7		CANALE 400x75mm CON SETTI SEPARATORI	EL.7.17		PLAFONIERA DA PARETE IP20 120W
EL.1.4		CANALE 300x75mm CON SETTI SEPARATORI	EL.7.18		APPLIQUE A SOFFITTO O A PARETE CON LAMPADA FCL 2x20W
EL.1.8		CANALE 300x75mm CON SETTI SEPARATORI	EL.7.19		PLAFONIERA 2x20W
EL.1.9		CANALE 300x75mm CON SETTI SEPARATORI	EL.7.20		PUNTO LUCE A PARETE PER ILLUMINAZIONE SPECULARE
EL.7.2		PLAFONIERA PSS 2x20W IN POLICARBONATO	EL.7.21		PLAFONIERA DA INCASSO PER LUCE NOTTURNA CON LAMPADA A INCANDESCENZA 5W
EL.7.24+7.3.7		PLAFONIERA PSS 2x20W IN POLICARBONATO CON GRUPPO AUTOMATICO DI EMERGENZA	EL.7.22		LAMPADA DI EMERGENZA AUTONOMINATA
EL.7.4		PLAFONIERA PSS 2x20W IN POLICARBONATO	EL.7.23		LAMPADA USCITA DI SICUREZZA 1x100W PERMANENTE
EL.7.4+EL.7.7		PLAFONIERA CON SCHERMO IN POLICARBONATO 2x20W	EL.7.24		LAMPADA DI EMERGENZA AUTONOMINATA DURATA 2h
EL.7.5		PLAFONIERA CON SCHERMO IN POLICARBONATO PSET 1x20W	EL.7.25		PULSANTE UNIPOLARE N.O. P. 20 COMANDO LUCI
EL.7.5+EL.7.7		PLAFONIERA CON SCHERMO IN POLICARBONATO PSET 2x20W	EL.7.26		PULSANTE UNIPOLARE N.O. P. 44 COMANDO LUCI
EL.7.6		PLAFONIERA CON SCHERMO IN POLICARBONATO PSET 2x20W	EL.7.27		INTERRUTTORE CON VARIATORE
EL.7.6+EL.7.7		PLAFONIERA CON SCHERMO IN POLICARBONATO PSET 2x20W	EL.7.28		INTERRUTTORE UNIPOLARE IP20
EL.7.29		PLAFONIERA CON SCHERMO IN POLICARBONATO PSET 2x20W	EL.7.29		INTERRUTTORE UNIPOLARE IP44
EL.7.2.01		PLAFONIERA ALETTATA PER CONTROSOFFITTI 3x20W	EL.7.30		DEVIATORE UNIPOLARE IP20
EL.7.3		PLAFONIERA CON OTTICA DIAM 40MM	EL.7.31		DEVIATORE UNIPOLARE IP44
EL.7.3		PLAFONIERA CON OTTICA DIAM 40MM	EL.7.32		INVERTITORE UNIPOLARE IP20
EL.7.10		FARETTI 1x150W ORIENTABILI	EL.7.33		PUNTO PRESA BIPASSO 2x10/16A-T
EL.7.11		PANNELLO DI INCASSO 2x20W	EL.7.34		PUNTO PRESA BIPASSO 2x10/16A-T
EL.7.19		PANNELLO DI INCASSO DA 2x20W	EL.7.35		PUNTO PRESA BIPASSO 2x10/16A-T
NPE.01		PLAFONIERA ALETTA METALLIZZATA INCASSO TIPO C	EL.7.4		PUNTO PRESA BIPASSO 2x10/16A-T
NPE.02		PLAFONIERA ALETTA METALLIZZATA INCASSO TIPO D	EL.7.18		PUNTO PRESA BIPASSO 2x10/16A-T
NPE.03		PLAFONIERA ALETTA METALLIZZATA INCASSO TIPO D	EL.7.21		PUNTO PRESA BIPASSO 2x10/16A-T
