AREE MODIFICATE PERIZIA

AREE NON OGGETTO DELL'APPALTO

AREA SOSPESA

ARREDI COMPRESI NELL'APPALTO

ARREDI E ATTREZZATURE NON IN APPALTO:

T TRITAPADELLE

G PRODUZIONE GHIACCIO

a15a-M a15b-M — INFISSI A TAGLIO TERMICO IN PROFILATI IN LEGA DI ALLUMINIO AD ISOLAMENTO TERMICO, CON APERTURA AD ANTA ED ANTA-RIBALTA, VOCE DI E.P. A.M.01.a. COMPLETE DI VENEZIANA PER VETROCAMERA, CON ORIENTAMENTO MANUALE DELLE LAMELLE, VOCE DI E.P. N.P.120 - Dimensioni: 221x161

a8-M — INFISSI A TAGLIO TERMICO IN PROFILATI IN LEGA DI ALLUMINIO AD ISOLAMENTO TERMICO, CON APERTURA AD ANTA ED ANTA-RIBALTA, VOCE DI E.P. A.M.01.a. COMPLETE DI VENEZIANA PER VETROCAMERA, CON ORIENTAMENTO MANUALE DELLE LAMELLE, VOCE DI E.P. N.P.120 - Dimensioni: 146x161

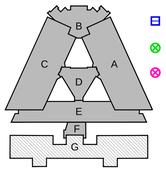

PIANTA CHIAVE ALI FABBRICATO

MARCATEMPO

BADGE

BADGE (SOLO PREDISPOSIZIONE)

PIANO	QUOTA	DESTINAZIONE / REPARTI
INTERRATO	- 7.84	PARCHEGGIO PER IL PERSONALE
SEMINTERRATO	- 4.50	AREA IMAGING - SPOGLIATO PERSONALE - IMPIANTI MECCANICI (SOTTOCENTRALI)
TERRA	+ 0.00	AREA CARDIOLOGIA E CARDIOCHIRURGIA PEDIATRICA - AMBULATORI CARDIOLOGIA E CARDIOCHIRURGIA PEDIATRICA
PRIMO	+ 4.96	AREA DEGENZE
SECONDO	+ 8.12	AREA DEGENZE
TERZO	+ 12.16	AREA TERAPIA INTENSIVA CARDIOLOGICA - AREA TERAPIA INTENSIVA POST-OPERATORIA
QUARTO	+ 15.84	AREA SALE ENDOVASCOLARI E RADIOLOGIA INTERVENTISTICA - AREA SALE OPERATORIE
QUINTO	+ 21.16	CENTRALE IMPIANTI TECNOLOGICO

SIMBOLO	DESCRIZIONE
	STRUTTURA TAGLIAFUOCO REI 120
	PORTA RESISTENTE AL FUOCO REI 120
AA	INFISSI CON SISTEMA DI APERTURA AUTOMATICA VERSO L'ESTERNO, A SEGUITO DELL'ATTIVAZIONE DEL DISPOSITIVO ELETTROMAGNETICO DI CHIUSURA DELLE PORTE RESISTENTI AL FUOCO DEL FILTRO STESSO. TALI INFISSI SARANNO DOTATI DI SISTEMA DI CHIUSURA AUTOMATICA IN CASO DI MANCANZA DI ENERGIA ELETTRICA IN POSIZIONE SEGNALATA, IL QUALE NON RICHIEDA LA SLEDGE, NETA DI AZIONARE QUANDO IN POSIZIONE DI APERTURA
	ELEVATORE ANTINCENDIO
FS	FILTRO IN SOVRAPRESSIONE

SERVIZIO SANITARIO REGIONALE
EMILIA-ROMAGNA
Azienda Ospedaliero - Universitaria di Bologna

ALMA MATER STUDIORUM
UNIVERSITÀ DI BOLOGNA

Policlinico S. Orsola-Malpighi

- **INTERVENTO 1/C "POLO CARDIOVASCOLARE" (PROGRAMMA AREA METROPOLITANA);**
- **INTERVENTO L.18 "REALIZZAZIONE DEL POLO CARDIOVASCOLARE" (PROGRAMMA REGIONALE ALLEGATO L - DELIBERA DI ASSEMBLEA LEGISLATIVA N. 263 DEL 27 OTTOBRE 2009);**
- **INTERVENTO M. 13 "REALIZZAZIONE DEL POLO CARDIO-TORACO-VASCOLARE" (PROGRAMMA REGIONALE ALLEGATO M - DELIBERA DI ASSEMBLEA LEGISLATIVA N. 29 DEL 6 DICEMBRE 2010).**

ORDINE DI SERVIZIO N°41

Spazio per autorizzazione Enti

Committente/Proponente
DIRETTORE GENERALE Dott. Sergio VENTURI

DIRETTORE SANITARIO Dott. Mario CAVALLI

Coordinamento Attività Tecniche Integrate
Direzione Progettazione, Sviluppo, Investimenti
Resp.le Dott. Ing. Daniela PEDRINI

COORDINAMENTO ATTIVITA' TECNICHE INTEGRATE
Responsabile Unico del Procedimento:
Dott. Ing. Daniela Pedrini

Referente Tecnico:
Dott. Ing. Mariangela Sallun

INCARICHI ESTERNI
Progettazione Temporanea di Progetto:
Picchi - Barbieri - Parenti - Rizzoli - Zanni

Capogruppo:
Prof. Ing. Gianni Picchi

Progettista Architettonico/ CSP
Arch. Marco Rizzoli

Progettista Strutture
Ing. Aldo Barbieri

Progettista Impianti Meccanici
Per. Ind. Giacomo Parenti

Progettista Impianti Elettrici
Ing. Luciano Zanni

Direttore dei lavori/CSE
Arch. Marco Rizzoli

Direttore Operativo Opere Edili
Arch. Arianda la Gatta

Direttore Operativo delle Strutture
Ing. Aldo Barbieri

Direttore Operativo Impianti Meccanici
Per. Ind. Giacomo Parenti

Direttore Operativo Impianti Elettrici
Ing. Luciano Zanni

AGGIORNAMENTI		OGGETTO:	COMMESSA: 13/09
1	Marzo 2013	ALI A-B-C-D-E	CATEGORIA: —
2		DISTRIBUZIONE IMPIANTI ELETTRICI SPECIALI	FASE: PE
3		- PIANTA P. QUARTO	TAVOLA: -
4			
5		DATA: Marzo 2013 / SCALA: 1:100	PV5-E15
6		DISEGNATO DA: DL / FILE: —	

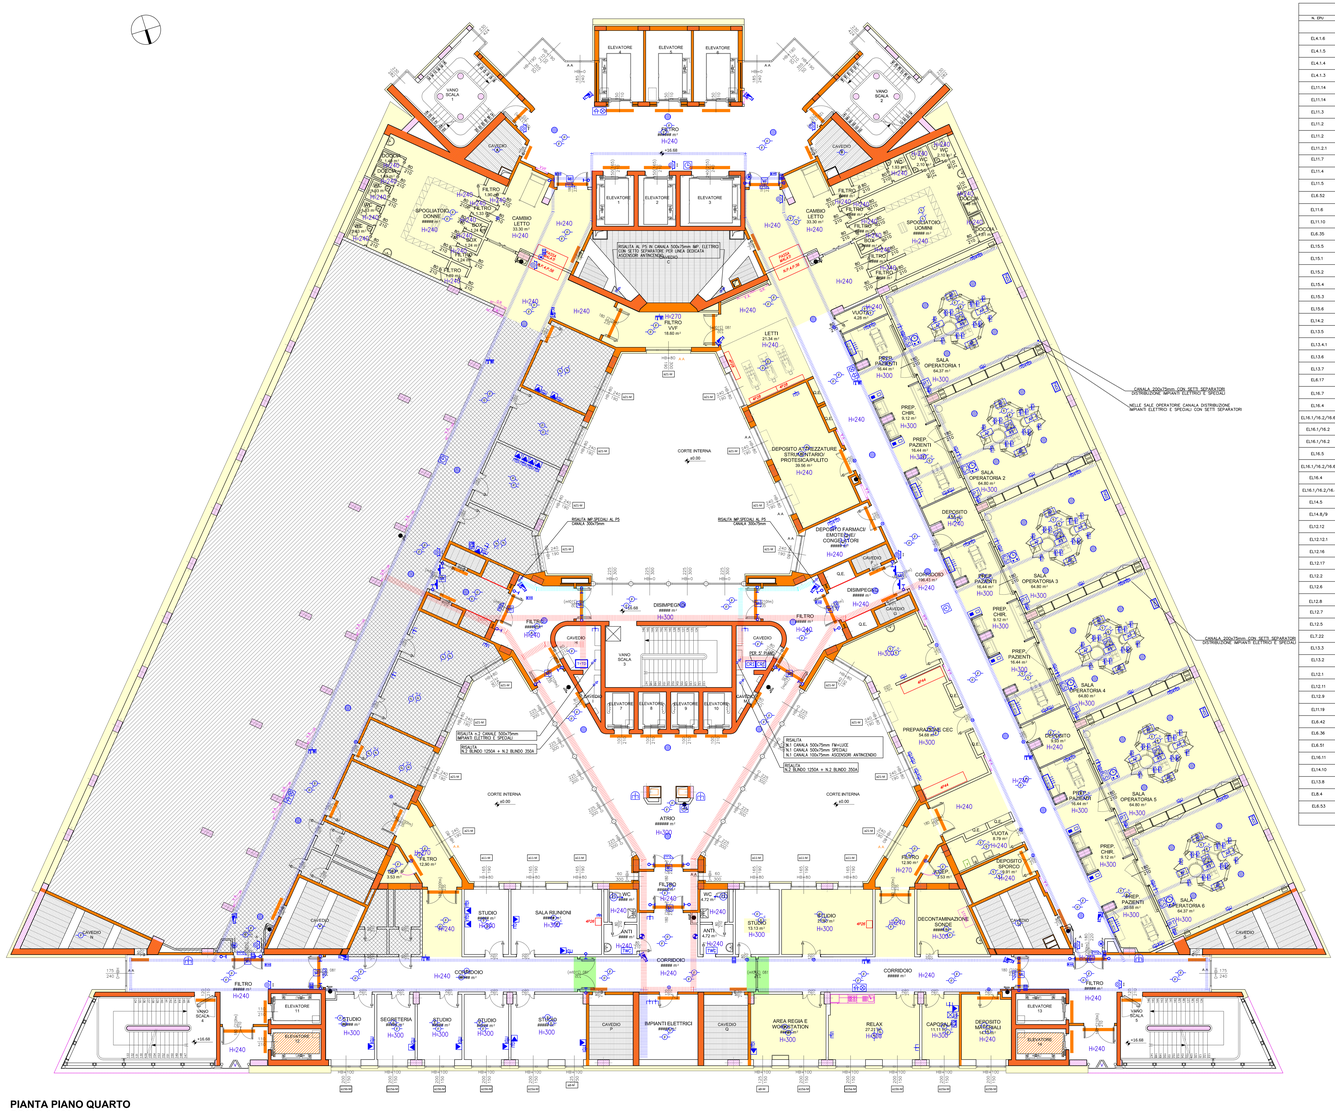
ELEVATORE
FILTRO
CAVEDIO
VANO SCALA
CAMBIO LETTO
SPOGLIATOIO DONNE
SPOGLIATOIO UOMINI
LETTI
VUOTO
SALA OPERATORIA 1
SALA OPERATORIA 2
SALA OPERATORIA 3
SALA OPERATORIA 4
SALA OPERATORIA 5
SALA OPERATORIA 6
PREP. PAZIENTI
PREP. CHIR.
DEPOSITO ASPIRATORI
DEPOSITO FARMACI EMOTERAPIA/ CONGELATORI
DEPOSITO ATTREZZATURE STRUMENTARIO / PROTESICA/PULITO
CORTE INTERNA
DISIMPEGNO
ATRIO
CORRIDOIO
PREPARAZIONE CEC
DECONTAMINAZIONE SONDE
STUDIO
SALA RIUNIONI
SEGRETERIA
IMPIANTI ELETTRICI
AREA REGIA E WORKSTATION
RELAX
CAPPELLA
CANALA 200x75mm CON SETTI SEPARATORI DISTRIBUZIONE IMPIANTI ELETTRICI E SPECIALI
CANALA 200x75mm CON SETTI SEPARATORI DISTRIBUZIONE IMPIANTI ELETTRICI E SPECIALI
NELLE SALE OPERATORIE CANALA DISTRIBUZIONE IMPIANTI ELETTRICI E SPECIALI CON SETTI SEPARATORI
RISALITA N°2 CANALI 500x75mm IMPIANTI ELETTRICI E SPECIALI
RISALITA N°1 N.1 BLINDO 1250A + N.2 BLINDO 200A
RISALITA N°1 CANALE 500x75mm IMPIANTI ELETTRICI E SPECIALI
RISALITA N°1 CANALE 500x75mm IMPIANTI ELETTRICI E SPECIALI
RISALITA N°1 CANALE 100x75mm ASCENSORI ANTINCENDIO
RISALITA N°1 N.1 BLINDO 1250A + N.2 BLINDO 200A
RISALITA N°1 CANALE 500x75mm IMPIANTI ELETTRICI E SPECIALI