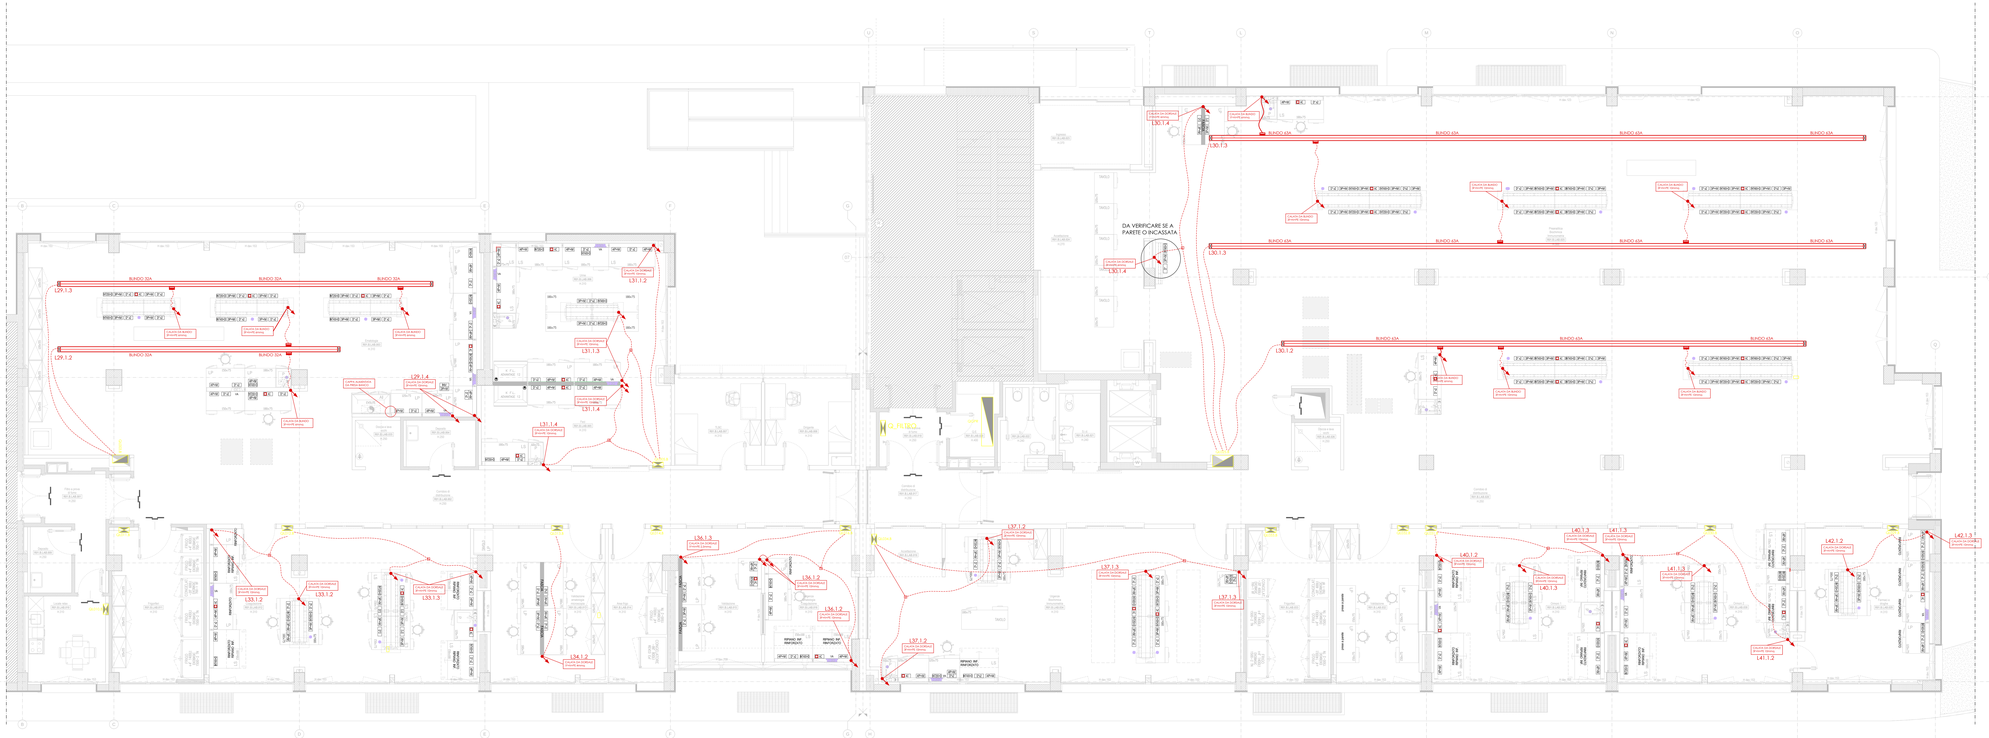

	BANCO DI LAVORO (tavolo BECO) con ALZATA POSTERIORE (ARGUIBILE in direzione con cerniere ed GAVER)
	BANCO DI LAVORO (tavolo BECO) con ALZATA POSTERIORE e LA GELLE (ARGUIBILE in direzione con cerniere ed gavers)
	BANCO DI LAVORO (BECO) FISSO A PIANO (NON ARGUIBILE in direzione)
	BANCO DI LAVORO CARRELLATO
	BANCO CARRELLATO COMPATTO
	TAVOLO DI LABORATORIO
	TRAVE TECNOLOGIA PORTESERVIZI (KARO Zeuna e SOFITTO)
	CAPPA CHIMICA "EVOLUTE"
	CAPPA FLUSSO LAMINARE
	ARMADIO da LABORATORIO H 200 con ante a battenti
	MENSOLA PORTAREAGENTI
	PENSILE FISSATO a MURO (vetri scorrevoli)
	MOBILETTO SOTTOBANCO da cm 100 2 ANTE BATTENTI
	MOBILETTO SOTTOBANCO da cm 60 1 ANTA BATTENTE
	CASSETTIERA SOTTOBANCO da cm 60
	PANNELLO VASCHETTA
	FILTRONCHI con bracciali
	SGABELLO con poggiapiedi

01	27-09-14	Aggiornamento generale	COSTA / BIFFI A.
00	05-12-13	PRIMA EMISSIONE	Pinto / BIFFI
Rev. n°	data	REVISIONE	PROGETTO: Dr. / APPROVATO: Dr.
PROGETTO	2013/088		N° ORDINE 68013-1/PR / TOAV. 150
CODICE			CAMPIONE / DIREZIONE CFI
MATERIALE		DIMENSIONI INGOMBRO ESPRESSE IN cm	Posizione / Quantità
COLORE			

ALHSI

ALTA SPECIALITÀ OSPEDALIERA
Azienda Unità Sanitaria Locale di Bologna
Azienda Ospedaliero-Universitaria
Ospedale Maggiore

DISTRIBUZIONE ARMADI
Ospedale Maggiore di Bologna
PROGETTO PRELIMINARE

ALLEGATO | SCALA | FORMATO | CAPITOLO | X

COMUNE DI BOLOGNA

SERVIZIO SANITARIO REGIONALE EMILIA-ROMAGNA
Azienda Unità Sanitaria Locale di Bologna
Azienda Ospedaliero-Universitaria
Ospedale Maggiore
Unità Operativa Staff Tecnico

Istituto delle Scienze Neurologiche
Istituto di Ricovero e Cura a Carattere Scientifico

N° PROGR.

DATA ESAME: GIUDIZIO: VERIFICATO/ESAUDITO/PRECISATO

TIMBRO E FIRMA DI CHI HA ESEGUITO LA VERIFICA/ESAUDIMENTO

PROCEDURA RISTRETTA N.15/2012 CONCESSIONE, PER LA PROGETTAZIONE DEFINITIVA, ESECUTIVA E GESTIONE DEL NUOVO LABORATORIO ANALISI OSPEDALE MAGGIORE DI BOLOGNA

DIREZIONE LAVORI

QUADRO DIRIGENTE: GEMMO S.p.a. Via Nicolò Tommaseo, 7/A - Trieste / Via Ariosto, 7 — Il Legale Rappresentante Dott. Ing. Massimo Nathan Nossan

SPAZIO RISERVATO PER APPROVAZIONE TITOLI EURLEX

PROGETTISTA ARCHITETTONICO: Dott. Arch. Roberto Lupi — L+ PARTNERS S.r.l. 27-00 Milano Via Maria Ce Gonzaga, 21

PROGETTISTA STRUTTURALE: Ing. Filippo Minerini — M-Ed Engineering S. Pellegrino, 3

PROGETTISTA IMPIANTISTICO: Dott. Ing. Paolo Trapella — STEP S.r.l. 27-00 Milano V. Fontanella, 37

PROGETTISTA IMPIANTISTICO: Dott. Ing. Paolo Trapella — STEP S.r.l. 27-00 Milano V. Fontanella, 37

PROGETTISTA ACUSTICO: Geom. Luca Ziglioli — L+ PARTNERS S.r.l. 27-00 Milano Via Maria Ce Gonzaga, 21

COORDINATORE SICUREZZA PER ESECUZIONE

PROGETTISTA IMPIANTI MECCANICI: Dott. Ing. Paolo Trapella — STEP S.r.l. 27-00 Milano V. Fontanella, 37

DIRETTORE GENERALE: Dott. Amministrazione Ripa di Meana

DIRETTORE SANITARIO: Dott. Ing. Pietro Emilio

DIRETTORE AMMINISTRATIVO: Dott. Ing. Paolo Trapella

DIREZIONE LAVORI

PROGETTO ESECUTIVO DI BOLOGNA

EDIFICIO: PALAZZINA LABORATORI		CODICE EDIFICIO: R01	CODICE PROG.: D1-1346
PIANO: RIALZATO: Ingressi, Laboratori			

CODICE ELABORATO

STATO DI PROGETTO: Cablate impianti elettrici per arredi tecnici

N° ELABORATO / NOME FILE: D1-1346_DL_IEST_R01_FMT_L80_302_A

ORIGINALE DIS. N.	DATA	CARATTERI	TOAV.	INTERVENTO AMBIENTALE/TIPO		Rev.	Data
			1:50			0	27-09-14
				ELENCO PIANTA / ARMADI Rev. 0 del 05/12/2013		1	

Linea acqua calda		Presa/luce interbloccata a pavimento	
Linea acqua fredda	LP	Presa LABORATORIO POSTERIORE	
Gratina Aspirante	LS	Presa LABORATORIO STRUTTURATO	
Linea Elettrica 220V	P	Presa in PILA PROPILENE	
Linea elettrica	AC	Presa in ACCIAIO INOX	
Gratina Aspirante		Pozzetto per bordo perimetrale radiale (circa 5 mm)	
Linea Gas		**TIPOLOGIA PARETI DIVISORIE**	
Tipologia piano di lavoro		Parete divisoria integrata nel banco	COMPLETAMENTE CIECA / con SOPRALUCE VETRO
Tipologia sgabelli		Alzata portaservizi - 1 livello	
		Alzata portaservizi - 2 livelli	

	Scatole di derivazione linea elettrica MONOFASE
1P+N	Quadro per PRESE MONOFASE 220V - Magnetotermici - linea MONOFASE
3P	Quadro per PRESE/FORZE220V presa bar
3P+(3N)	Quadro elettrico 220V - Linea 220 T Interbloccate MONOFASE + Differenziale 10A 30 mA
3P+(4N)	Quadro elettrico 220V - Linea 220 T Interbloccate TRIFASE + Differenziale 10A 30 mA
MC	Quadro elettrico - comando separatore con INVERTER
	GAS
	Riduttore di pressione per GAS COMPRESSA
	FLUIDI
A	Linea acqua fredda
E	Linea acqua calda
	Linea acqua demineralizzata
	SCARICHI
	Scarico acque in vasi
	Scarico lavo

AI	AP