OPERE E FORNITURE A CARICO DELL'IMPRESA ESECUTRICE

A	N. 4 SUPERFICI DI APPOGGIO A PAVIMENTO PER MAGNETE
– – –	TUBAZIONI IN PVC POSIZIONATE NEL CONTROSOFFITTO
	CANALINA ISPEZIONABILE A PAVIMENTO DIVISA IN DUE SETTI
	CANALINA ESTERNA A PAVIMENTO (500xh.220)

LE CANALIZZAZIONI INDICATE NEL LAYOUT SONO STRETTAMENTE RISERVATE AL COLLEGAMENTO TRA LE APPARECCHIATURE FORNITE DA GEMSI.

PARTICOLARI

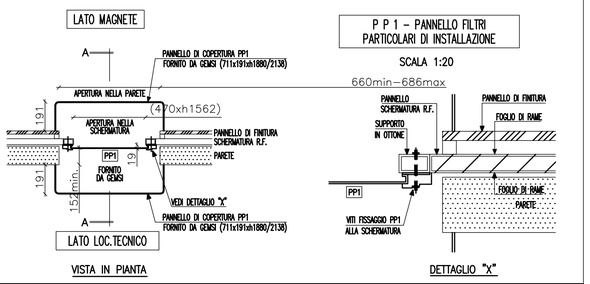

INSTALLAZIONE CON PAVIMENTO DEL LOCALE TECNICO SOPRAELEVATO RISPETTO AL PAVIMENTO DELLA SALA MAGNETE

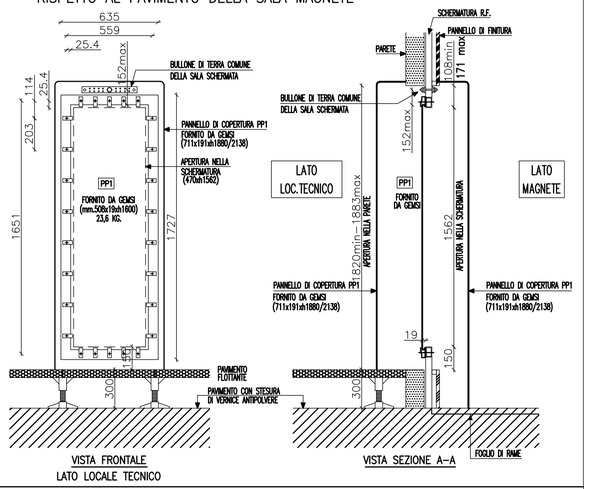

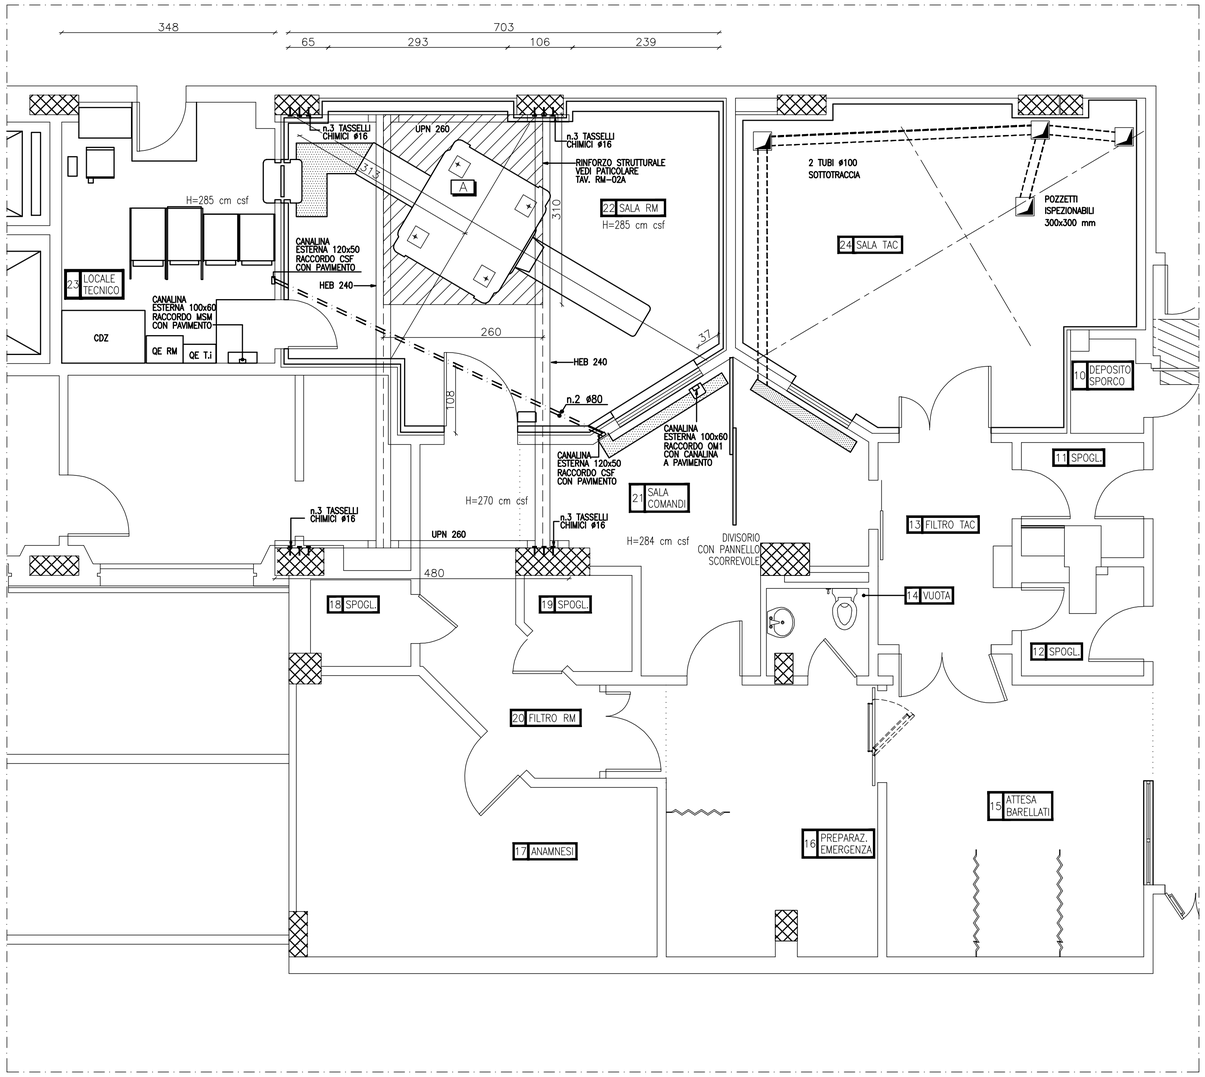

APPOGGI MAGNETE

SCALA 1:20

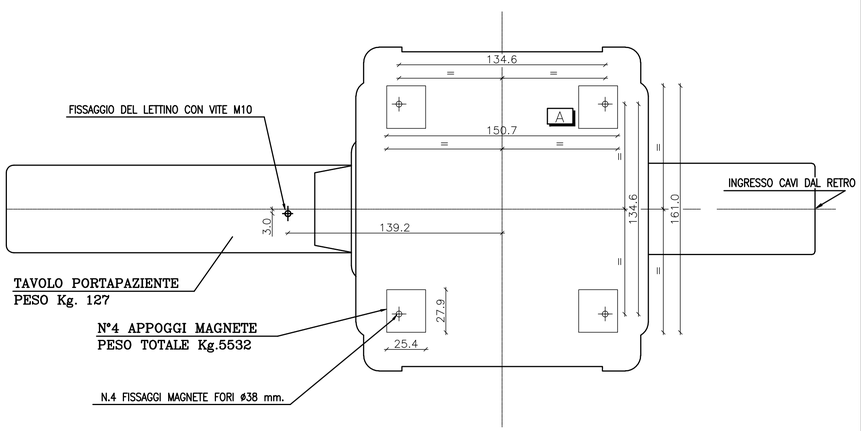

PARTICOLARE DEL RINFORZO STRUTTURALE

VEDERE TAVOLA N. RM–02A

PRESCRIZIONI PER I MATERIALI

* CEMENTO:	DOSAGGIO 3.5 Qli PER mc DI IMPASTO. RESISTENZA CARATTERISTICA Rbk > 250 kg/cmq (FONDAZIONE) Rbk > 350 kg/cmq (ELEVAZIONE)
* INERTI:	COMPOSIZIONE GRANULOMETRICA CONTINUA PROSSIMA ALLA CURVA TEORICA DI FUELLER.
* RAPPORTO A/C:	0.42 – 0.45
* SLUMP:	16 – 18 cm
* ACCIAIO PER CLS:	FeB 44 K

PARTICOLARE CANALINA ISPEZIONABILE

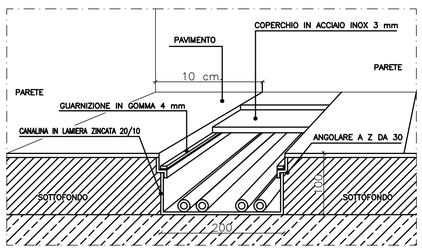

IL COMMITTENTE	IL PROGETTISTA	IL DIRETTORE DEI LAVORI	L'IMPRESA

REV. N.	DATA	DESCRIZIONE	FILE	VISTO
06	28–01–2004	as built	1325 RM–02–6.dwg	L.G.
05	19–12–2003	REVISIONE	1325 RM–02–5.dwg	FB
04	28–07–2003	REVISIONE	1325 RM–02–4.dwg	DDN
03	22–07–2003	REVISIONE	1325 RM–02–3.dwg	DDN
00	29–01–2003	EMISSIONE	1325 RM–02.dwg	L.G.

STRUCTURA
STUDIO DI PROGETTAZIONE E CONSULENZA PER L'INGEGNERIA CIVILE E STRUTTURALE DI ING. ALFREDO DI NUNZIO
20090 Pieve Emanuele (MI) Via Sardegna n.29
tel. 02–90.42.21.71 fax 02–90.72.73.72
e–mail: structura@tin.it

GE Medical Systems *Italia*

ARCHITECTURAL PLANNING

GE Medical Systems Italia S.p.A.– Viale Fulvio Testi 280, 20126 Milano, Italia
Tel: +39 2 64220.1, Fx: +39 2 64220.401
Sede legale: via V. Pisani 6, 20124 Milano

COMMITTENTE: ISTITUTI ORTOPEDICI RIZZOLI – BOLOGNA –		STR 1325/01	FDO N. –
OGGETTO: APPALTO CONCORSO PER LA FORNITURA ED INSTALLAZIONE A NOLEGGIO E/O ACQUISTO DI UN SISTEMA PER RISONANZA MAGNETICA NUCLEARE AD ALTO CAMPO SECONDO LA FORMULA CHIAVI IN MANO		DISEGNO N. RM–02	REV. N. 06as built
		SCALA 1:50	DATA 28–01–2004
INSTALLAZIONE APPARECCHIATURE OPERE STRUTTURALI		VISTO L.Giordano	

COPYRIGHT BY GE Medical Systems Italia