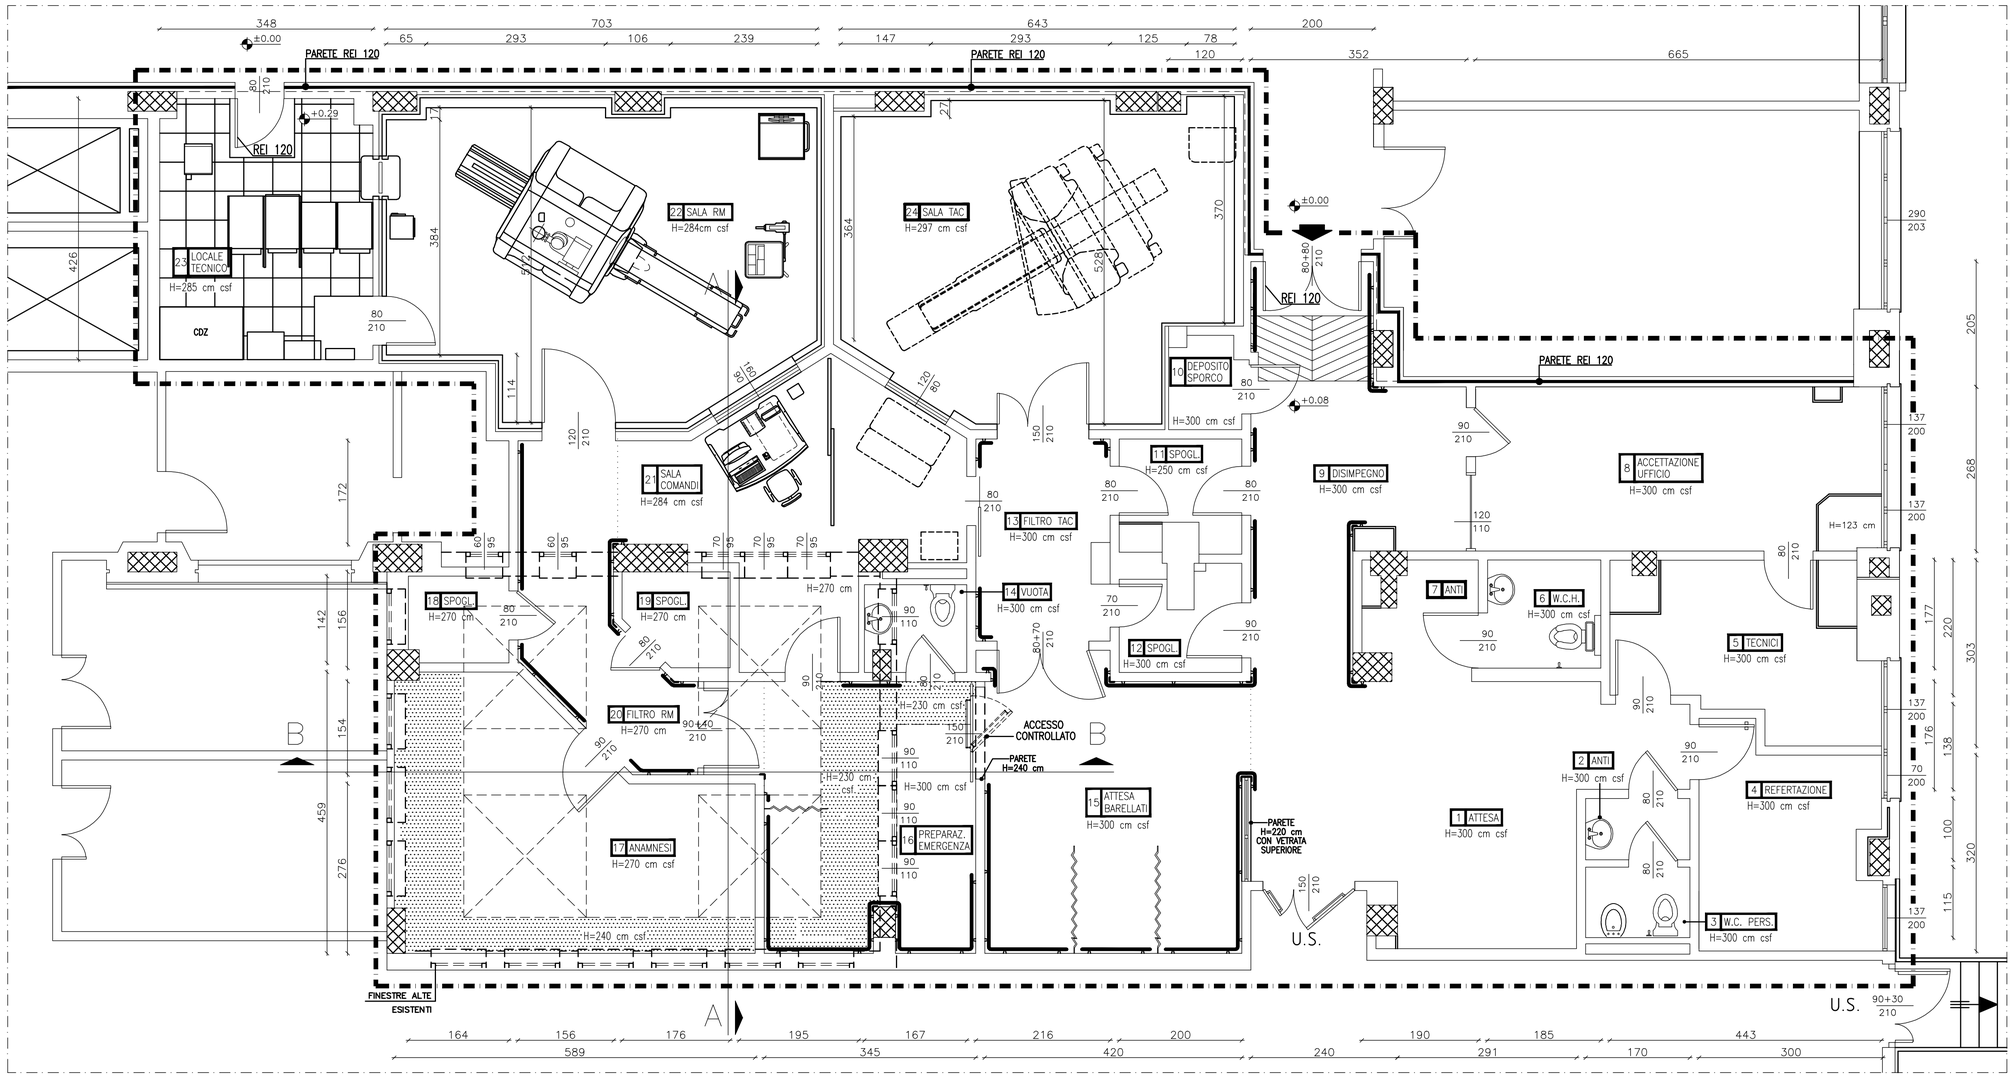


ZONA DI INTERVENTO

PIANTA PIANO TERRA

| IL COMMITTENTE | IL PROGETTISTA | IL DIRETTORE DEI LAVORI | L'IMPRESA |
|---|---|---|---|
| | | | |

| REV. N. | DATA | DESCRIZIONE | FILE | VISTO |
|---|---|---|---|---|
| 07 | 28-01-2004 | as built | 1325 ARCH-03-7.dwg | L.G. |
| 06 | 19-12-2003 | REVISIONE | 1325 ARCH-03-6.dwg | FB |
| 05 | 01-12-2003 | REVISIONE | 1325 ARCH-03-5.dwg | FB |
| 04 | 19-11-2003 | REVISIONE | 1325 ARCH-03-4.dwg | DDN |
| 00 | 29-01-2003 | EMISSIONE | 1325 ARCH-03.dwg | L.G. |


**STRUCTURA**

STUDIO DI PROGETTAZIONE E CONSULENZA
PER L'INGEGNERIA CIVILE E STRUTTURALE
DI ING. ALFREDO DI NUNZIO

20090 Pieve Emanuele (MI) Via Sardegna n.29
tel. 02-90.42.21.71 fax 02-90.72.73.72
e-mail: structura@tin.it

**GE Medical Systems** Italia

*ARCHITECTURAL PLANNING*

*GE Medical Systems Italia S.p.A.- Viale Fulvio Testi 280, 20126 Milano, Italia*
*Tel: +39 2 64220.1, Fx: +39 2 64220.401*
*Sede legale: via V. Pisani 6, 20124 Milano*


| | | |
|---|---|---|
| COMMITTENTE: ISTITUTI ORTOPEDICI RIZZOLI - BOLOGNA - | STR 1325/01 | FDO N. - |
| OGGETTO: APPALTO CONCORSO PER LA FORNITURA ED INSTALLAZIONE A NOLEGGIO E/O ACQUISTO DI UN SISTEMA PER RISONANZA MAGNETICA NUCLEARE AD ALTO CAMPO SECONDO LA FORMULA CHIAVI IN MANO | DISEGNO N. ARCH-03 | REV. N. 07as built |
| | SCALA 1:50 | DATA 28-01-2004 |
| STATO DI PROGETTO | VISTO Arch. F. Belloni | |

COPYRIGHT BY GE Medical Systems Italia