NUMERO DI RIFERIM. APPARECCHIATURA/PROGETTO	Q27			Q30	Q31	Q32	Q33	Q34	Q35	Q36	Q37
NOME PROGETTO Q076/03	1	2	3	4	5	6	7	8	9	10	11

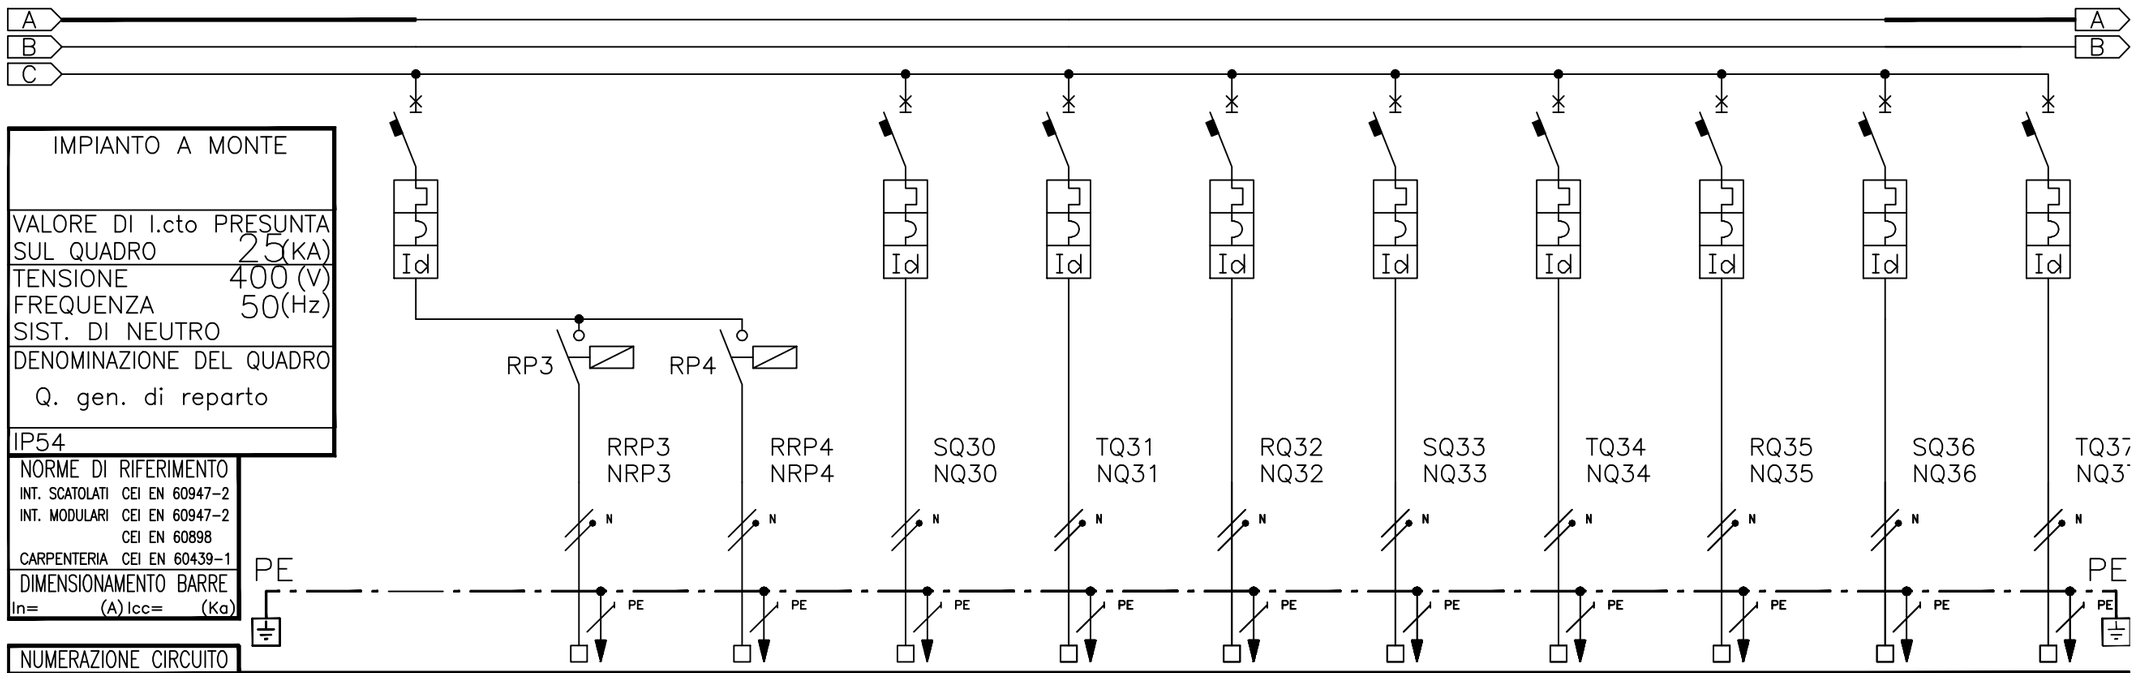

IMPIANTO A MONTE	
VALORE DI I.cto PRESUNTA SUL QUADRO	25(KA)
TENSIONE	400 (V)
FREQUENZA	50(Hz)
SIST. DI NEUTRO	
DENOMINAZIONE DEL QUADRO	Q. gen. di reparto
IP54	

NORME DI RIFERIMENTO	
INT. SCATOLATI	CEI EN 60947-2
INT. MODULARI	CEI EN 60947-2
	CEI EN 60898
CARPENTERIA	CEI EN 60439-1
DIMENSIONAMENTO BARRE	In= (A) Icc= (Ka)

NUMERAZIONE CIRCUITO												
DESCRIZIONE DEL CIRCUITO		Luce att. barellati prep. emerg.	Acc.p attesa barellati	Acc. q preparazione emergenza	Luce refertazione spogliatoio	Luce sala comandi serv. igienici	Luce 1 locale RMN	Luce 2 locala RMN	Luce sala TAC	Riserva	Riserva	Riserva
INTERRUTTORE	TIPO	Modulare			Modulare	Modulare	Modulare	Modulare	Modulare	Modulare	Modulare	Modulare
	P.D.I. (KA)	10			10	10	10	10	10	10	10	10
	N. POLI x In (A)	2x10			2x10	2x10	2x10	2x10	2x10	2x10	2x10	2x10
	CURVA / SGANCIAT.	C			C	C	C	C	C	C	C	C
	SOGLIA Irth (A)											
	SOGLIA Irm (A)											
DIFFERENZIALE	SOGLIA Id (A)	0,03			0,03	0,03	0,03	0,03	0,03	0,03	0,03	0,03
	RITARDO (ms)	ISTANTANEO			ISTANTANEO	ISTANTANEO	ISTANTANEO	ISTANTANEO	ISTANTANEO	ISTANTANEO	ISTANTANEO	ISTANTANEO
	CLASSE	AC			AC	AC	AC	AC	AC	AC	AC	AC
CONTATTORE O RELE' PASSO-PASSO	TIPO TENSIONE BOBINA (V)		TL 230	TL 230								
	N. POLI x In (A)		2x16	2x16								
TERMICO	TIPO SOGLIA Irth (A)											
FUSIBILE	N. POLI x In (A)											
ALTRE APPARECCHIATURE	TIPO											
CONDUTTORE	TIPO		FG7	FG7	FG7	FG7	FG7	FG7	FG7	FG7	FG7	FG7
	FORMAZIONE E SEZIONE (mm^2)		2 x 2,5	2 x 2,5	2 x 2,5	2 x 2,5	2 x 2,5	2 x 2,5	2 x 2,5	2 x 2,5	2 x 2,5	2 x 2,5
LINEA	LUNGHEZZA (m) POSA											
	Ib (A) Iz (A)											
	Un (V) Pn (KW)		230	230	230	230	230	230	230	230	230	230
	Icc. min. FINE LINEA (KA) Dv%											
AUSILIARI ELETTRICI												
NOTE												

CLIENTE : Elettrogamma s.n.c.

IMPIANTO : Q. generale di reparto Rizzoli

DATA Ottobre '03	PAG. 4 DI 8	Ed.
Disegnatore : BARDI MAURO	File: Q076.4	

TAVOLA 4