NUMERO DI RIFERIM. APPARECCHIATURA/PROGETTO		F1	G	Q1	Q2	Q3	Q4	Q5	Q6	Q7	Q8
NOME PROGETTO Q079/03	1	2	3	4	5	6	7	8	9	10	11

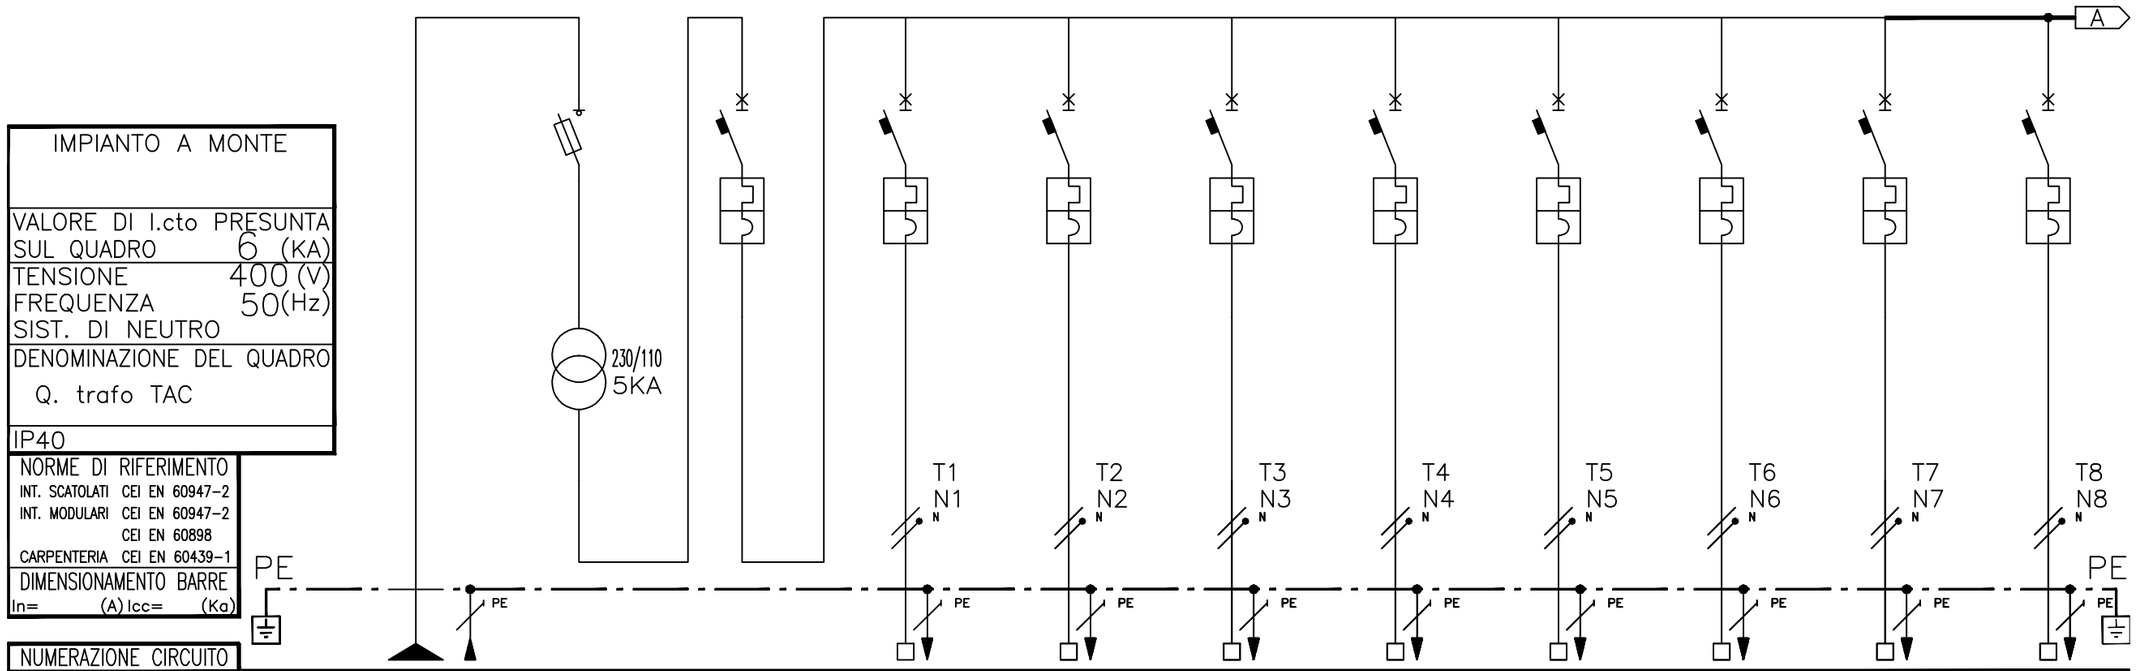

IMPIANTO A MONTE	
VALORE DI I.cto PRESUNTA SUL QUADRO	6 (KA)
TENSIONE	400 (V)
FREQUENZA	50(Hz)
SIST. DI NEUTRO	
DENOMINAZIONE DEL QUADRO	Q. trafo TAC
IP40	

NORME DI RIFERIMENTO	
INT. SCATOLATI	CEI EN 60947-2
INT. MODULARI	CEI EN 60947-2
	CEI EN 60898
CARPENTERIA	CEI EN 60439-1

DIMENSIONAMENTO BARRE
In= (A) Icc= (Ka)

NUMERAZIONE CIRCUITO												
DESCRIZIONE DEL CIRCUITO			Interruttore generale	Interruttore generale	Trasformatore d'isolamento	F.M. sala TAC	F.M. sala TAC	F.M. sala TAC	F.M. sala TAC	F.M. sala TAC	F.M. sala TAC	Riserva
INTERRUTTORE	TIPO			Modulare	Modulare	Modulare	Modulare	Modulare	Modulare	Modulare	Modulare	Modulare
	P.D.I. (KA)			6	10	6	6	6	6	6	6	6
	N. POLI x In (A)			2 x 20		2 x 16	2 x 16	2 x 16	2 x 16	2 x 16	2 x 16	2 x 16
	CURVA / SGANCIAT.			C	C	C	C	C	C	C	C	C
	SOGLIA Irth (A)											
	SOGLIA Irm (A)											
DIFFERENZIALE	SOGLIA Id (A)											
	RITARDO (ms)											
	CLASSE											
CONTATTORE O RELE' PASSO-PASSO	TIPO TENSIONE BOBINA (V)											
	N. POLI x In (A)											
TERMICO	TIPO SOGLIA Irth (A)											
FUSIBILE	N. POLI x In (A)		2 x 50									
ALTRE APPARECCHIATURE	TIPO		TRASFORMATORE									
CONDUTTORE	TIPO				FG7	FG7	FG7	FG7	FG7	FG7	FG7	FG7
	FORMAZIONE E SEZIONE (mm^2)				2 x 4	2 x 4	2 x 4	2 x 4	2 x 4	2 x 4	2 x 4	2 x 4
LINEA	LUNGHEZZA (m) POSA											
	Ib (A) Iz (A)											
	Un (V) Pn (KW)				230	230	230	230	230	230	230	230
	Icc. min. FINE LINEA (KA) Dv%											
AUSILIARI ELETTRICI												
NOTE												

CLIENTE : Elettrogamma s.n.c.

IMPIANTO : Q. trasformatore di isolamento TAC Rizzoli

DATA Ottobre 03 | PAG.1 DI 2 | Ed.

Disegnatore : BARDI MAURO | File: Q079.1

TAVOLA 1