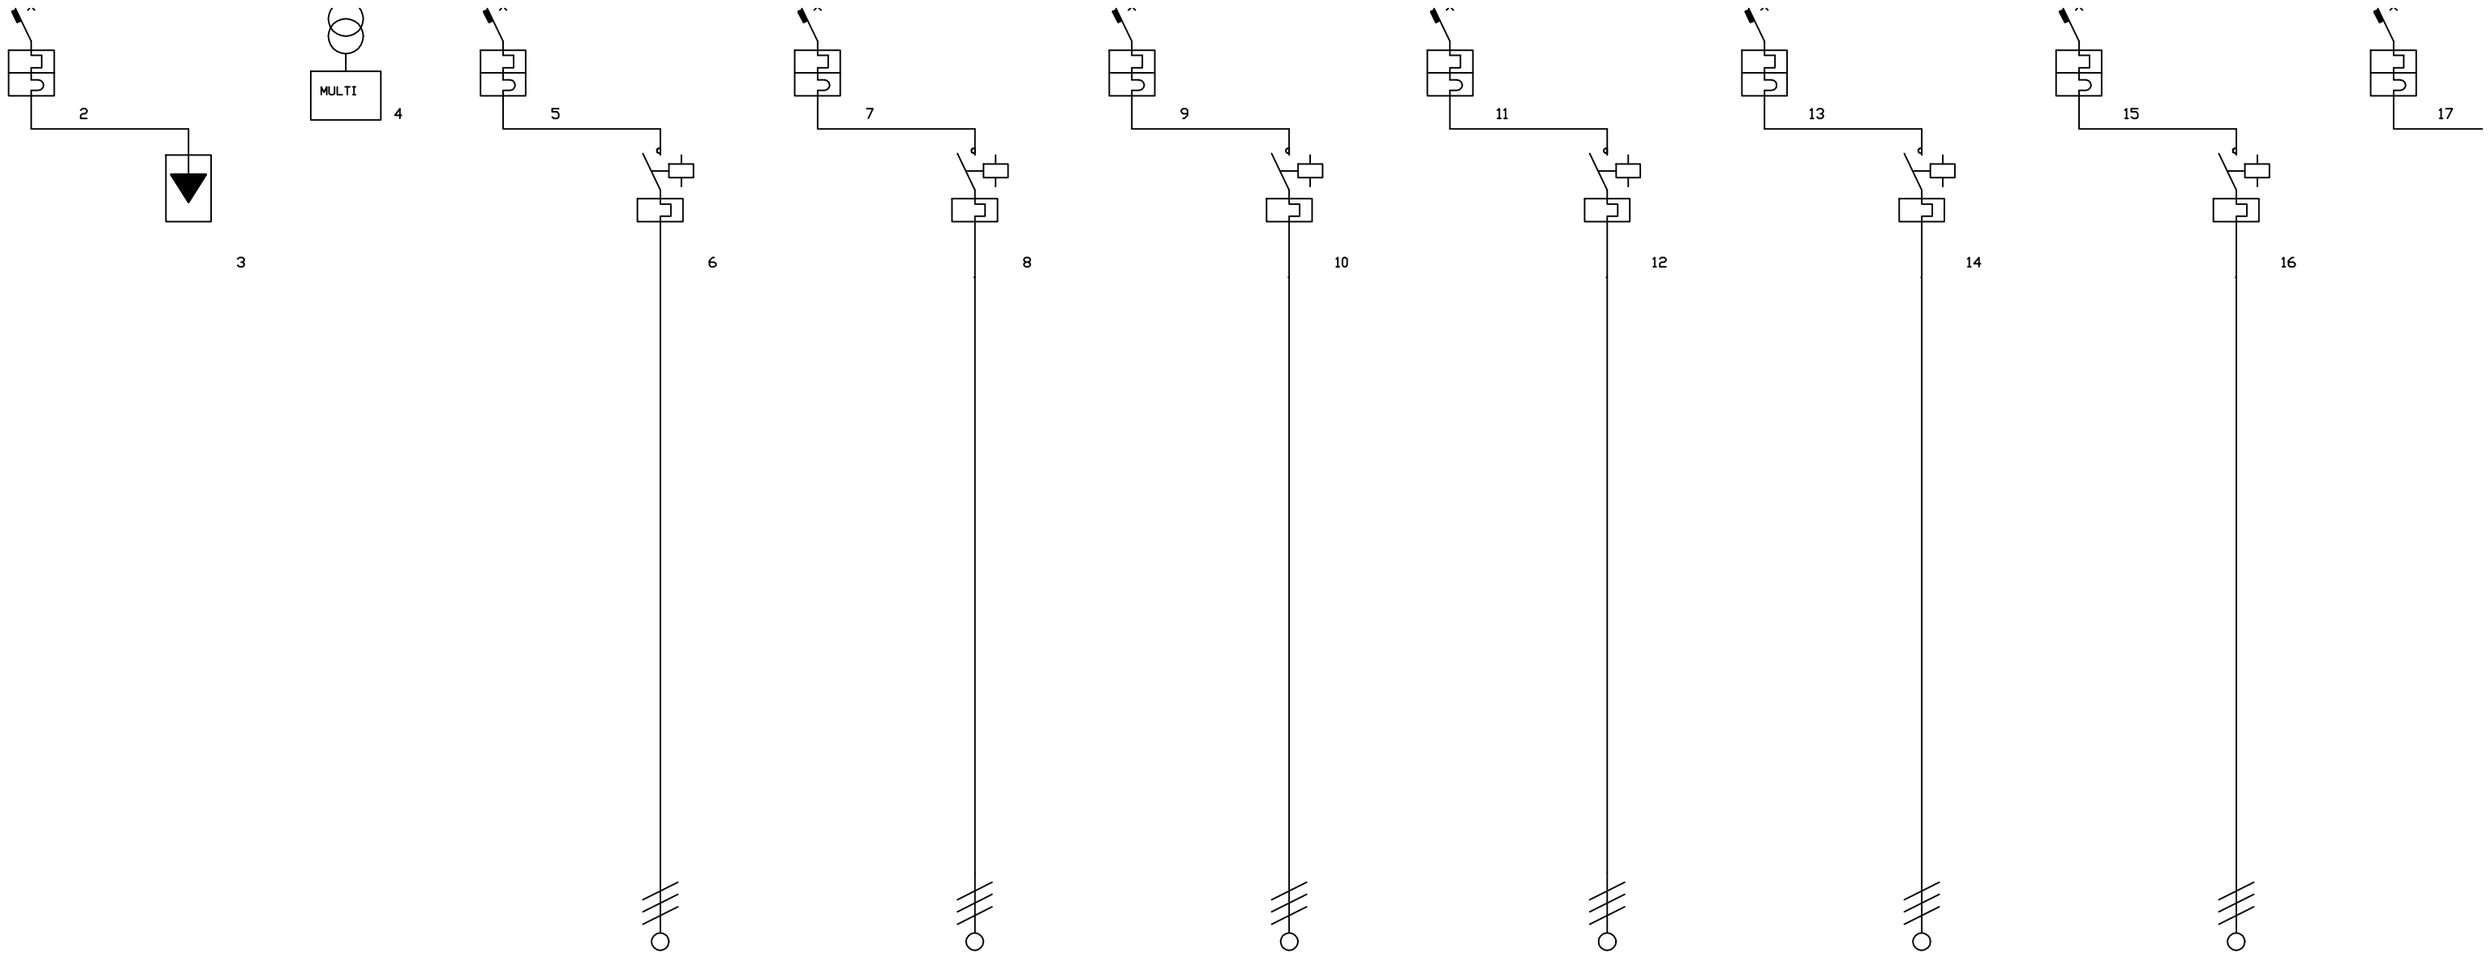

	SCARICATORE DI TENSIONE	MULTIMETRO	VENTILATORE DI MANDATA UTA01	CONTATTORE	VENTILATORE DI ESPULSIONE ARIA GENERALE VE01	CONTATTORE	POMPA CIRCUITO RECUPERO P01	CONTATTORE	POMPA ACQUA CALDA RADIATORI E BAT. RISC. P02-A	CONTATTORE	POMPA ACQUA CALDA RADIATORI E BAT. RISC. P02-B	CONTATTORE	POMPA ACQUA REFRIGERATA BAT. RAFF. P03-A	CONTATTORE	POMPA ACQUA REFRIGERATA BAT. RAFF. P03-B
L1 L2 L3 N			L1 L2 L3	L1 L2 L3	L1 L2 L3	L1 L2 L3	L1 L2 L3	L1 L2 L3	L1 L2 L3	L1 L2 L3	L1 L2 L3	L1 L2 L3	L1 L2 L3	L1 L2 L3	L1 L2 L3
0,000 kW			4,000 kW	4,000 kW	1,500 kW	1,500 kW	0,500 kW	0,500 kW	0,500 kW	0,500 kW	0,500 kW	0,500 kW	0,750 kW	0,750 kW	0,750 kW
1,00 / 1,00			1,00 / 1,00	1,00 / 1,00	1,00 / 1,00	1,00 / 1,00	1,00 / 1,00	1,00 / 1,00	1,00 / 1,00	1,00 / 1,00	1,00 / 1,00	1,00 / 1,00	1,00 / 1,00	1,00 / 1,00	1,00 / 1,00
0,000 kW			4,000 kW	4,000 kW	1,500 kW	1,500 kW	0,500 kW	0,500 kW	0,500 kW	0,500 kW	0,500 kW	0,500 kW	0,750 kW	0,750 kW	0,750 kW
			6,42	6,42	2,41	2,41	0,80	0,80	0,80	0,80	0,80	0,80	1,20	1,20	1,20
10			10	10	10	10	10	10	10	10	10	10	10	10	10
				38		38		38		38		38		38	
10,0			10,0		10,0		10,0		10,0		10,0		10,0		10,0
				4		4		4		4		4		4	
				4		4		4		4		4		4	