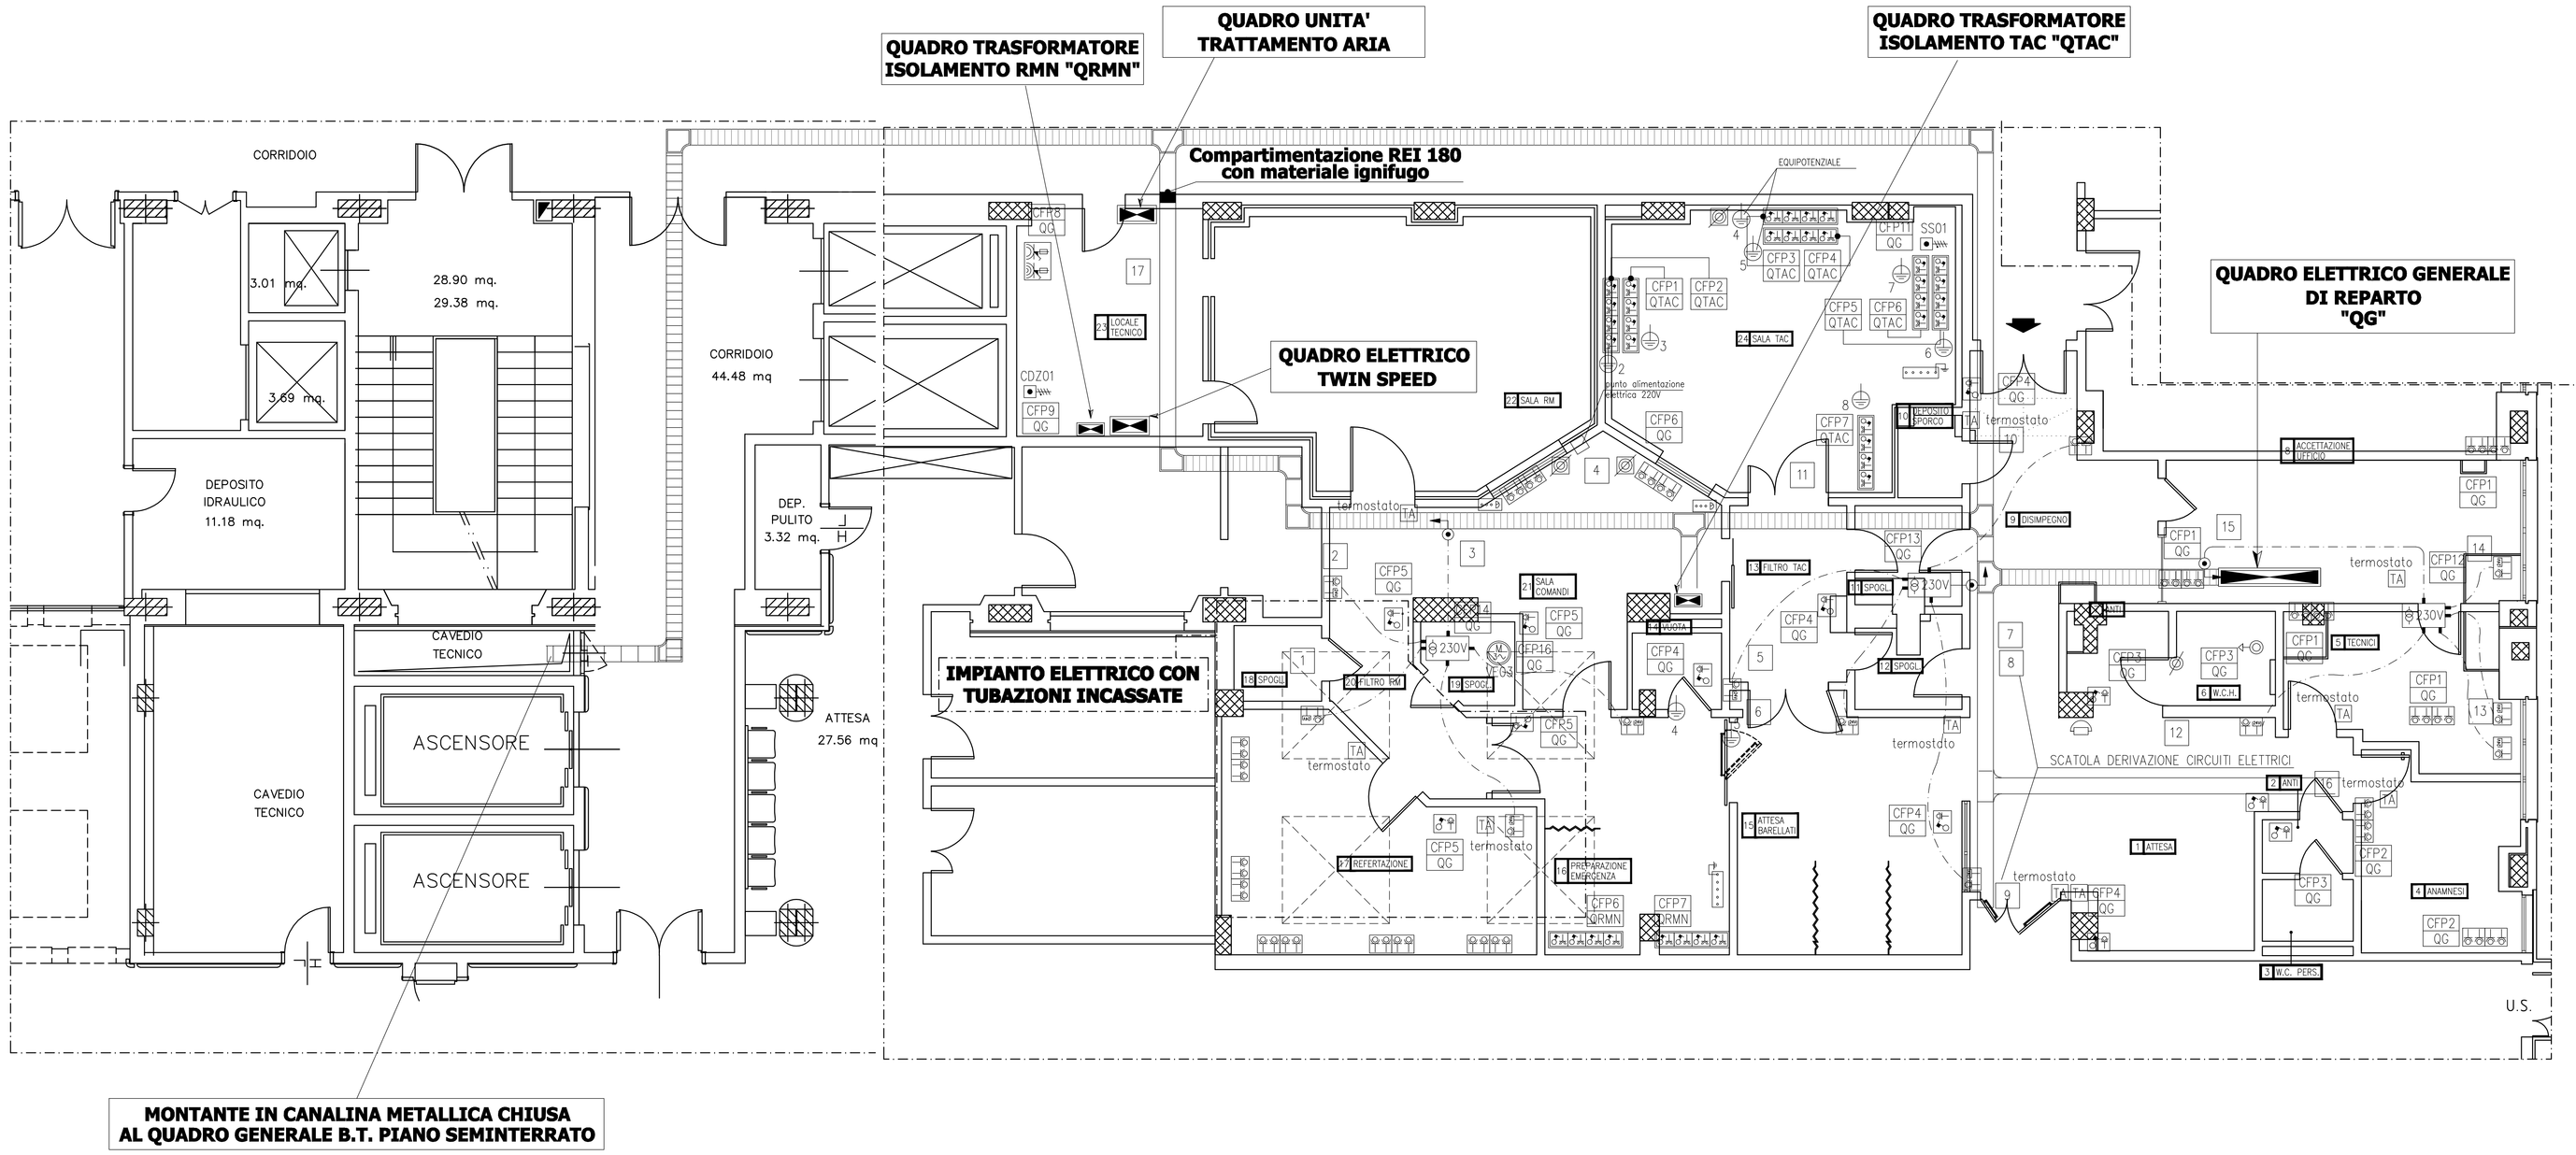

LEGENDA NODO EQUIPOTENZIALE
ZONA TAC
1 arrivo
2 gruppo prese 1DX
3 gruppo prese 2DX
4 gruppo prese 3DX
5 gruppo prese 4DX su fronte
6 gruppo prese 5SX su fronte
7 gruppo prese 6 SX – DX
8 gruppo prese 7 SX – DX
9 Terra Gas
10 Terra porte
11 Terra Gas
12 Terra finestra
13 Terra gas
ZONA PREPARAZIONE EMERGENZA
1 arrivo
2 ossigeno + N2 O–air vac Dx
3 ossigeno SX O2
4 porta servizio igienico
5 porta entrata SX
6 fan coil
7 vac SX
8 air for SX
9 gruppo prese SX sopra
10 gruppo prese SX sotto
11 gruppo prese DX sopra
12 gruppo prese SX sotto
13 Nitrous N2O SX

LEGENDA SCATOLE DERIVAZIONE
scatola 1 circuiti cfp5, cfp14, cfp7, cle1, clp6, clp5, cle3
scatola 2 circuiti cfp5, cfp14, cfp7, cle1, clp6, clp5, cle3
scatola 3 circuiti cfp5, cfp14, cfp7, cle1, clp6, clp5, cle3
scatola 4 circuiti cfp5, cfp6, clp7, cle1
scatola 5 circuiti clp4, clp6
scatola 6 circuiti cfp4, cfp13, clp3, cle1
scatola 7 circuiti clp4
scatola 8 circuiti clp3, cle3
scatola 9 circuiti cfp4, cle3
scatola 10 circuiti cle1, clp4, cfp4
scatola 11 circuiti cle2, clp10
scatola 12 circuiti cfp3, clp2, cle3
scatola 13 circuiti cfp12, cfp1
scatola 14 circuiti cfp12, cfp1
scatola 15 circuiti cfp1, clp1, cle1
scatola 16 circuiti cfp2, clp1, cfp3, cle3
scatola 17 circuiti cfp7, cfp7, cle1, cle2, cfp8

VALIDO SOLO PER IMPIANTI

KEY-PLAN SCALA 1:500

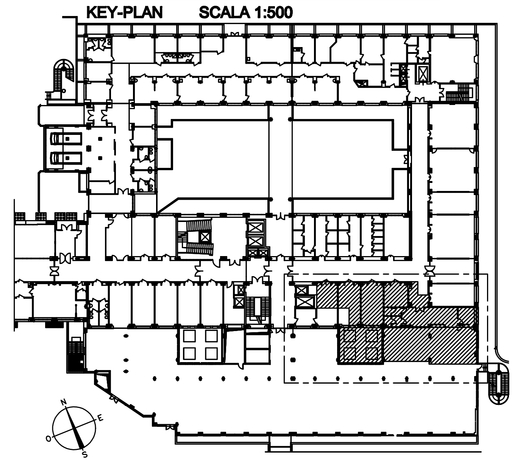

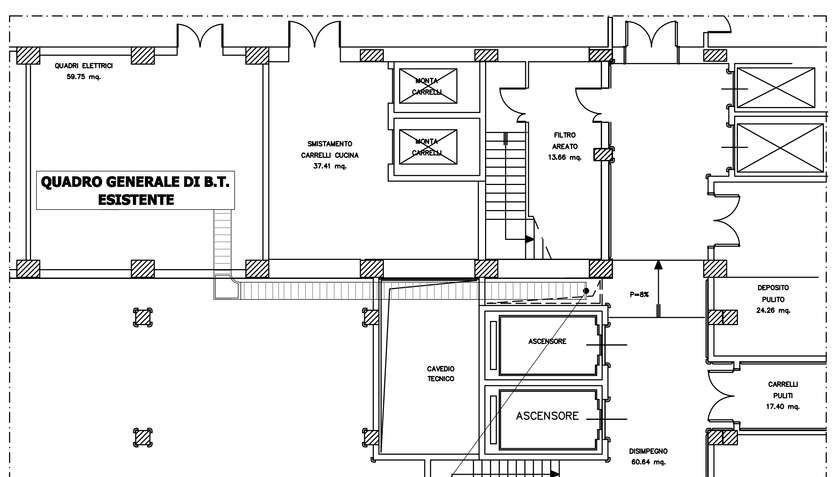

MONTANTE IN CANALINA METALLICA CHIUSA PER CONTENIMENTO CAVO DI ALIMENTAZIONE QUADRO GENERALE

PIANTA PIANO SEMINTERRATO

LEGENDA	
SIMBOLO	DESCRIZIONE SIMBOLO
	QUADRO ELETTRICO
	CANALINA IN FILI DI ACCIAIO ZINCATO 300x105 mm INSTALLATA NEL CONTROSOFFITTO PER CIRCUITI LUCE F.M. CON SETTO SEPARATORE PER CIRCUITI DA TRASFORMATORE D'ISOLAMENTO
	PRESA 2P+T 16A + INTERRUTTORE MAGNETOTERMICO DI PROTEZIONE 16A
	N° 4 PRESE UNEL 2p+T 16A TRASFORMATORE DI ISOLAMENTO OGNUNA CON INTERRUTTORE DI PROTEZIONE
	QUADRETTO PRESE IEC 309 COMPOSTO DA: N° 1 PRESA IEC 309 2p+T; 16A – N° 1 PRESA IEC 309 3p+T; 16A
	PULSANTE DI SGANCIO SOTTOVETRO
	NODO EQUIPOTENZIALE
	PANNELLO RIPETITORE SORVEGLIATORE D'ISOLAMENTO
	N° 2 PRESE UNIVERSALE 2p+T 16A
	PULSANTE A TIRANTE PER ALLARME BAGNO DISABILE
	PULSANTE DI TACITAZIONE ALLARME BAGNO DISABILE
	SUONERIA PER ALLARME BAGNO DISABILE
	SUONERIA PER ALLARME BAGNO DISABILE
230V	CASSETTONE NEL CONTROSOFFITTO PER ALIMENTAZIONE FAN–COILS COMPLETO DI : 1 – TRASFORMATORE 230/24V 63VA CON RELATIVE PROTEZIONI 2 – MORSETTIERA SU GUIDA DIN 3 – ALIMENTAZIONE 230V
	CAVI PER ALIMENTAZIONE FAN–COILS COMPOSTI DA : CAVO FG70R 3x2,5 mmq (230V) CAVO FG70R 2x1,5 mmq (24V)

ELABORATO AS BUILT 14/12/2003

Ditta esecutrice impianti elettrici
ELETTROGAMMA Snc di Dottini Floriano & C
Via Matteotti 141 – 40013 Castelmaggiore Bologna

IL COMMITTENTE	IL PROGETTISTA	IL DIRETTORE DEI LAVORI	L'IMPRESA

REV. N.	DATA	DESCRIZIONE	FILE	VISTO
03	30–04–2003	REVISIONE	1325–ELE–009–3.dwg	L.G.
02	26–02–2003	REVISIONE	1325–ELE–009–2.dwg	F.S.
01	10–02–2003	REVISIONE	1325–ELE–009–1.dwg	F.S.
00	22–01–2003	EMISSIONE	1325–ELE–009–0.dwg	F.S.

STRUCTURA
STUDIO DI PROGETTAZIONE E CONSULENZA PER L'INGEGNERIA CIVILE E STRUTTURALE DI ING. ALFREDO DI NUNZIO
20090 Pieve Emanuele (MI) Via Sardegna n.29
tel. 02–90.42.21.71 fax 02–90.72.73.72
e–mail: structura@tin.it

GE Medical Systems Italia
ARCHITECTURAL PLANNING
GE Medical Systems Italia S.p.A.– Viale Fulvio Testi 280, 20126 Milano, Italia
Tel: +39 2 64220.1, Fx: +39 2 64220.401
Sede legale: via V. Pisani 6, 20124 Milano

COMMITTENTE: ISTITUTI ORTOPEDICI RIZZOLI – BOLOGNA –		STR 1325/01	FDO N. –
OGGETTO: APPALTO CONCORSO PER LA FORNITURA ED INSTALLAZIONE A NOLEGGIO E/O ACQUISTO DI UN SISTEMA PER RISONANZA MAGNETICA NUCLEARE AD ALTO CAMPO SECONDO LA FORMULA CHIAVI IN MANO		DISEGNO N. ELE–009	REV. N. 03
		SCALA 1:50	DATA 30–04–2003
IMPIANTO ELETTRICO – PIANTA PIANO TERRA IMPIANTO DISTRIBUZIONE ENERGIA E PRESE F.M.		VISTO L.Giordano	

COPYRIGHT BY GE Medical Systems Italia