NUMERO DI RIFERIM. APPARECCHIATURA/PROGETTO		Q1	Q2			Q5	Q6	Q7	Q8	Q9	
NOME PROGETTO Q076/03	1	2	3	4	5	6	7	8	9	10	11

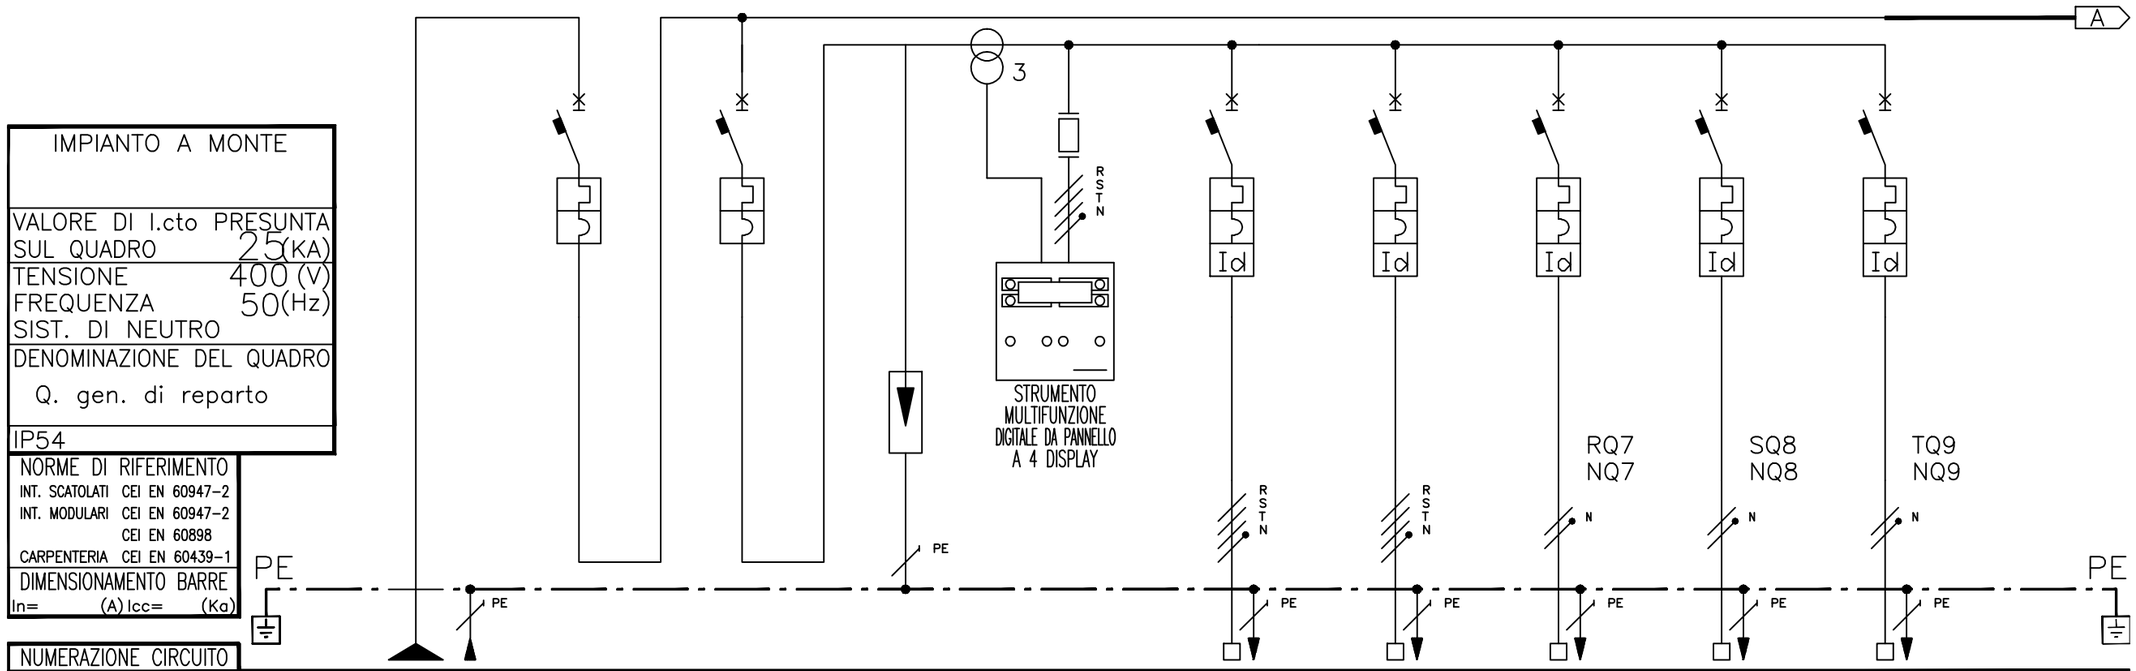

IMPIANTO A MONTE	
VALORE DI I.cto PRESUNTA SUL QUADRO	25(KA)
TENSIONE	400 (V)
FREQUENZA	50(Hz)
SIST. DI NEUTRO	
DENOMINAZIONE DEL QUADRO	Q. gen. di reparto
IP54	

NORME DI RIFERIMENTO	
INT. SCATOLATI	CEI EN 60947-2
INT. MODULARI	CEI EN 60947-2
	CEI EN 60898
CARPENTERIA	CEI EN 60439-1
DIMENSIONAMENTO BARRE	
In= (A) Icc= (Ka)	

NUMERAZIONE CIRCUITO												
DESCRIZIONE DEL CIRCUITO			Interruttore generale sez. norm.	Protezione scaricatore di tensione	Scaricatore di tensione	GRUPPO MISURE	Apparecchiatura RMN	Quadro sala TAC	Riserva	Riserva	Riserva	
INTERRUTTORE	TIPO		Modulare	Modulare			Modulare	Modulare	Modulare	Modulare	Modulare	
	P.D.I. (KA)		25	25			25	25	4,5	4,5	4,5	
	N. POLI x In (A)		4x250	4x10			4x160	4x160	2x25	2x25	2x25	
	CURVA / SGANCIAT.		C	C			C	C	C			
	SOGLIA Irth (A)											
	SOGLIA Irm (A)											
DIFFERENZIALE	SOGLIA Id (A)						0,03	0,03	0,03	0,03	0,03	
	RITARDO (ms)						ISTANTANEO	ISTANTANEO	ISTANTANEO	ISTANTANEO	ISTANTANEO	
	CLASSE						AC	AC	AC	AC	AC	
CONTATTORE O RELE' PASSO-PASSO	TIPO TENSIONE BOBINA (V)											
	N. POLI x In (A)											
TERMICO	TIPO SOGLIA Irth (A)											
FUSIBILE	N. POLI x In (A)					3x1 + N						
ALTRE APPARECCHIATURE	TIPO				SCARICATORE TRIFASE	DIGIPACT PM100						
CONDUTTORE	TIPO					N07V-K						
	FORMAZIONE E SEZIONE (mm^2)				5G16	4x2,5						
LINEA	LUNGHEZZA (m) POSA											
	Ib (A) Iz (A)											
	Un (V) Pn (KW)						400	400	230	230	230	
	Icc. min. FINE LINEA (KA) Dv%											
AUSILIARI ELETTRICI												
NOTE						T.A. - 500/5A						

CLIENTE : Elettrogamma s.n.c.

IMPIANTO : Q. generale di reparto Rizzoli

DATA Ottobre '03	PAG.1 DI 8	Ed.
Disegnatore : BARDI MAURO	File: Q076.1	

TAVOLA 1