OPERE E FORNITURE A CARICO DELL'IMPRESA ESECUTRICE

POZZETTO ISPEZIONABILE A PAVIMENTO DIMENSIONI 300x300 mm

TUBAZIONI IN PVC POSIZIONATE SOTTOTRACCIA ø100

CANALINA ISPEZIONABILE A PAVIMENTO DIVISA IN DUE SETTI

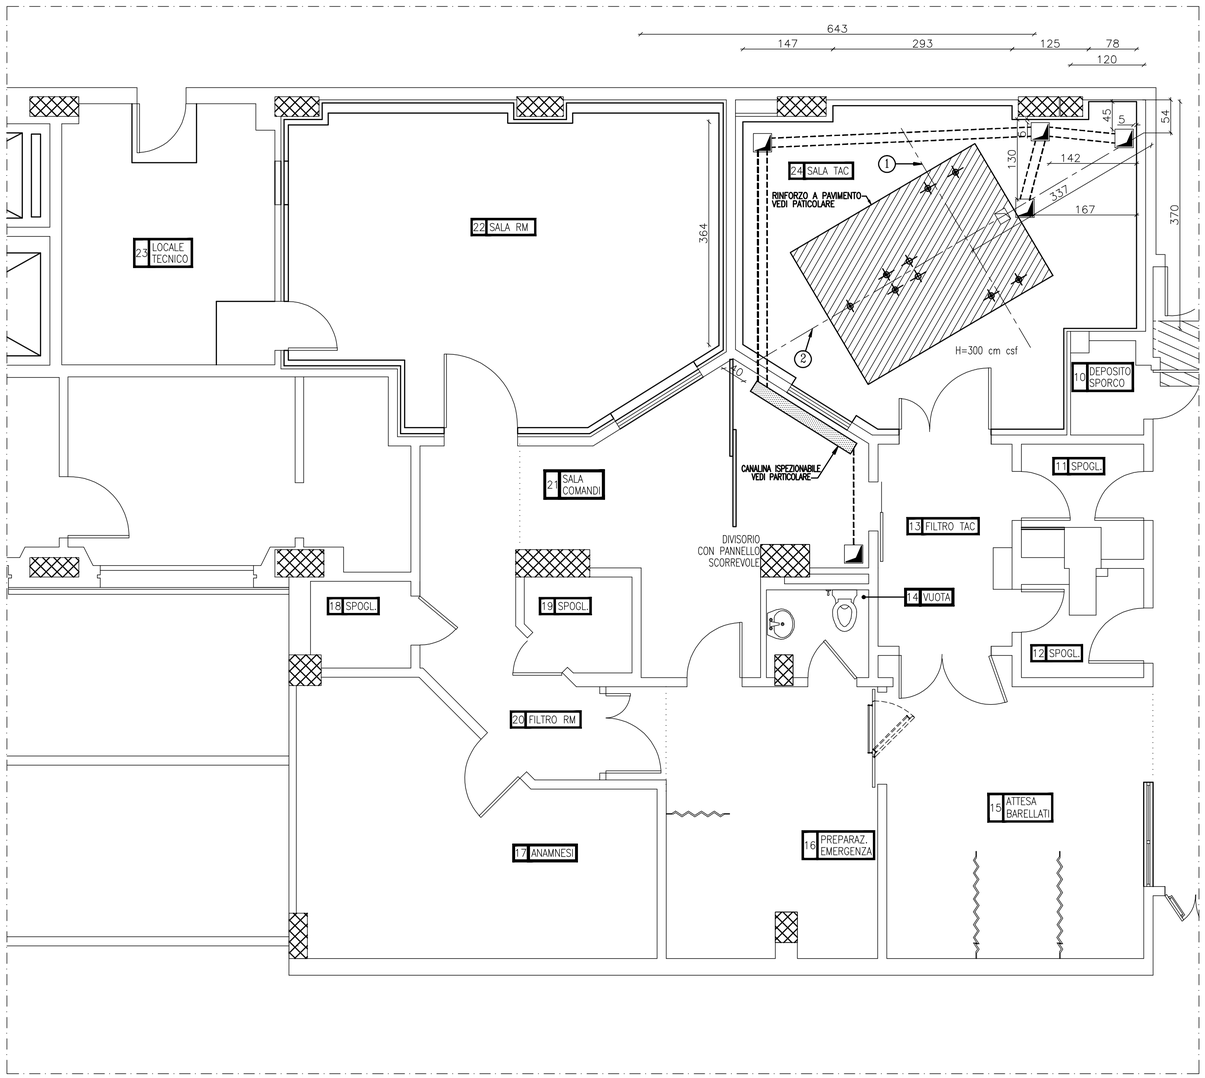

APPOGGI MAGNETE

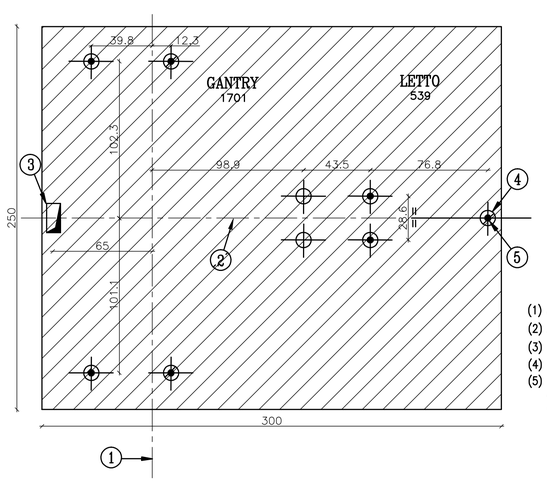

(1) ASSE DI RIBALTAMENTO
(2) ASSE LONGITUDINALE
(3) INGRESSO CAVI (cm.30x20)
(4) N.9 APPOGGI REGOLABILI diam. 100 mm.
(5) N.7 FISSAGGI CON VITI M12 (lg.110 mm. nel massetto) ANCORATI ALLA STRUTTURA DI SOLAIO (Rck >/= 350 Kg/cmq)

PARTICOLARE DEL RINFORZO STRUTTURALE

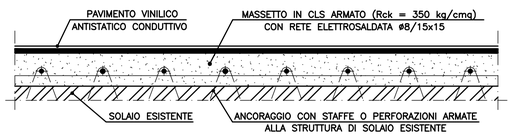

PRESCRIZIONI PER I MATERIALI

* CEMENTO:	DOSAGGIO 3.5 Qli PER mc DI IMPASTO. RESISTENZA CARATTERISTICA Rbk > 250 kg/cmq (FONDAZIONE) Rbk > 350 kg/cmq (ELEVAZIONE)
* INERTI:	COMPOSIZIONE GRANULOMETRICA CONTINUA PROSSIMA ALLA CURVA TEORICA DI FUELLER.
* RAPPORTO A/C:	0.42 – 0.45
* SLUMP:	16 – 18 cm
* ACCIAIO PER CLS:	FeB 44 K

PARTICOLARE CANALINA ISPEZIONABILE

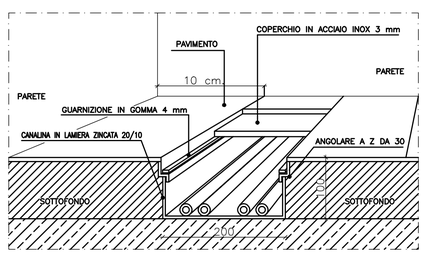

IL COMMITTENTE	IL PROGETTISTA	IL DIRETTORE DEI LAVORI	L'IMPRESA

REV. N.	DATA	DESCRIZIONE	FILE	VISTO
03	28–01–2004	as built	1325 TAC–02–3.dwg	L.G.
02	19–12–2003	REVISIONE	1325 TAC–02–2.dwg	FB
01	30–04–2003	REVISIONE	1325 TAC–02–1.dwg	L.G.
00	29–01–2003	EMISSIONE	1325 TAC–02.dwg	L.G.

STRUCTURA
STUDIO DI PROGETTAZIONE E CONSULENZA PER L'INGEGNERIA CIVILE E STRUTTURALE DI ING. ALFREDO DI NUNZIO
20090 Pieve Emanuele (MI) Via Sardegna n.29
tel. 02–90.42.21.71 fax 02–90.72.73.72
e–mail: structura@tin.it

GE Medical Systems *Italia*

ARCHITECTURAL PLANNING

GE Medical Systems Italia S.p.A.– Viale Fulvio Testi 280, 20126 Milano, Italia
Tel: +39 2 64220.1, Fx: +39 2 64220.401
Sede legale: via V. Pisani 6, 20124 Milano

COMMITTENTE: ISTITUTI ORTOPEDICI RIZZOLI – BOLOGNA –		STR 1325/01	FDO N. –
OGGETTO: APPALTO CONCORSO PER LA FORNITURA ED INSTALLAZIONE A NOLEGGIO E/O ACQUISTO DI UN SISTEMA PER RISONANZA MAGNETICA NUCLEARE AD ALTO CAMPO SECONDO LA FORMULA CHIAVI IN MANO		DISEGNO N. TAC–02	REV. N. 03as built
		SCALA 1:50	DATA 28–01–2004
INSTALLAZIONE APPARECCHIATURE OPERE STRUTTURALI – TAC		VISTO L.Giordano	

COPYRIGHT BY GE Medical Systems Italia