NUMERO DI RIFERIM. APPARECCHIATURA/PROGETTO	Q60		Q62	Q63	F1						
NOME PROGETTO Q076/03	1	2	3	4	5	6	7	8	9	10	11

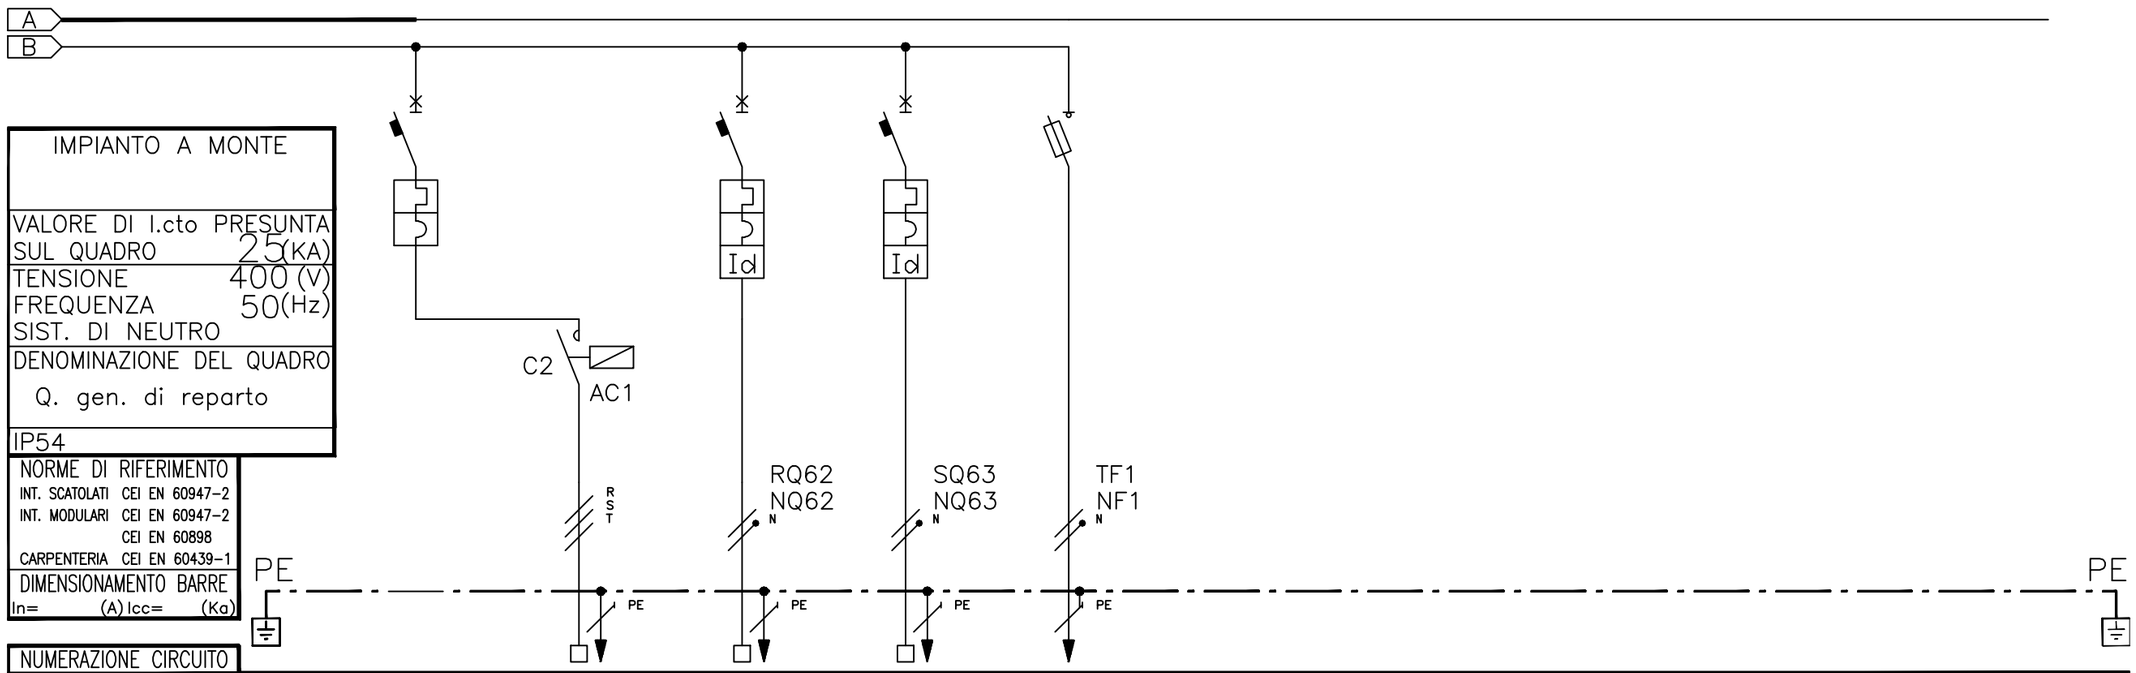

IMPIANTO A MONTE
VALORE DI I.cto PRESUNTA SUL QUADRO 25(KA)
TENSIONE 400 (V)
FREQUENZA 50(Hz)
SIST. DI NEUTRO
DENOMINAZIONE DEL QUADRO: Q. gen. di reparto
IP54

NORME DI RIFERIMENTO	
INT. SCATOLATI	CEI EN 60947-2
INT. MODULARI	CEI EN 60947-2
	CEI EN 60898
CARPENTERIA	CEI EN 60439-1
DIMENSIONAMENTO BARRE	In= (A) Icc= (Ka)

NUMERAZIONE CIRCUITO												
DESCRIZIONE DEL CIRCUITO		Vent.esp. aria in em. sala RM VE03		Riserva	Riserva	Ausiliari 230V						
INTERRUTTORE	TIPO	Modulare		Modulare	Modulare	SBI 3P+N						
	P.D.I. (KA)			10	10							
	N. POLI x In (A)			2 x 16	2 x 16							
	CURVA / SGANCIAT.			C	C							
	SOGLIA Irth (A)											
	SOGLIA Irm (A)											
DIFFERENZIALE	SOGLIA Id (A)			0,03	0,03							
	RITARDO (ms)			ISTANTANEO	ISTANTANEO							
	CLASSE			AC	AC							
CONTATTORE O RELE' PASSO-PASSO	TIPO (TENSIONE BOBINA (V))		CT 230									
	N. POLI x In (A)		2x25									
TERMICO	TIPO SOGLIA Irth (A)											
FUSIBILE	N. POLI x In (A)											
ALTRE APPARECCHIATURE	TIPO											
CONDUTTORE	TIPO		FG7	FG7	FG7							
	FORMAZIONE E SEZIONE (mm^2)		4 x 4	2 x 4	2 x 4							
LINEA	LUNGHEZZA (m) POSA											
	Ib (A) Iz (A)											
	Un (V) Pn (KW)		400	230	230	230						
	Icc. min. FINE LINEA (KA) Dv%											
AUSILIARI ELETTRICI												
NOTE												

CLIENTE : Elettrogamma s.n.c.

IMPIANTO : Q. generale di reparto Rizzoli

DATA Ottobre '03	PAG. 7 DI 8	Ed.
Disegnatore : BARDI MAURO	File: Q076.7	

TAVOLA 7