NUMERO DI RIFERIM. APPARECCHIATURA/PROGETTO	Q49	Q50	Q51	Q52	Q53		Q55	Q56	Q57	Q58	Q59
NOME PROGETTO Q076/03	1	2	3	4	5	6	7	8	9	10	11

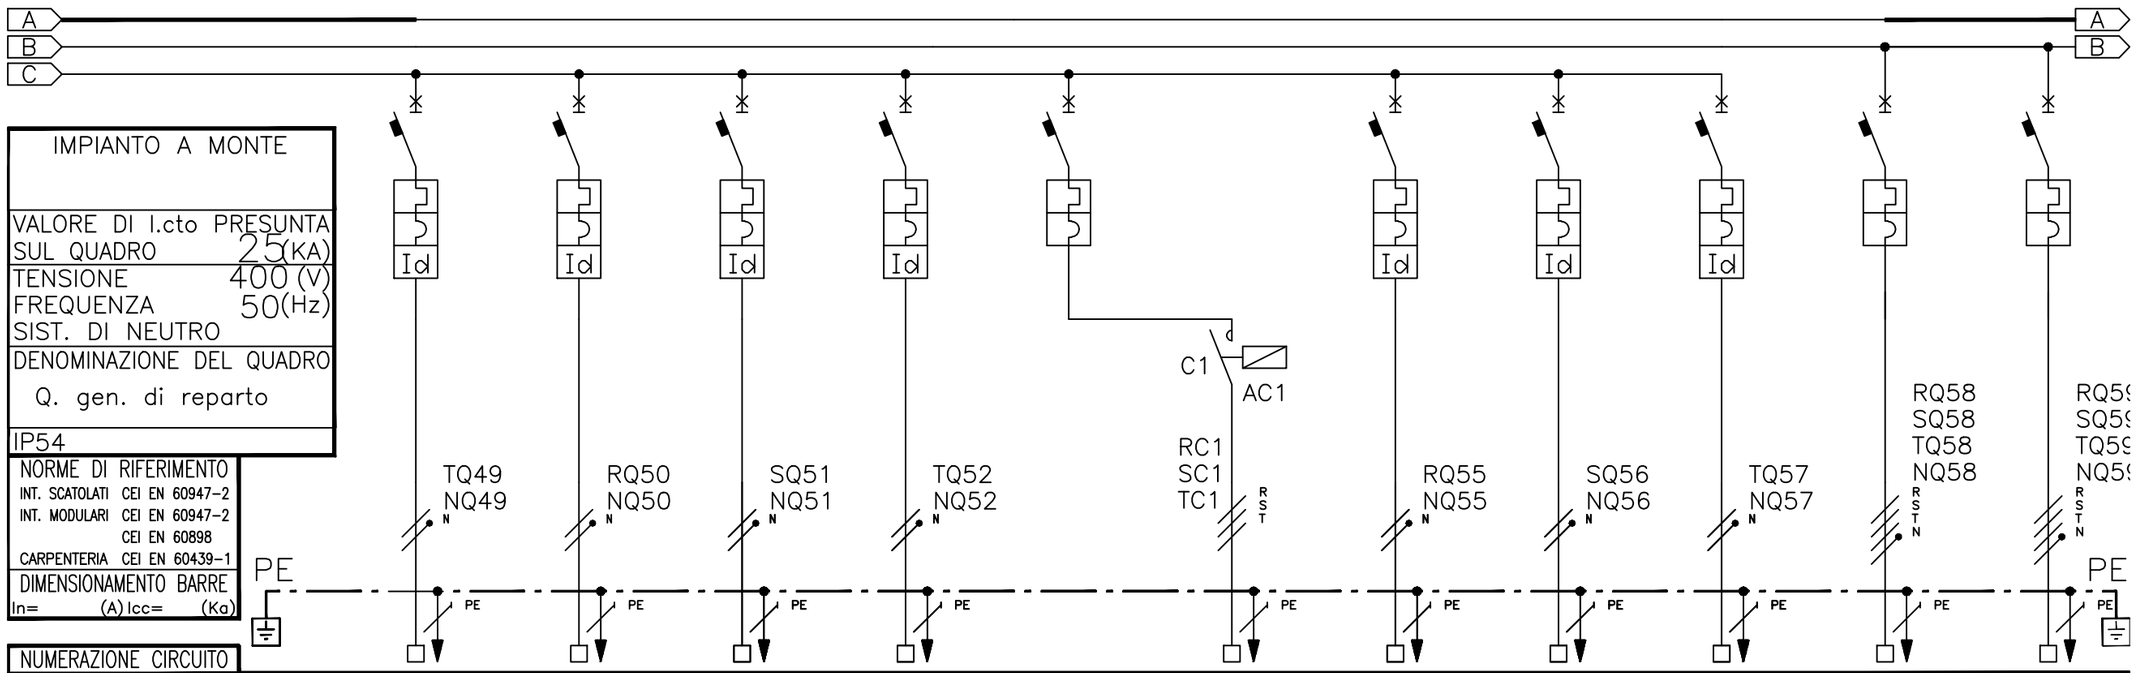

IMPIANTO A MONTE

VALORE DI I.cto PRESUNTA SUL QUADRO 25(KA)
TENSIONE 400 (V)
FREQUENZA 50(Hz)
SIST. DI NEUTRO

DENOMINAZIONE DEL QUADRO
Q. gen. di reparto

IP54

NORME DI RIFERIMENTO
INT. SCATOLATI CEI EN 60947-2
INT. MODULARI CEI EN 60947-2
CEI EN 60898
CARPENTERIA CEI EN 60439-1

DIMENSIONAMENTO BARRE
In= (A) Icc= (Ka)

NUMERAZIONE CIRCUITO												
DESCRIZIONE DEL CIRCUITO		Split system locale TAC	F.M. fan-coil 1	F.M. fan-coil 2	F.M. fan-coil 3	Ventilatore espulsione aria VE02		Riserva	Riserva	Riserva	Q.trafo isolamento TAC	Q. trafo isolamento RMN
INTERRUTTORE	TIPO	Modulare	Modulare	Modulare	Modulare	Modulare		Modulare	Modulare	Modulare	Modulare	Modulare
	P.D.I. (KA)	25	10	10	10	10		10	10	10	25	25
	N. POLI x In (A)	2 x 25	2 x 16	2 x 16		3 x 10		2 x 16	2 x 16	2 x 16	4 x 20	4 x 20
	CURVA / SGANCIAT.	C	C	C		C		C	C	C	C	C
	SOGLIA Irth (A)											
	SOGLIA Irm (A)											
DIFFERENZIALE	SOGLIA Id (A)	0,03	0,03	0,03	0,03			0,03	0,03	0,03		
	RITARDO (ms)	ISTANTANEO	ISTANTANEO	ISTANTANEO	ISTANTANEO			ISTANTANEO	ISTANTANEO	ISTANTANEO		
	CLASSE	AC	AC	AC	AC			AC	AC	AC		
CONTATTORE O RELE' PASSO-PASSO	TIPO TENSIONE BOBINA (V)						CT 230					
	N. POLI x In (A)						2x25					
TERMICO	TIPO SOGLIA Irth (A)											
FUSIBILE	N. POLI x In (A)											
ALTRE APPARECCHIATURE	TIPO											
CONDUTTORE	TIPO	FG7	FG7	FG7	FG7		FG7	FG7	FG7	FG7	FG7	FG7
	FORMAZIONE E SEZIONE (mm^2)	2 x 6	2 x 4	2 x 4	2 x 4		3 x 4	2 x 4	2 x 4	2 x 4	4 x 4	4 x 4
LINEA	LUNGHEZZA (m) POSA											
	Ib (A) Iz (A)											
	Un (V) Pn (KW)	230	230	230	230		400	230	230	230	400	400
	Icc. min. FINE LINEA (KA) Dv%											
AUSILIARI ELETTRICI												
NOTE												

CLIENTE : Elettrogamma s.n.c.

IMPIANTO : Q. generale di reparto Rizzoli

DATA Ottobre '03 | PAG.6 DI 8 | Ed.

Disegnatore : BARDI MAURO | File: Q076.6

TAVOLA 6