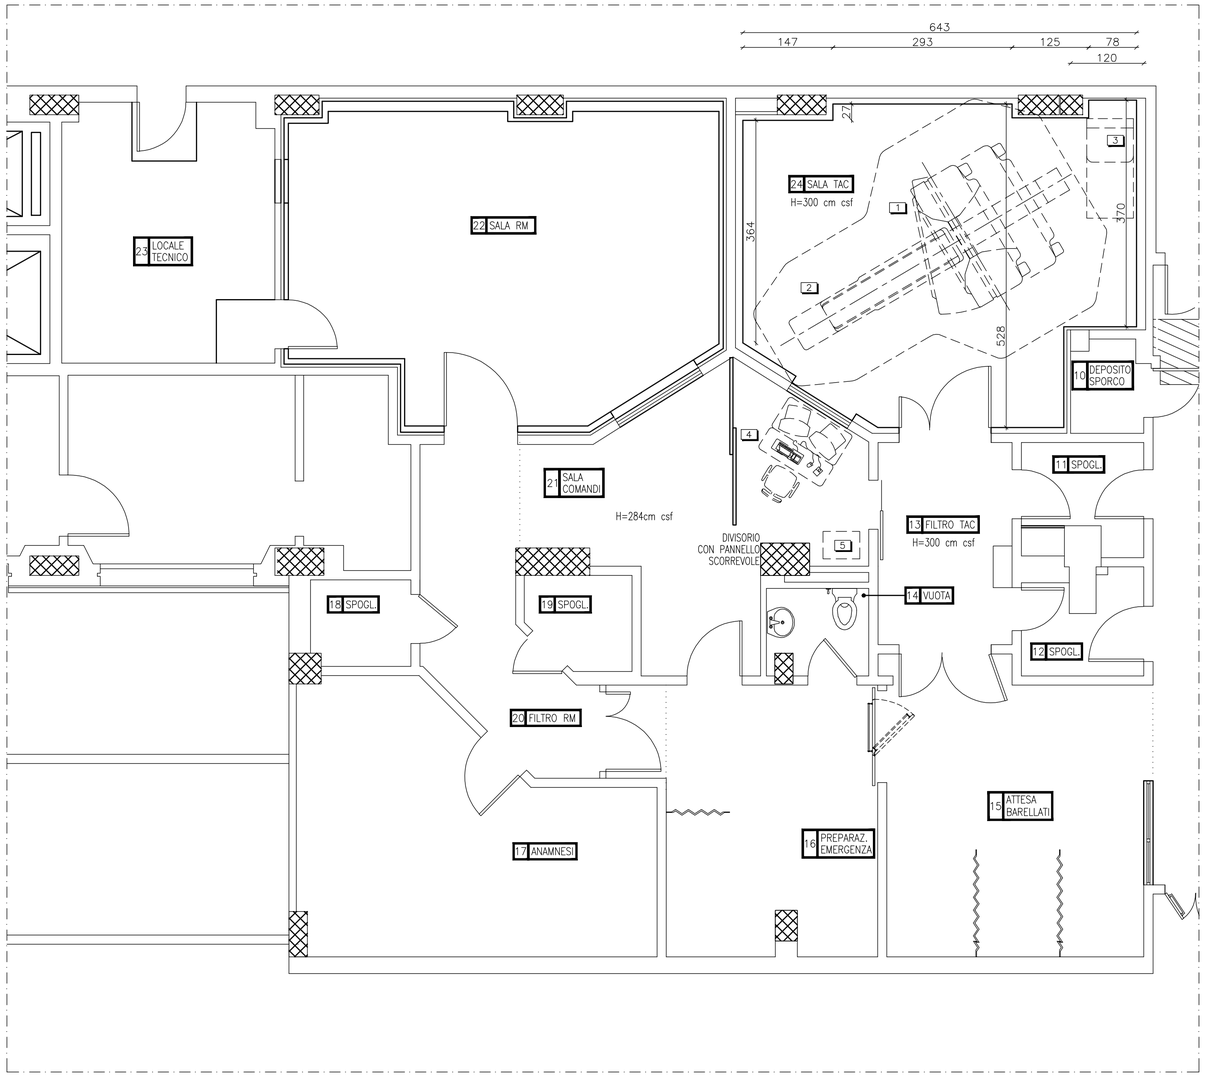

DESCRIZIONE APPARECCHIATURE

LEGENDA HISPEED CT/i

		L mm	P mm	H mm	PESO Kg	DISSIP. kW
1	* UNITA' DI SCANSIONE	2235	1085	1995	1701	7,15
2	* TAVOLO PORTA-PAZIENTE	2334	616	1112	335	0,20
3	* ARMADIO DI POTENZA	762	565	1270	363	1,00
4	* CONSOLE OPERATORE	1220	991	1220	300	1,32
5	QUADRO ELETTRICO HISPEED	600	450	1900	–	–

NB Le voci contrassegnate da * sono fornite ed installate a cura della GEMSI secondo il contratto di vendita e le condizioni di fornitura

CONDIZIONI DI ESERCIZIO

	TEMPERATURA minima	massima	consigliata	DISSIPAZIONE kW
SALA TAC	20°C.	28°C.	24°C.	8.35
SALA COMANDI	15°C.	30°C.	23°C.	1.32

Variazione di temperatura ≤ 5° C./h
Umidita' relativa da 30 a 70% NON CONDENSANTE
Variazione di umidita' relativa < 5%/h

CARATTERISTICHE ELETTRICHE

LINEA TRIFASE 380V + N + T (+10%/-5%) 50 Hz (+/-2Hz)
POTENZA ELETTRICA 80 kVA

CONSEGNA APPARECCHIATURE

I PERCORSI PER L'ACCESSO DELLE APPARECCHIATURE FINO A DESTINAZIONE, DEVONO CONSENTIRE IL PASSAGGIO DELL'ELEMENTO PIU' VOLUMINOSO (CARRELLO DI TRASPORTO GANTRY cm.260x115x189(h). Kg. 1701

IL COMMITTENTE	IL PROGETTISTA	IL DIRETTORE DEI LAVORI	L'IMPRESA

REV. N.	DATA	DESCRIZIONE	FILE	VISTO
03	28-01-2004	as built	1325 TAC-01-3.dwg	L.G.
02	19-12-2003	REVISIONE	1325 TAC-01-2.dwg	FB
01	30-04-2003	REVISIONE	1325 TAC-01-1.dwg	L.G.
00	29-01-2003	EMISSIONE	1325 TAC-01.dwg	L.G.

STRUCTURA
STUDIO DI PROGETTAZIONE E CONSULENZA
PER L'INGEGNERIA CIVILE E STRUTTURALE
DI ING. ALFREDO DI NUNZIO

20090 Pieve Emanuele (MI) Via Sardegna n.29
tel. 02-90.42.21.71 fax 02-90.72.73.72
e-mail: structura@tin.it

GE Medical Systems Italia
ARCHITECTURAL PLANNING
GE Medical Systems Italia S.p.A.- Viale Fulvio Testi 280, 20126 Milano, Italia
Tel: +39 2 64220.1, Fx: +39 2 64220.401
Sede legale: via V. Pisani 6, 20124 Milano

COMMITTENTE: ISTITUTI ORTOPEDICI RIZZOLI - BOLOGNA -	STR 1325/01	FDO N. -
OGGETTO: APPALTO CONCORSO PER LA FORNITURA ED INSTALLAZIONE A NOLEGGIO E/O ACQUISTO DI UN SISTEMA PER RISONANZA MAGNETICA NUCLEARE AD ALTO CAMPO SECONDO LA FORMULA CHIAVI IN MANO	DISEGNO N. TAC-01	REV. N. 03as built
	SCALA 1:50	DATA 28-01-2004
POSIZIONAMENTO APPARECCHIATURE - TAC	VISTO L.Giordano	

COPYRIGHT BY GE Medical Systems Italia