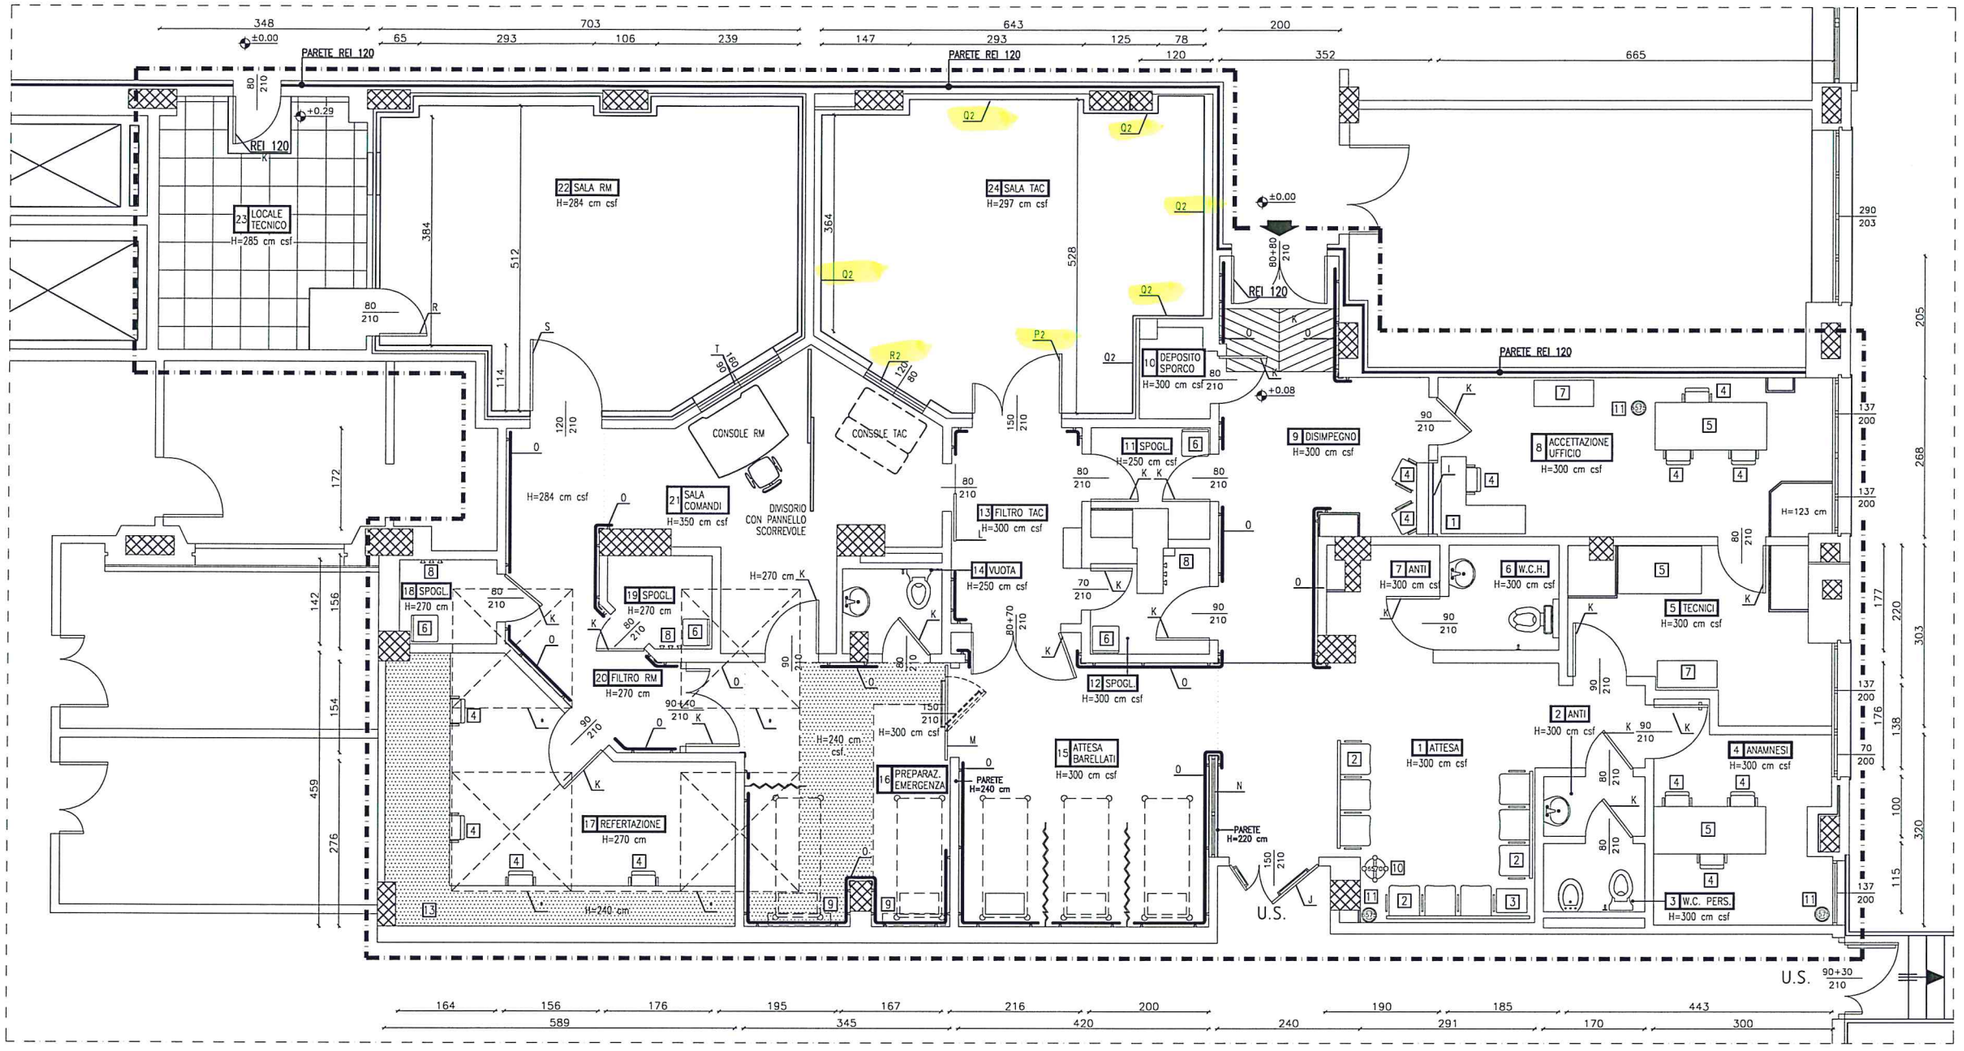

N.	CODICE COMPUTO METRICO	QUANT.	LEGENDA ARREDI	DIMENSIONI
1	6521	1	BANCO DI ACCETTAZIONE	–
2	6528	3	SEDUTA SU TRAVE A TRE POSTI	165x55x80
3	6534	1	TAVOLINO PER SALA D'ATTESA	–
4	6538	14	POLTRONCINA	–
5	6515	3	TAVOLO PER UFFICIO	80x140x80h
6	6536	3	SEDIA	–
7	6512	2	MOBILE AD ANTE	20x40x180h
8	6571	3	APPENDIABITI A MURO	–
9	5025	2	TESTALETTO CON UTENZE MEDICALI E ELETTRICHE	–
10	6570	1	APPENDIABITI A COLONNA	–
11	6575	3	CESTINO	ø25x38h
12	6572	1	BANCO DI LAVORO IN LEGNO RIVESTITO IN LAMINATO PLASTICO	180x60x80h
13	6599	1	TAVOLO OPERATORI CONSOLE A C	80x (550+450+250)

PUNTO 7

ZONA DI INTERVENTO

PIANTA PIANO TERRA

ABACO DELLE FINITURE

N	DESTINAZIONE	Sup. mq	PAVIMENTO	PARETI	SOFFITTO	h
1	ATTESA	23.32	A–B	H	E	3.00
2	ANTI	1.70	A–B	F	E	3.00
3	W.C.PERSONALE	1.95	A–B	F	E	3.00
5	TECNICI	9.48	A–B	H	E	3.00
6	W.C.H.	3.26	A–B	F	E	3.00
7	ANTI	3.07	A–B	F	E	3.00
8	UFFICIO ACCETTAZIONE	17.73	A–B	H	E	3.00
9	DISIMPEGNO	17.43	A–B	H	E	3.00
10	DEPOSITO SPORCO	1.72	A–B	H	E	3.00
11	SPOGLIATOIO	3.42	A–B	H	E	2.50
12	SPOGLIATOIO	2.99	A–B	H	E	2.50
13	FILTRO TAC	7.01	A–B	H	E	3.00
14	VUOTA	2.28	A–B	F	E	2.50
15	ATTESA BARELLATI	19.92	A–B	G	E	3.00
16	PREPARAZIONE/EMERGENZA	16.80	A–B	G	E	2.40/2.70/3.00
18	SPOGLIATOIO	2.28	A–B	H	–	2.70
19	SPOGLIATOIO	2.43	A–B	H	–	2.70
20	FILTRO RM	9.40	A–B	H	E	2.40/2.70/3.00
21	SALA COMANDI	17.41	A–B	H	E	3.50
22	SALA RM	32.27	C	SCHERM. R.F.	E	3.00
23	LOCALE TECNICO	14.73	D	H	E	3.00
24	SALA TAC	29.83	C	Q	E	3.00
	TOTALE mq	272.53				

LEGENDA FINITURE

	CODICE COMPUTO METRICO	
PAVIMENTO		
A	–	PAVIMENTO IN PIASTRELLE DI GRES FINE PORCELLANATO DIMENSIONI 30X30 COLORE CREMA SERIE CROMIE–MARAZZI
B	–	PAVIMENTO IN PIASTRELLE DI GRES FINE PORCELLANATO DIMENSIONI 30X30 COLORE FUMO SERIE CROMIE–MARAZZI
C	–	PAVIMENTO VINILICO ANTISTATICO E CONDUTTIVO IN LASTRE DI cm 60x60 SALDATE A CALDO COLORE PASTELLO
D	–	PAVIMENTO SOPRAELEVATO IN QUADROTTI DI PVC DIMENSIONI 60X60 COLORE PASTELLO
SOFFITTO		
E	361	CONTROSOFFITTO IN PANNELLI DI FIBRA MINERALE, cm 60x60, CON BORDI AD INCASTRO, RICOPERTI CON UNA LAMINA IN ALLUMINIO POLITENATO, LAVABILE, CON TRATTAMENTO SPECIFICO ANTIMICROBICO E FUNGICIDA
PARETI		
F	370	RIVESTIMENTO IN PIASTRELLE DI CERAMICA
G	374	TELI MURALI IN P.V.C. A TUTTA ALTEZZA SPESSORE mm 1.5
H	388	PITTURAZIONE DI SUPERFICI INTERNE INTONACATE A CIVILE O INTONACATE A STUCCO O GESSO CON UNA MANO A SMALTO DI PITTURA DI FONDO ED UNA MANO DI PITTURA A FINIRE IN TINTA UNICA CORRENTE CHIARA
I	403	VISIVA TRA LOCALI INTERNI COMPOSTA DA TELAIO IN ALLUMINIO E VETRATA SCORREVOLE COMPLETA DI RIPIANO PASSA–OGGETTI dim. 170x140 cm
J		PORTA A DUE ANTE CON MANIGLIONE ANTIPANICO E APERTURA A SPINTA dim. (100+50)x210

SERRAMENTI

K REI 120	470	PORTA TAGLIAFUOCO DEL TIPO REI 120, REALIZZATA IN LAMIERA DI FERRO CON INTERPOSTO MATERASSINO IN RESINA, COMPLETA DI TELAIO IN FERRO PREVERNICIATO, MANIGLIONE ANTIPANICO, CERNIERE E GUARNIZIONI A TENUTA DI FUMO
K	432	PORTE INTERNE IN PROFILATI DI ALLUMINIO ELETTROCOLORATO PER L'OTTENIMENTO DEL COLORE A SCELTA DELLA D.L.
L	442	PORTA AD ANTA SCORREVOLE CON TELAIO IN ALLUMINIO ANODIZZATO, PREVERNICIATO, BATTENTE CON PANNELLO IN FIBRA DI LEGNO RIVESTITO IN LAMINATO PLASTICO
M	–	PORTA SCORREVOLE dim.150x220 cm CON APERTURA A SPINTA DI 90 cm
N	–	VETRATA DIMENSIONI 195x80 cm ALTEZZA DA TERRA 220 cm
O		FASCIA DI PROTEZIONE INTERNA PER BARELLE IN MATERIALE PVC RIGIDO SAGOMATO DA FISSARE CON TASSELLI E DI ALTEZZA 20 cm
PROTEZIONI ANTI–X		
P Pb mm 2	1030.14	PORTA ANTI–X A DUE ANTE COSTRUITA IN TAMBURATO DI LEGNO DURO RIVESTITA SULLE DUE FACCE IN LAMINATO PLASTICO ED INTERPOSTA LAMINA IN PIOMBO
Q Pb mm 2	1006.4	PANNELLI ANTI–X MURALI, COSTRUITI IN TRUCIOLARE DI LEGNO CON INTERPOSTA LAMINA IN PIOMBO, FINITURA AL RUSTICO CON RASATURA DELLE SOVRAPPOSIZIONI
R Pb mm 2	1010.7	CRISTALLO ANTI–X CON EQUIVALENTE IN PIOMBO COMPLETO DI CORNICE DI LEGNO
SCHERMATURA R.F.		
S	6006	PORTA SCHERMATA PER SALA R.M. COMPLETA DI TELAIO CON SOGLIA IN ACCIAIO AMAGNETICO, CERNIERA IN ALLUMINIO SATINATO, FINGER (EMI/RFI), RIVESTIMENTO INTERNO ESTERNO IN LAMINATO PLASTICO DI COLORE BIANCO
T	6010	FINESTRA SCHERMANTE ESEGUITA CON TELAIO IN OTTONE E N.2 RETI A MAGLIA IN OTTONE, COMPRESO CONTROTELAIO, DOPPIO VETRO, CORNICE E FINITURE
*		ESISTENTE

IL COMMITTENTE	IL PROGETTISTA	IL DIRETTORE DEI LAVORI	L'IMPRESA

06	15–03–2004	as bulit	1325 ARCH–06–6.dwg	FB
05	28–01–2004	as bulit	1325 ARCH–06–5.dwg	L.G.
04	19–12–2003	REVISIONE	1325 ARCH–06–4.dwg	FB
03	01–12–2003	REVISIONE	1325 ARCH–06–3.dwg	FB
00	29–01–2003	EMISSIONE	1325 ARCH–06.dwg	L.G.
REV. N.	DATA	DESCRIZIONE	FILE	VISTO

STRUCTURA
STUDIO DI PROGETTAZIONE E CONSULENZA PER L'INGEGNERIA CIVILE E STRUTTURALE DI ING. ALFREDO DI NUNZIO
20090 Pieve Emanuele (MI) Via Sardegna n.29
tel. 02–90.42.21.71 fax 02–90.72.73.72
e–mail: structura@tin.it

GE Medical Systems Italia
ARCHITECTURAL PLANNING
GE Medical Systems Italia S.p.A.– Viale Fulvio Testi 280, 20126 Milano, Italia
Tel: +39 2 64220.1, Fx: +39 2 64220.401
Sede legale: via V. Pisani 6, 20124 Milano

COMMITTENTE:	ISTITUTI ORTOPEDICI RIZZOLI – BOLOGNA –	STR 1325/01	FDO N. –
OGGETTO:	APPALTO CONCORSO PER LA FORNITURA ED INSTALLAZIONE A NOLEGGIO E/O ACQUISTO DI UN SISTEMA PER RISONANZA MAGNETICA NUCLEARE AD ALTO CAMPO SECONDO LA FORMULA CHIAVI IN MANO	DISEGNO N. ARCH–06	REV. N. 06as built
		SCALA 1:50	DATA 15–03–2004
	FINITURE E ARREDI	VISTO Arch. F. Belloni	

COPYRIGHT BY GE Medical Systems Italia