


All. 1

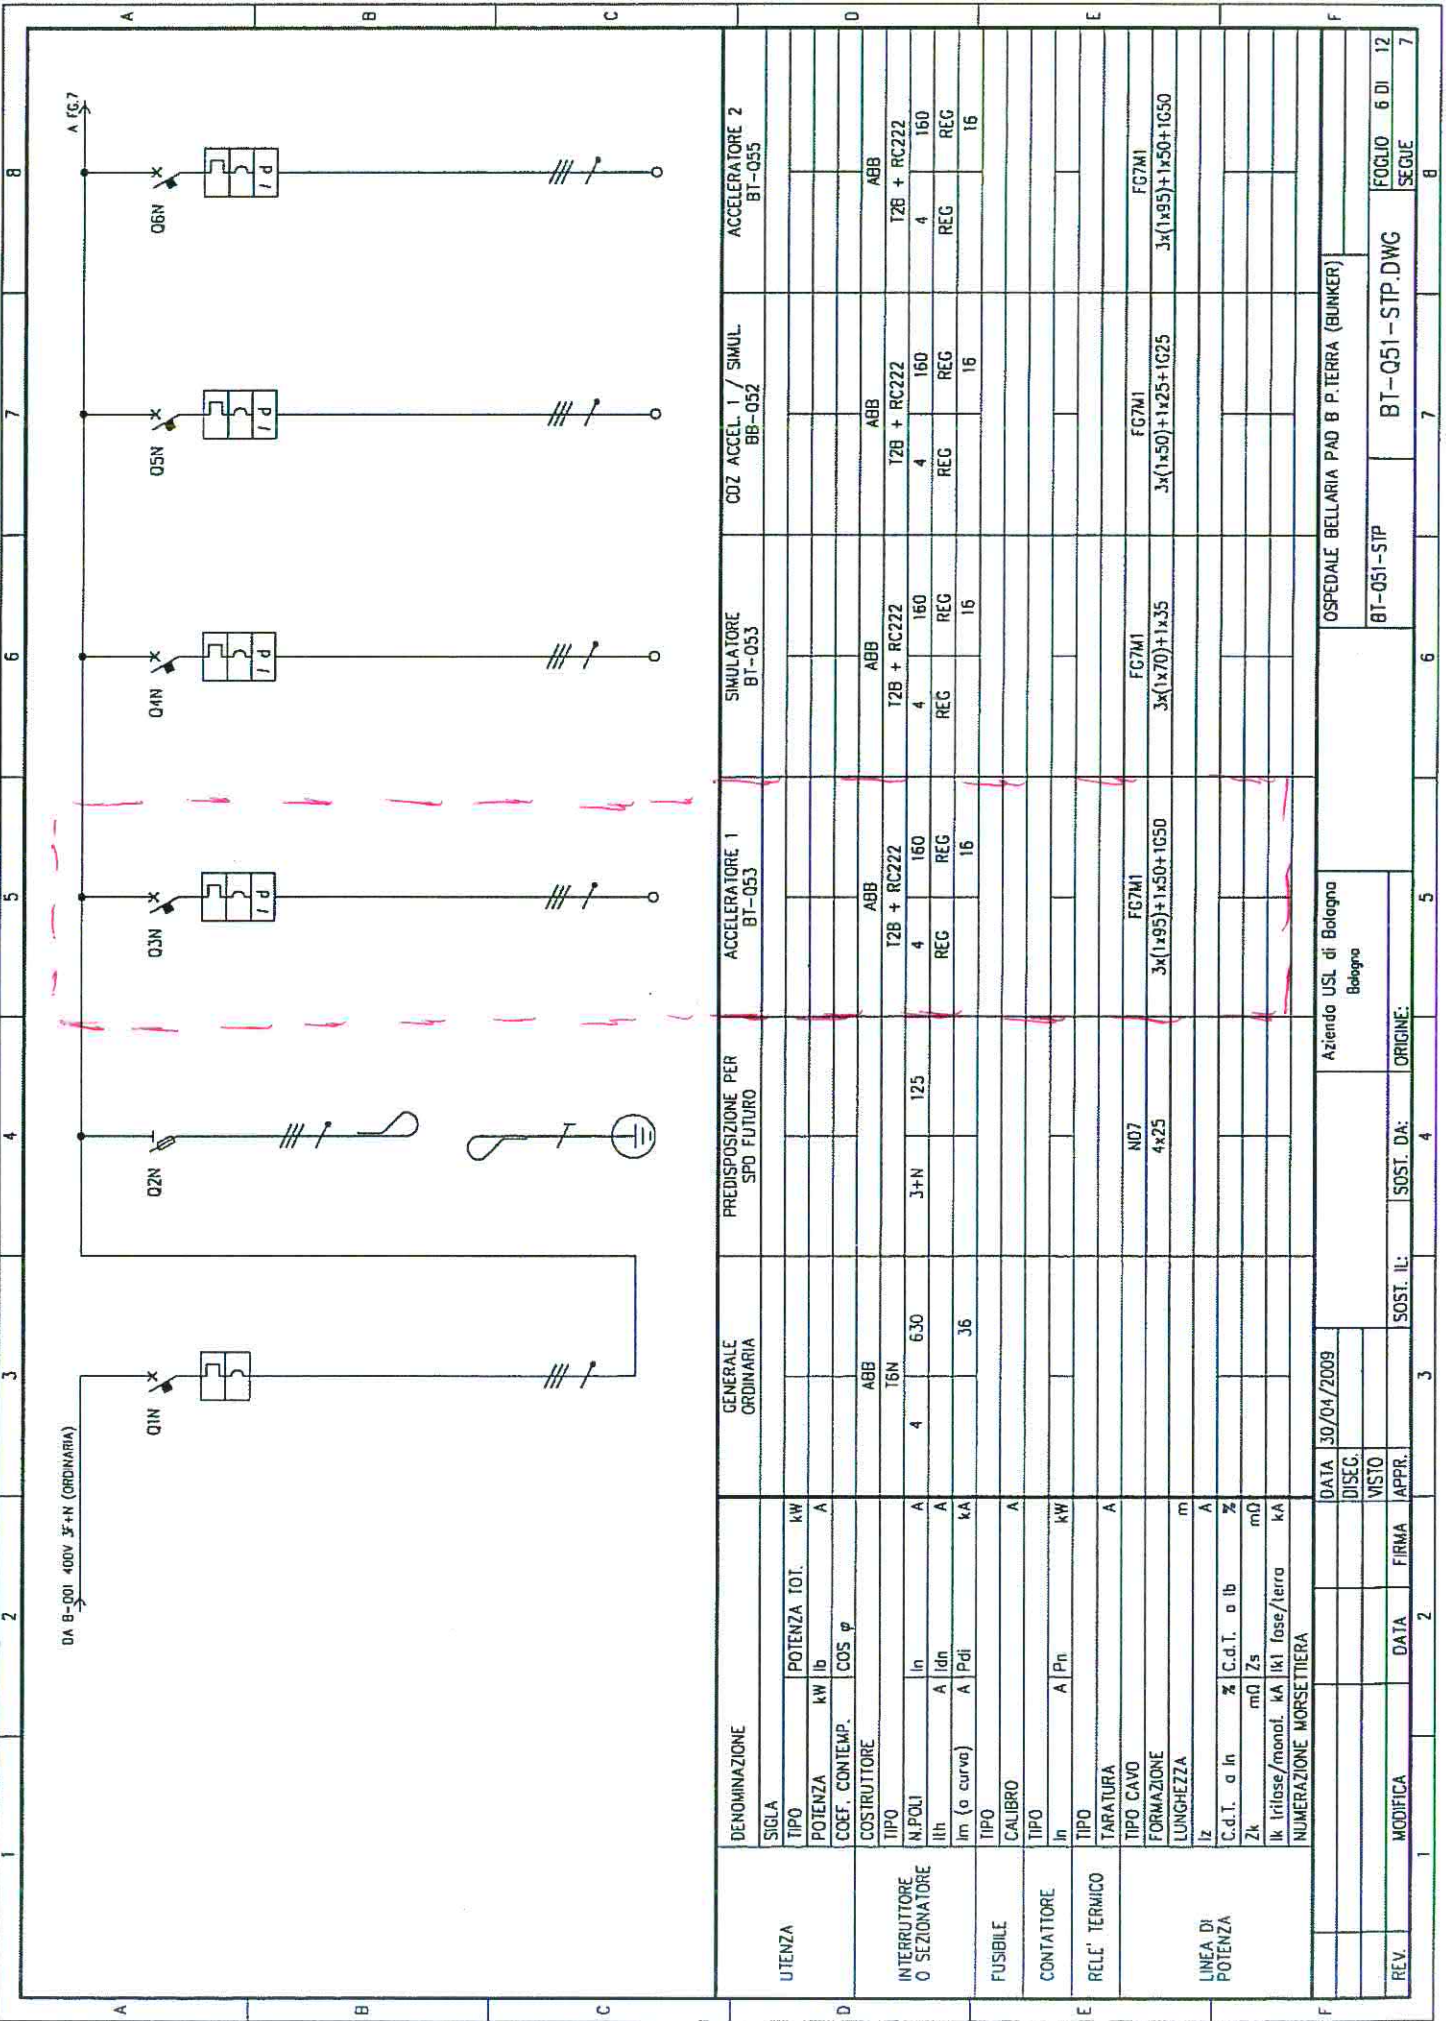

| UTENZA                     | DENOMINAZIONE           |                   | GENERALÈ ORDINARIA |       | PREDISPOSIZIONE PER SPO FUTURO    |           | ACCELERATORE 1 BT-053                    |     | SIMULATORE BT-053 |     | COZ ACCEL 1 / SIMUL BB-052 |     | ACCELERATORE 2 BT-055 |         |
|----------------------------|-------------------------|-------------------|--------------------|-------|-----------------------------------|-----------|------------------------------------------|-----|-------------------|-----|----------------------------|-----|-----------------------|---------|
|                            | N.POLI                  | lb                | 4                  | 630   | 3+N                               | 125       | 4                                        | 160 | 4                 | 160 | 4                          | 160 | 4                     | 160     |
|                            | COEF. CONTEMP.          | COS φ             |                    |       |                                   |           |                                          |     |                   |     |                            |     |                       |         |
|                            | REG                     |                   |                    |       |                                   |           |                                          |     |                   |     |                            |     |                       |         |
|                            | C.d.T. a In             | % C.d.T. a Ib     |                    |       |                                   |           |                                          |     |                   |     |                            |     |                       |         |
|                            | Zk                      | mΩ Zs             |                    |       |                                   |           |                                          |     |                   |     |                            |     |                       |         |
|                            | Ik                      | trilise/monol. kA |                    |       |                                   |           |                                          |     |                   |     |                            |     |                       |         |
|                            | NUMERAZIONE MORSETTIERA | kA                |                    |       |                                   |           |                                          |     |                   |     |                            |     |                       |         |
|                            | DATA                    | 30/04/2009        |                    |       |                                   |           |                                          |     |                   |     |                            |     |                       |         |
|                            | DISEG.                  |                   |                    |       |                                   |           |                                          |     |                   |     |                            |     |                       |         |
|                            | VISTO                   |                   |                    |       |                                   |           |                                          |     |                   |     |                            |     |                       |         |
| REV.                       | MODIFICA                | DATA              | FIRMA              | APPR. | SOST. IL:                         | SOST. DA: | ORIGINE:                                 |     |                   |     |                            |     |                       |         |
|                            |                         |                   |                    |       | 3                                 | 4         | 5                                        | 6   | 7                 | 8   |                            |     |                       |         |
|                            |                         |                   |                    |       | Azienda USL di Bologna<br>Bologna |           | OSPEDALE BELLARIA PAD B P.TERRA (BUNKER) |     | BT-Q51-STP        |     | BT-Q51-STP.DWG             |     | FOGLIO                | 6 DI 12 |
|                            |                         |                   |                    |       | 3                                 | 4         | 5                                        | 6   | 7                 | 8   |                            |     | SEGUE                 | 7       |