All. 2

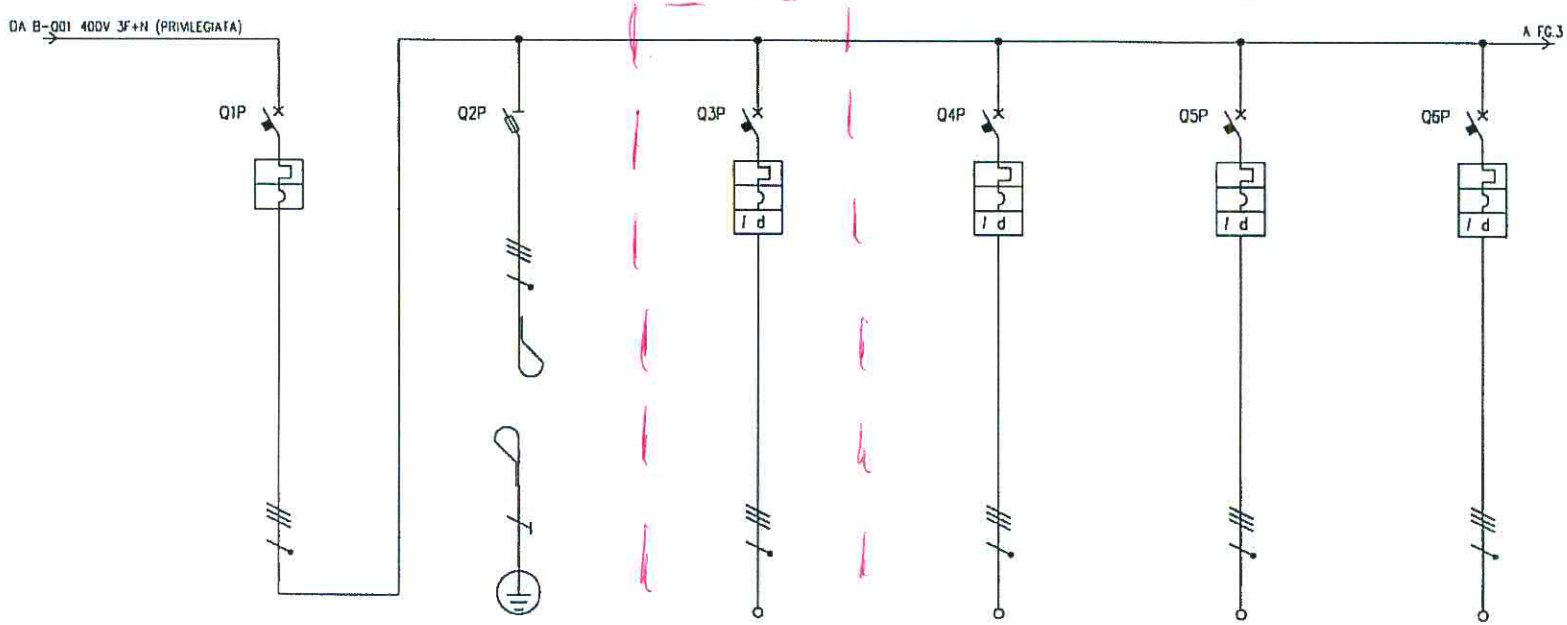


| | | | GENERALE PRIVILEGIATA | | PREDISPOSIZIONE PER SPD FUTURO | | ACCELER. 1 / SIMULATORE BT-Q53 | | ACCELER. 2 BT-Q55 | | SCORTA | | POMPE BUNKER BB-Q51A | |
|---|---|---|---|---|---|---|---|---|---|---|---|---|---|---|
| UTENZA | DENOMINAZIONE | | | | | | | | | | | | | |
| | SIGLA | | | | | | | | | | | | | |
| | TIPO | POTENZA TOT. kW | | | | | | | | | | | | |
| | POTENZA kW | Ib A | | | | | | | | | | | | |
| | COEF. CONTEMP. | COS φ | | | | | | | | | | | | |
| INTERRUTTORE O SEZIONATORE | COSTRUTTORE | | ABB | | | | ABB | | ABB | | ABB | | ABB | |
| | TIPO | | T4N | | | | T1B + RC222 | | T1B + RC222 | | T1B + RC222 | | T1B + RC222 | |
| | N.POLI | In A | 4 | 250 | 3+N | 125 | 4 | 63 | 4 | 32 | 4 | 32 | 4 | 25 |
| | Ith A | Idn A | | | | | REG | REG | REG | REG | REG | REG | REG | REG |
| | Im (a curva) A | Pdi kA | | 36 | | | | 16 | | 16 | | 16 | | 16 |
| FUSIBILE | TIPO | | | | | | | | | | | | | |
| | CALIBRO | A | | | | | | | | | | | | |
| CONTATTORE | TIPO | | | | | | | | | | | | | |
| | In A | Pn kW | | | | | | | | | | | | |
| RELE' TERMICO | TIPO | | | | | | | | | | | | | |
| | TARATURA | A | | | | | | | | | | | | |
| LINEA DI POTENZA | TIPO CAVO | | | | N07 | | FG70M1 | | FG70M1 | | | | FG70M1 | |
| | FORMAZIONE | | | | 4x25 | | 4x25 | | 4x10 | | | | 5G10 | |
| | LUNGHEZZA | m | | | | | | | | | | | | |
| | Iz | A | | | | | | | | | | | | |
| | C.d.T. a In % | C.d.T. a Ib % | | | | | | | | | | | | |
| | Zk mΩ | Zs mΩ | | | | | | | | | | | | |
| | Ik trifase/monof. kA | Ik1 fase/terra kA | | | | | | | | | | | | |
| | NUMERAZIONE MORSETTIERA | | | | | | | | | | | | | |

| REV. | MODIFICA | DATA | FIRMA |
|---|---|---|---|
| | | | |
| | | | |
| | | | |

DATA 30/04/2009
DISEG.
VISTO
APPR.

SOST. IL: SOST. DA: ORIGINE:

Azienda USL di Bologna
Bologna

OSPEDALE BELLARIA PAD 8 P.TERRA (BUNKER)

BT-Q51-STP

BT-Q51-STP.DWG

FOGLIO 2 DI 12
SEGUE 3