WC & ANC LOCALE n° 3 - 4	D.OT. 400 x 160	LOCALE n° 38	D.T. 400 x 160
LOCALE n° 7	D.T. 400 x 160	LOCALE n° 39	D.T. 400 x 160
WC & ANC LOCALE n° 10-11	D.OT. 400 x 160	LOCALE n° 40	D.T. 400 x 160
LOCALE n° 12	D.T. 400 x 160	LOCALE n° 46	D.T. 400 x 160
LOCALE n° 13	D.T. 400 x 160	LOCALE n° 47	D.T. 400 x 160
LOCALE n° 15	D.T. 400 x 160	LOCALE n° 51	D.T. 400 x 160
LOCALE n° 16	D.T. 400 x 160	LOCALE n° 52	D.T. 400 x 160
WC & ANC LOCALE n° 17-18	D.OT. 400 x 160	LOCALE n° 61	D.T. 400 x 160
WC & ANC LOCALE n° 24-25	D.OT. 400 x 160	LOCALE n° 62	D.T. 400 x 160
LOCALE n° 26	D.T. 400 x 160	LOCALE n° 64	D.T. 400 x 160
LOCALE n° 27	D.T. 400 x 160	LOCALE n° 65	D.T. 400 x 160
LOCALE n° 33	D.T. 400 x 160	LOCALE n° 66	D.T. 400 x 160
LOCALE n° 34	D.T. 400 x 160	LOCALE n° 67	D.T. 400 x 160
LOCALE n° 35	D.T. 400 x 160	LOCALE n° 68 - 97 Docce Porte Scilevole per passaggio aria	
LOCALE n° 37	D.T. 400 x 160	LOCALE n° 88	D.T. 400 x 160
		LOCALE n° 89	D.T. 400 x 160
		LOCALE n° 90	D.T. 400 x 160
		LOCALE n° 91	D.T. 400 x 160
		LOCALE n° 92	D.T. 400 x 160
		LOCALE n° 93	D.T. 400 x 160
		LOCALE n° 94	D.T. 400 x 160
		LOCALE n° 95	D.T. 400 x 160
		LOCALE n° 96	D.T. 400 x 160
		LOCALE n° 97	D.T. 400 x 160
		LOCALE n° 100 - 101 Docce Porte Scilevole per passaggio aria	
		LOCALE n° 102	D.T. 400 x 160

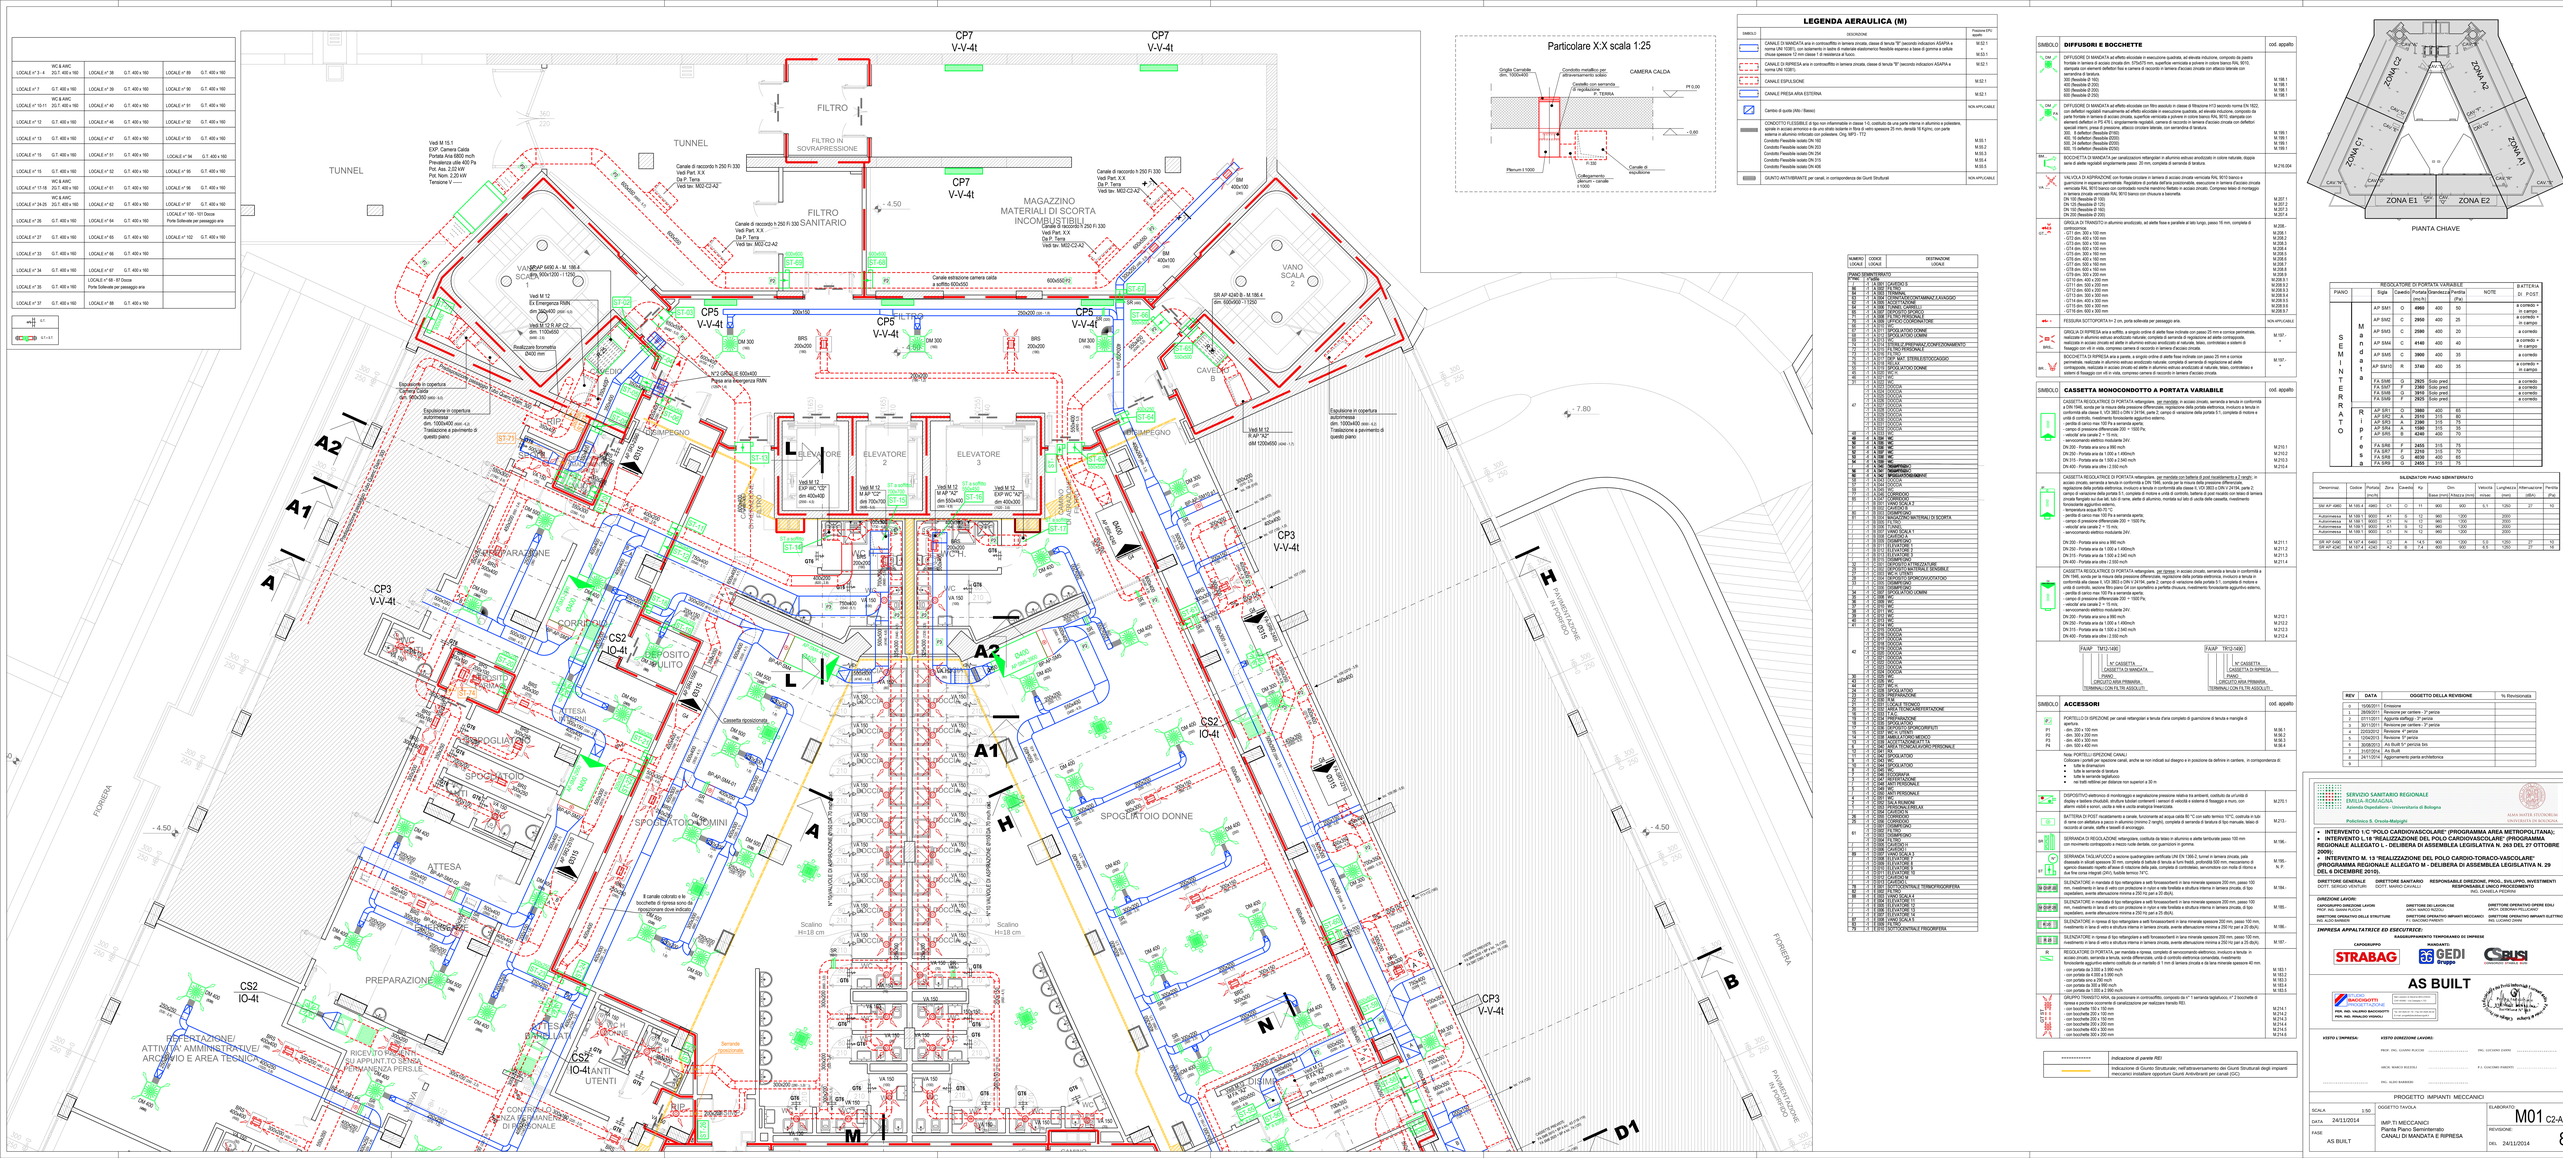
CP7
V-V-4t
FILTRO
FILTRO IN SOVRAPPRESSIONE
TUNNEL
FILTRO SANITARIO
MAGAZZINO MATERIALI DI SCORTA INCOMBUSTIBILI
VANO SCALA 2
CAVEDIO B
CP5
V-V-4t
CP3
V-V-4t
CS2
IO-4t
CS1
IO-4t
ELEVATORE
ELEVATORE 2
ELEVATORE 3
DISIMPEGNO
CORRIDOIO
DEPOSITO BIANCHERIA PULITA
DEPOSITO BIANCHERIA SPORCA
SPOGLIATOIO DONNE
SPOGLIATOIO UOMINI
SPOGLIATOIO MINI
ATTESA
ATTESA BARELLATI
PREPARAZIONE
DEPOSITO ATTREZZATURE
CONTROLLO ACCESSI E SMISTAMENTO DI PERSONALE
