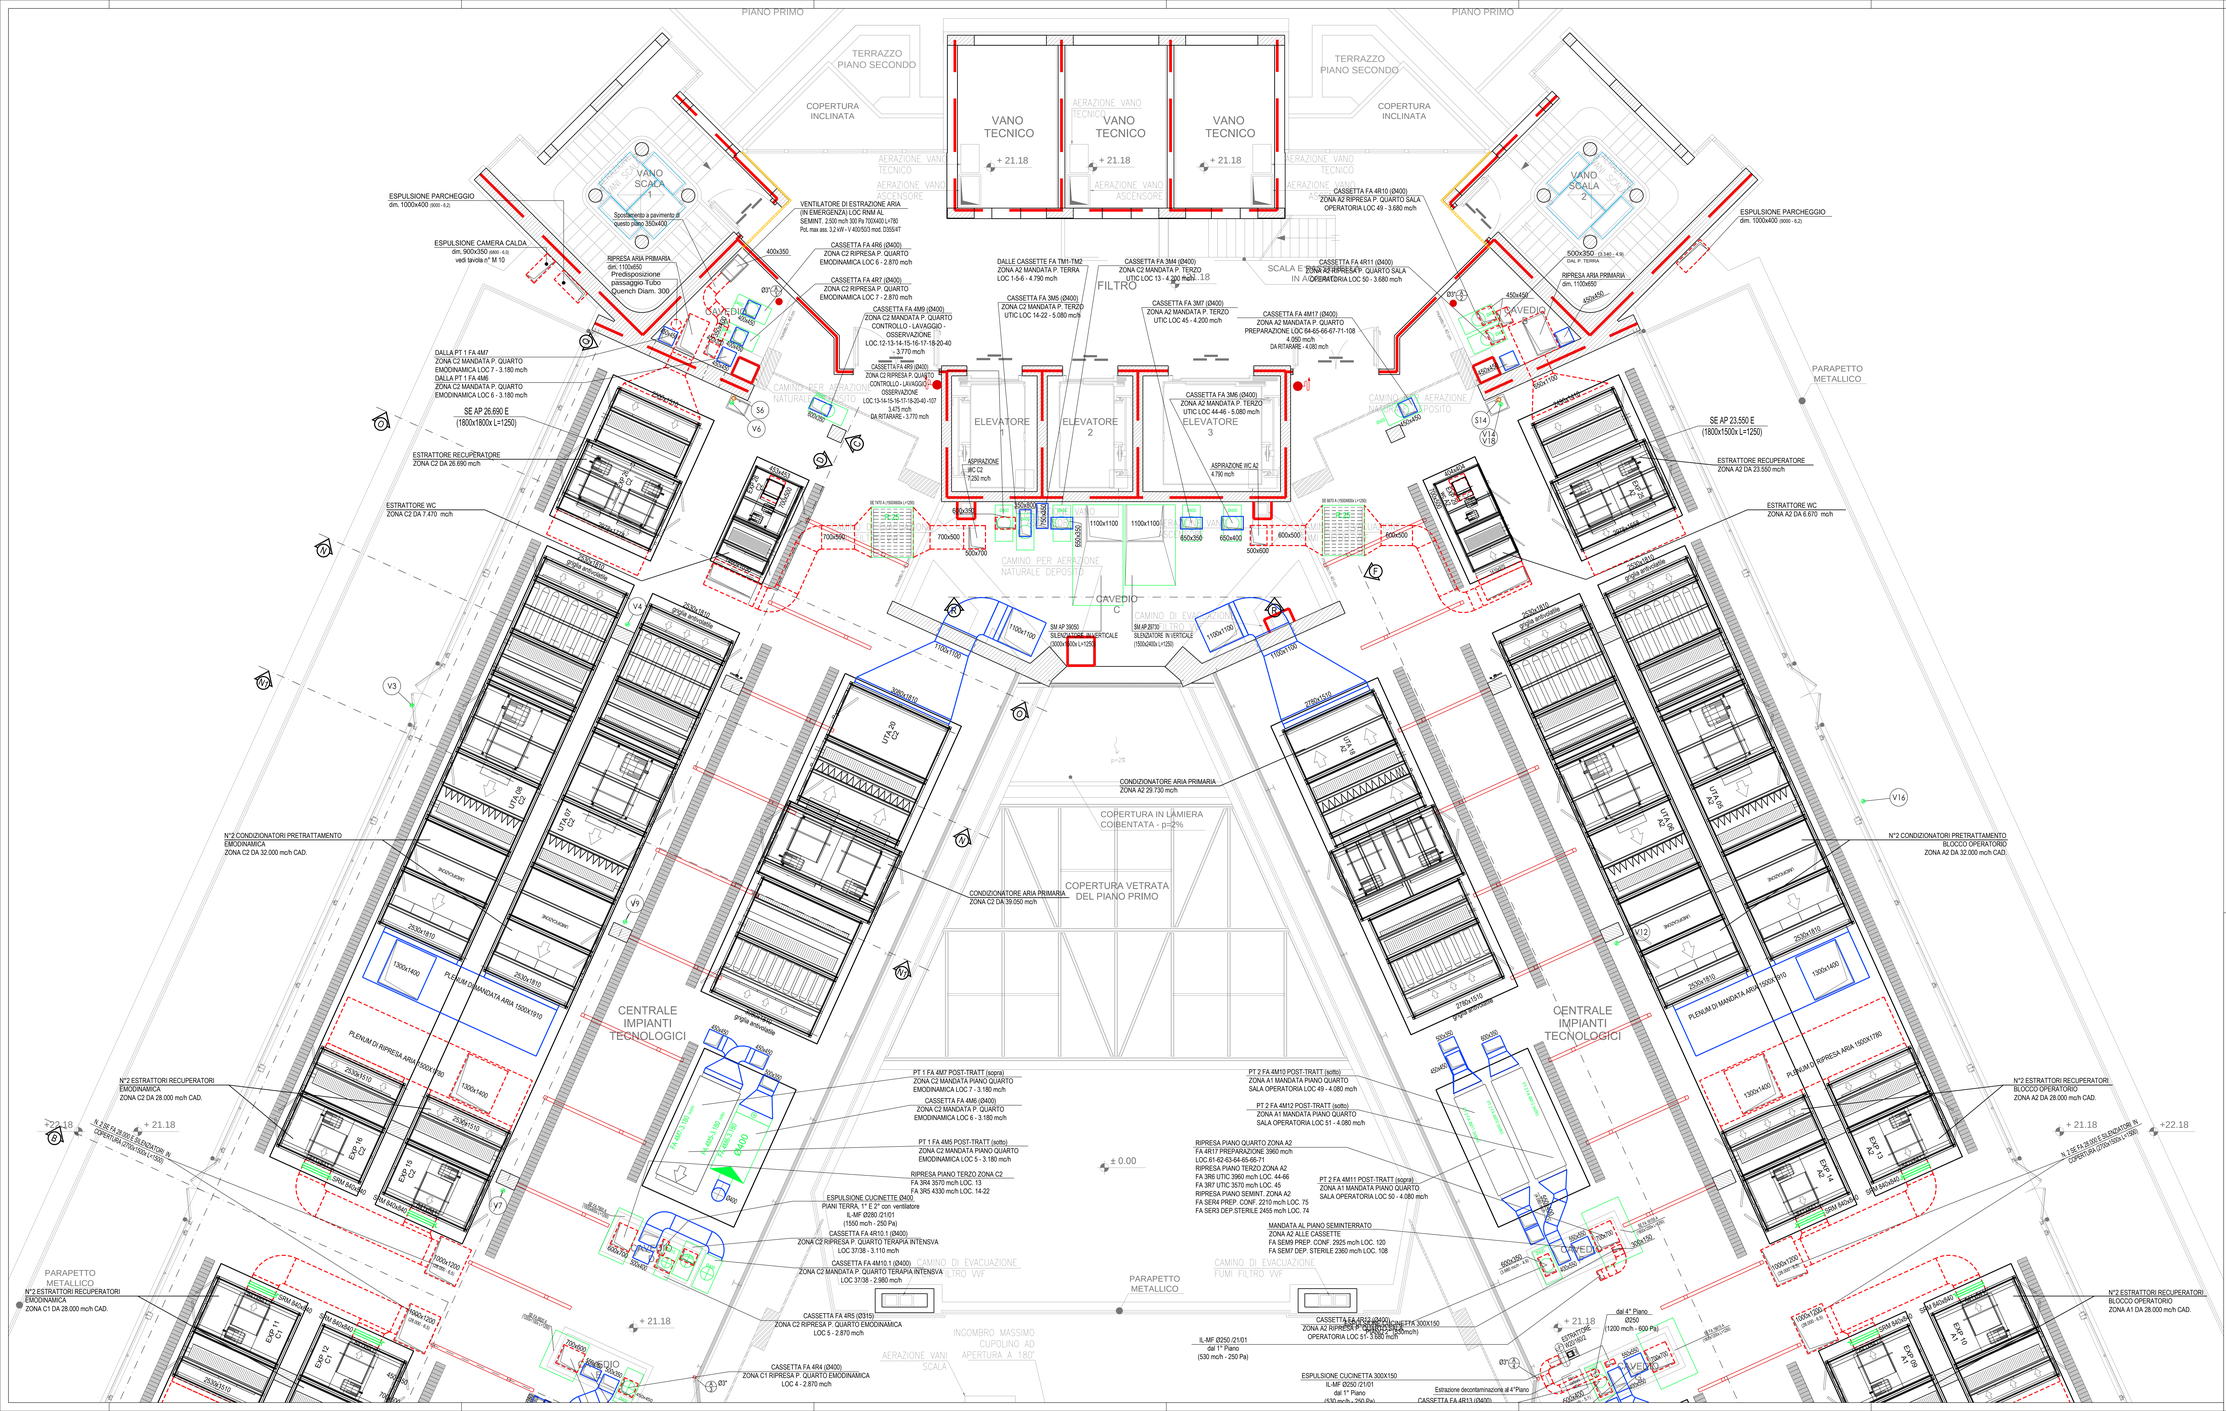

REV	DATA	OGGETTO DELLA REVISIONE	% Revisionata
0	30/08/2012	EMISSIONE ELABORATO	
1	11/02/2013	MODIFICA CAVEDI 9° "O" + COMPENSATORI VAPORE	
2	20/05/2013	Revisione 5° perizia	
3	06/12/2013	Modifica progetto esterno uscita canali in copertura	
4	31/07/2014	As Built	
5	24/11/2014	As Built (Perizia 8) e aggiornamento pianta architettonica	
6			
7			
8			
9			

SERVIZIO SANITARIO REGIONALE
EMILIA-ROMAGNA
Azienda Ospedaliero - Universitaria di Bologna

Policlinico S. Orsola-Malpighi

ALMA MATER STUDIORUM
UNIVERSITÀ DI BOLOGNA

- **INTERVENTO 1/C "POLO CARDIOVASCOLARE" (PROGRAMMA AREA METROPOLITANA);**
- **INTERVENTO L.18 "REALIZZAZIONE DEL POLO CARDIOVASCOLARE" (PROGRAMMA REGIONALE ALLEGATO L - DELIBERA DI ASSEMBLEA LEGISLATIVA N. 263 DEL 27 OTTOBRE 2009);**
- **INTERVENTO M. 13 "REALIZZAZIONE DEL POLO CARDIO-TORACO-VASCOLARE" (PROGRAMMA REGIONALE ALLEGATO M - DELIBERA DI ASSEMBLEA LEGISLATIVA N. 29 DEL 6 DICEMBRE 2010).**

DIRETTORE GENERALE	DIRETTORE SANITARIO	RESPONSABILE DIREZIONE, PROG., SVILUPPO, INVESTIMENTI
DOTT. SERGIO VENTURI	DOTT. MARIO CAVALLI	RESPONSABILE UNICO PROCEDIMENTO ING. DANIELA PEDRINI

DIREZIONE LAVORI:

CAPOGRUPPO DIREZIONE LAVORI PROF. ING. GIANNI PUCCINI	DIRETTORE DEI LAVORI CSE ARCH. MARCO REZZOLI	DIRETTORE OPERATIVO OPERE EDILI ARCH. DEBORAH PELLICANO
DIRETTORE OPERATIVO DELLE STRUTTURE ING. ALDO BARBIERI	DIRETTORE OPERATIVO IMPIANTI MECCANICI P.I. GIACOMO PARENTI	DIRETTORE OPERATIVO IMPIANTI ELETTRICI ING. LUCIANO ZANNI

IMPRESA APPALTATRICE ED ESECUTRICE:
RAGGRUPPAMENTO TEMPORANEO DI IMPRESE
MANDANTE:
CAPOGRUPPO
STRABAG
GEDI Gruppo
BUSI CONSORZIO STABILE SCpA

AS BUILT

STUDIO BACIOCCHI PROGETTAZIONE
PERI. IND. VALERIO BACIOCCHI
PERI. IND. RINALDO VIGNOLI

VISTO L'IMPRESA:
VISTO DIREZIONE LAVORI:
PROF. ING. GIANNI PUCCINI
ING. LUCIANO ZANNI
ARCH. MARCO REZZOLI
P.I. GIACOMO PARENTI
ING. ALDO BARBIERI

PROGETTO IMPIANTI MECCANICI

SCALA	1:50	OGGETTO TAVOLA	ELABORATO: M07B C2-A2
DATA	24/11/2014	IMP. TI MECCANICI Pianta Canali quota BASSA PARTICOLARE COSTRUTTIVO CTA PIANO 5° (COPERTURA)	REVISIONE: 5
FASE	AS BUILT		DEL 24/11/2014