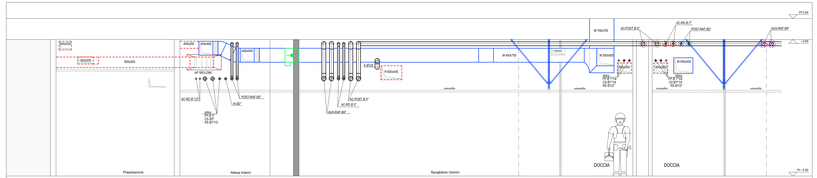

SEZIONE A2-A2 scala 1:25

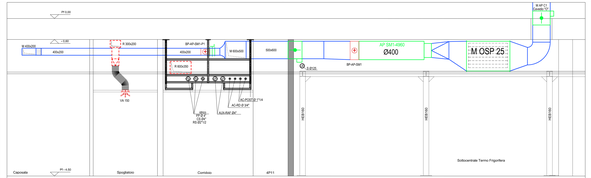

SEZIONE C-C scala 1:25

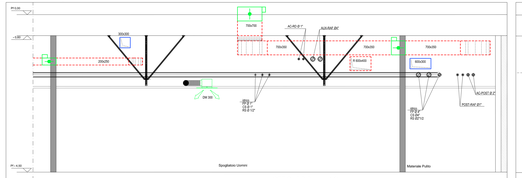

SEZIONE B-B scala 1:25

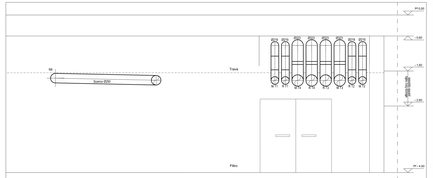

SEZIONE E-E scala 1:25

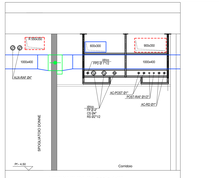

SEZIONE D1-D1 scala 1:25

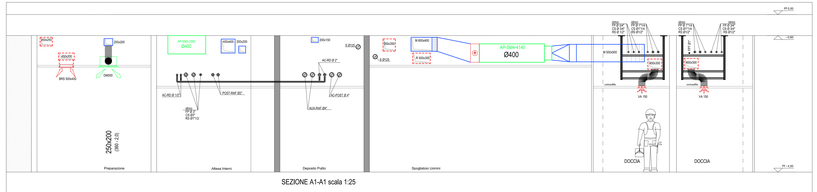

SEZIONE A1-A1 scala 1:25

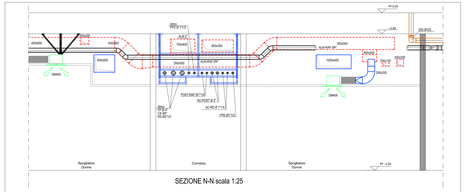

SEZIONE N-N scala 1:25

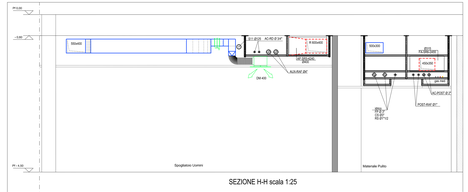

SEZIONE H-H scala 1:25

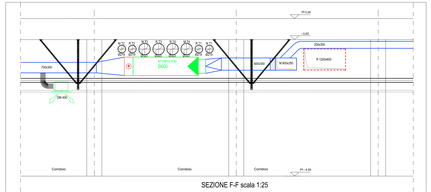

SEZIONE F-F scala 1:25

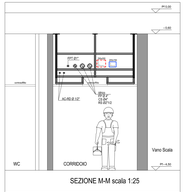

SEZIONE M-M scala 1:25

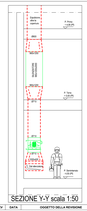

SEZIONE Y-Y scala 1:50

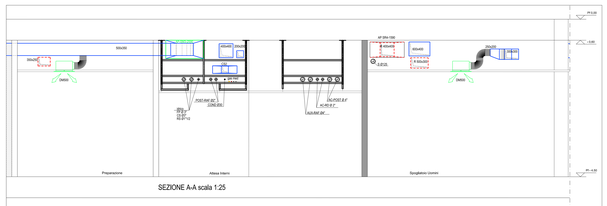

SEZIONE A-A scala 1:25

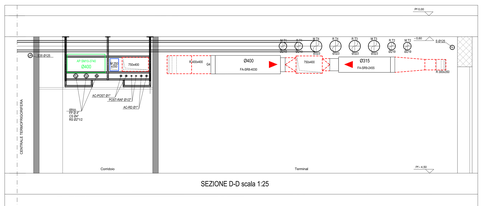

SEZIONE D-D scala 1:25

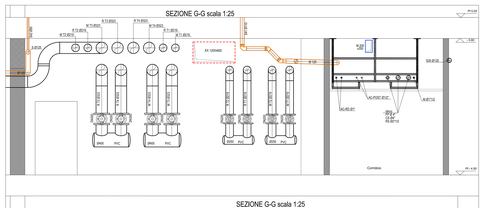

SEZIONE G-G scala 1:25

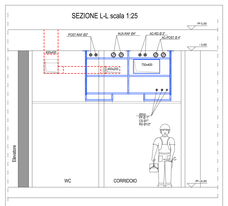

SEZIONE L-L scala 1:25

REV	DATA	DESCRIZIONE DELLA REVISIONE	N. Rendicontata
0	29/11/2010	PRIMA EMISSIONE ELABORATO	
1	03/02/2011	Revisione generale a seguito sopralluogo	
2	15/06/2011	Test conformità	
3	30/11/2011	Revisione generale 1° perizia	
4	30/11/2011	Aggiunta tabella 1° perizia	
5	30/11/2011	Revisione per richiesta 1° perizia	
6	30/11/2011	Revisione per richiesta 1° perizia	
7	30/11/2011	Revisione 1° perizia	
8	30/11/2011	Revisione 1° perizia	
9	29/05/2012	N. SUB 5° perizia (ex 4)	
10	29/05/2012	N. SUB 5° perizia	
11	29/11/2012	Aggiornamento quinta autorizzazione	

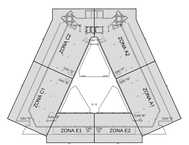

PIANTA CHIAVE

NOTE

NOTA 1) SONO PRESENTI SERRANDE TAGLIAFUOCO (REI 120) DI TIPOLOGIA "A" (vedi) PER ATTRAVERSAMENTI DI COMPARTIMENTAZIONE DELLE STRUTTURE (EI) ATTRAVERSATE DA CANALIZZAZIONI.




PIANTA 1:250

Vedi M01 C2-A2

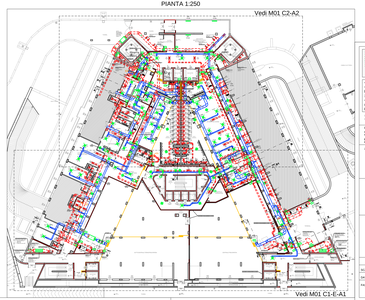

Vedi M01 C1-E-A1

SERVIZIO SANITARIO REGIONALE
Azienda USL di Bologna
Azienda Ospedaliera - Istituto di Ricovero e Cura a Carattere Scientifico

Policlinico S.Orsola-Malpighi

- INTERVENTO 1.C 'POLO CARDIOVASCOLARE' (PROGRAMMA AREA METROPOLITANA).
- INTERVENTO 1.1B 'REALIZZAZIONE DEL POLO CARDIOVASCOLARE' (PROGRAMMA TRIENNALE ALLEGATO 1 - DELIBERA DELL'ASSEMBLEA LEGISLATIVA N. 202 DEL 27 OTTOBRE 2009).
- INTERVENTO M. 1.0 'REALIZZAZIONE DEL POLO CARDIO-TORACO-VASCOLARE'. INTERVENTO INSERITO NELL'ALLEGATO "B" DELIBERA DI ASSEMBLEA LEGISLATIVA N. 29 DEL 6 DICEMBRE 2011.

DIRETTORE GENERALE | DIRETTORE SANITARIO | RESPONSABILE DIREZIONE, PROG., SVILUPPO, INVESTIMENTI

DIREZIONE LAVORI

STRABAG | GEDI | CSUSI

AS BUILT

PROGETTO IMPIANTI MECCANICO

SCALA	1:25	DISEGNO TAVOLA	ELABORATO
DATA	29/11/2012	Pianta Piano Seminterrato Sezioni	M01
FASE	AS BUILT	REVISIONE	10
		rev. 29/11/2012	