



- AREE AL GREZZO/IN OGGETTO DELL'APPALTO
- LOCALI TC ED RM DA COMPLETARE
- OPERE GIÀ REALIZZATE CON PRECEDENTE APPALTO

SCALA 1:200
TAVOLA AR 06 - PROGETTO: PIANO INTERRATO

- AREE AL GREZZO / NON OGGETTO DELL'APPALTO
- LOCALI TC ED RM DA COMPLETARE
- OPERE GIÀ REALIZZATE CON PRECEDENTE APPALTO

PROSPETTO TIPO DELLA RECINZIONE METALLICA PLASTIFICATA CON CANCELLO DI 160 CM E PIANTUMAZIONE RAMPICANTE TIPO EDERA

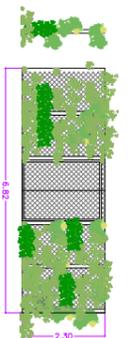

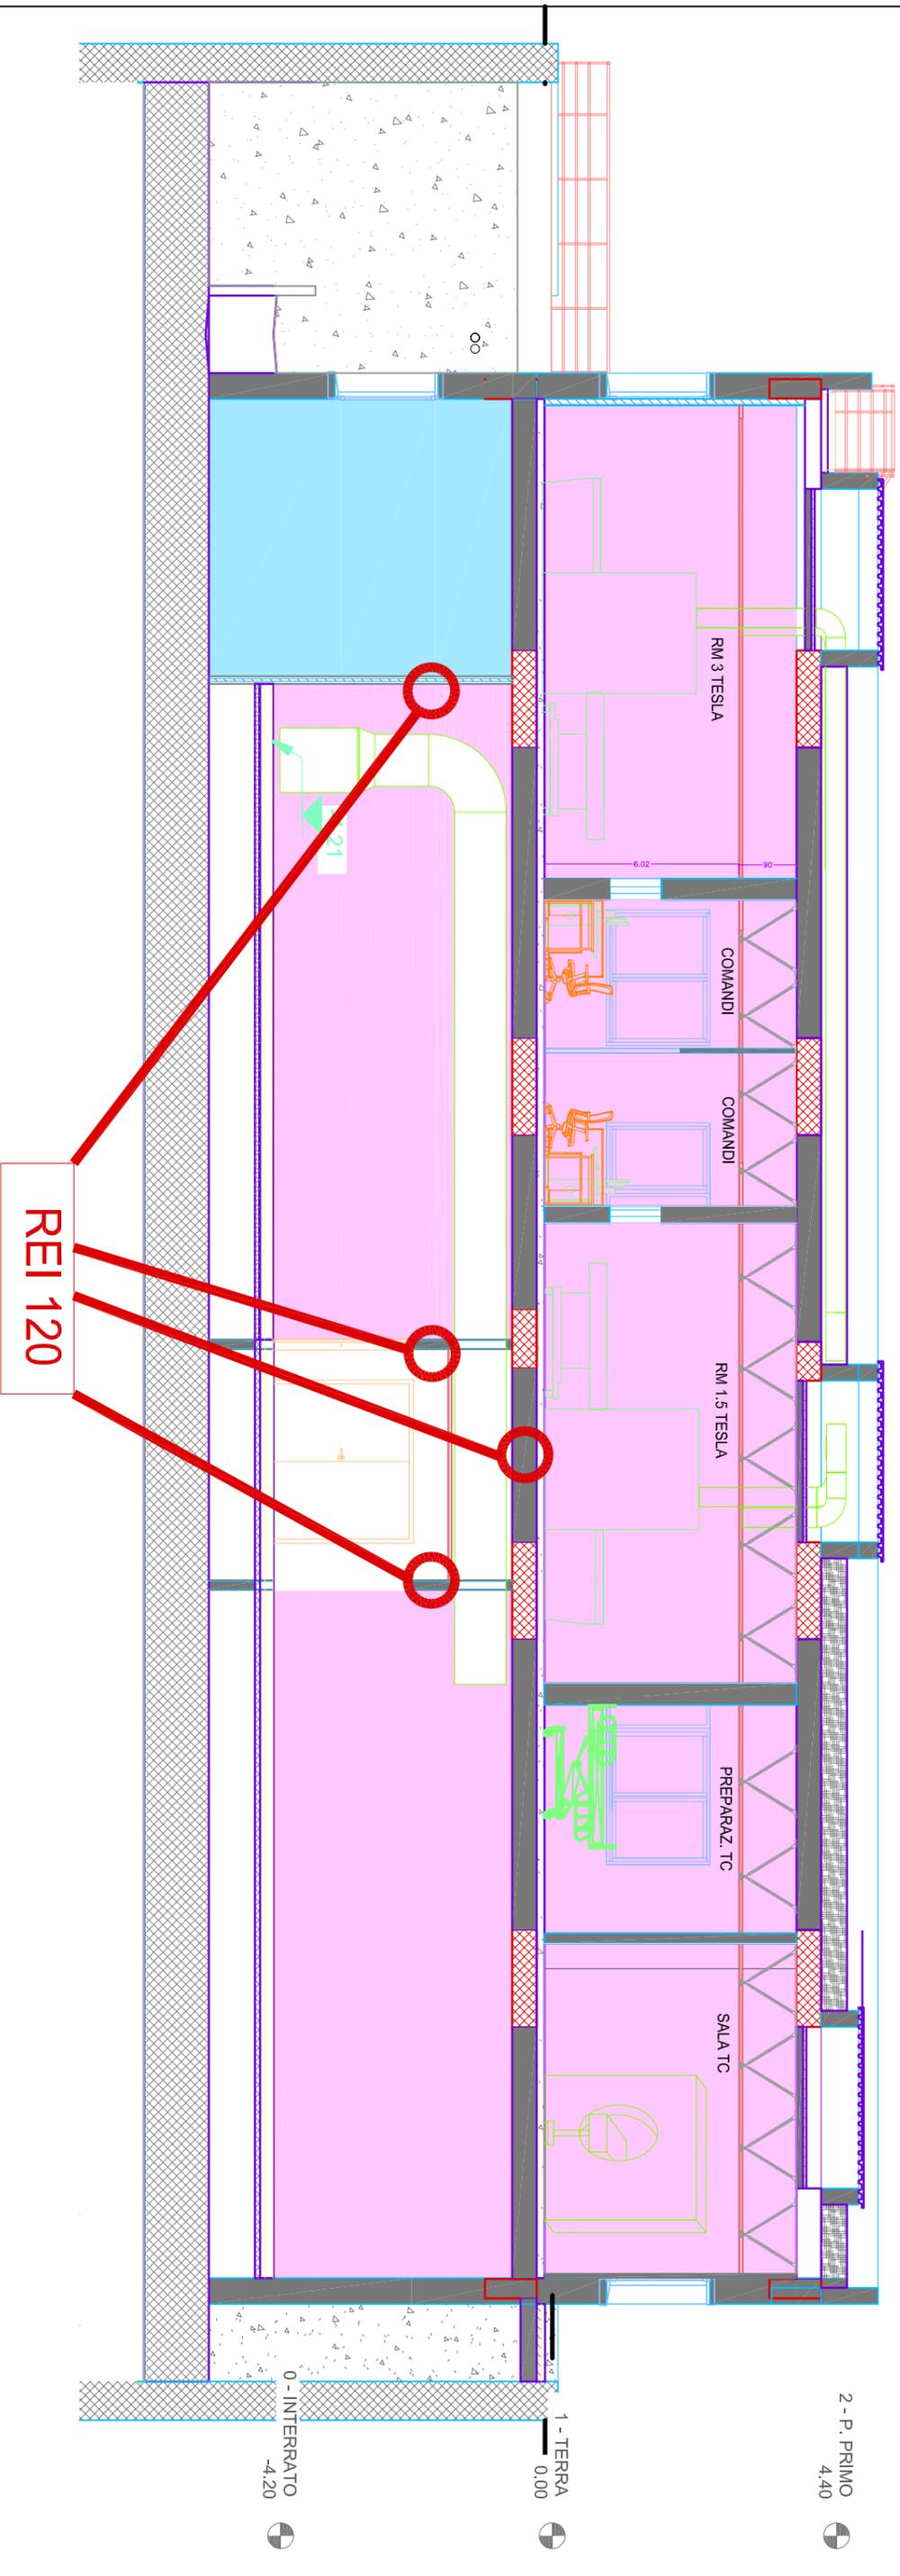

- AREE AL GREZZO/NON OGGETTO DELL'APPALTO
- LOCALI TC ED RM DA COMPLETARE
-

SCALA 1:200
 TAVOLA AR 07 - PROGETTO: SEZIONE A-A